



PLAN, VENTILKUM S6

1:25

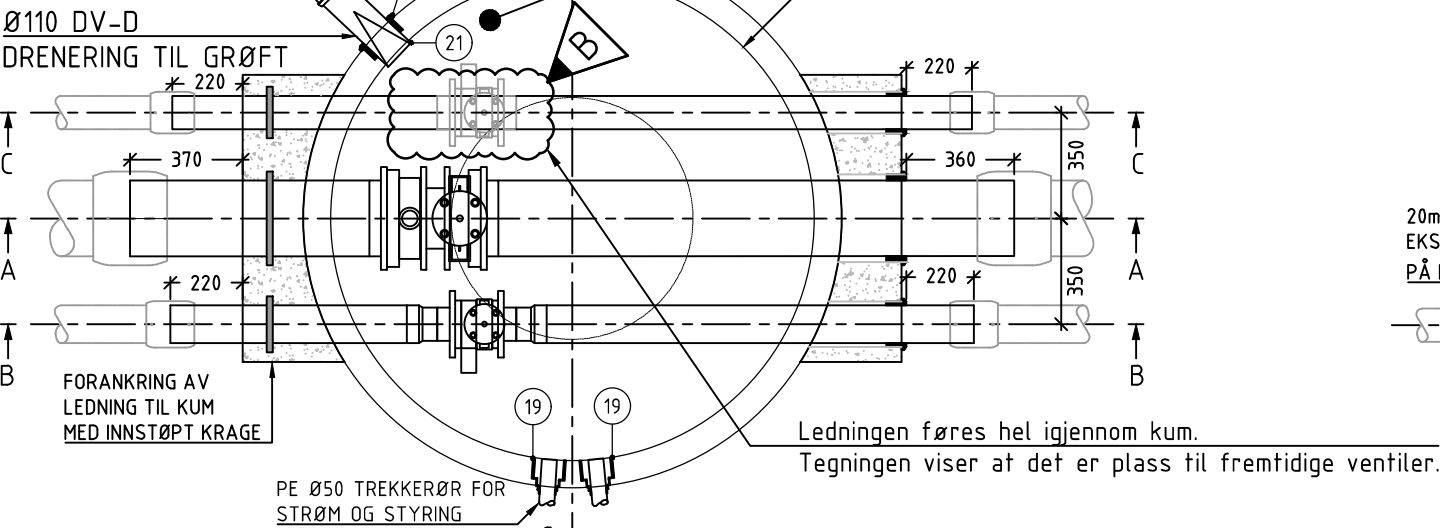


SNITT A-A

1:25

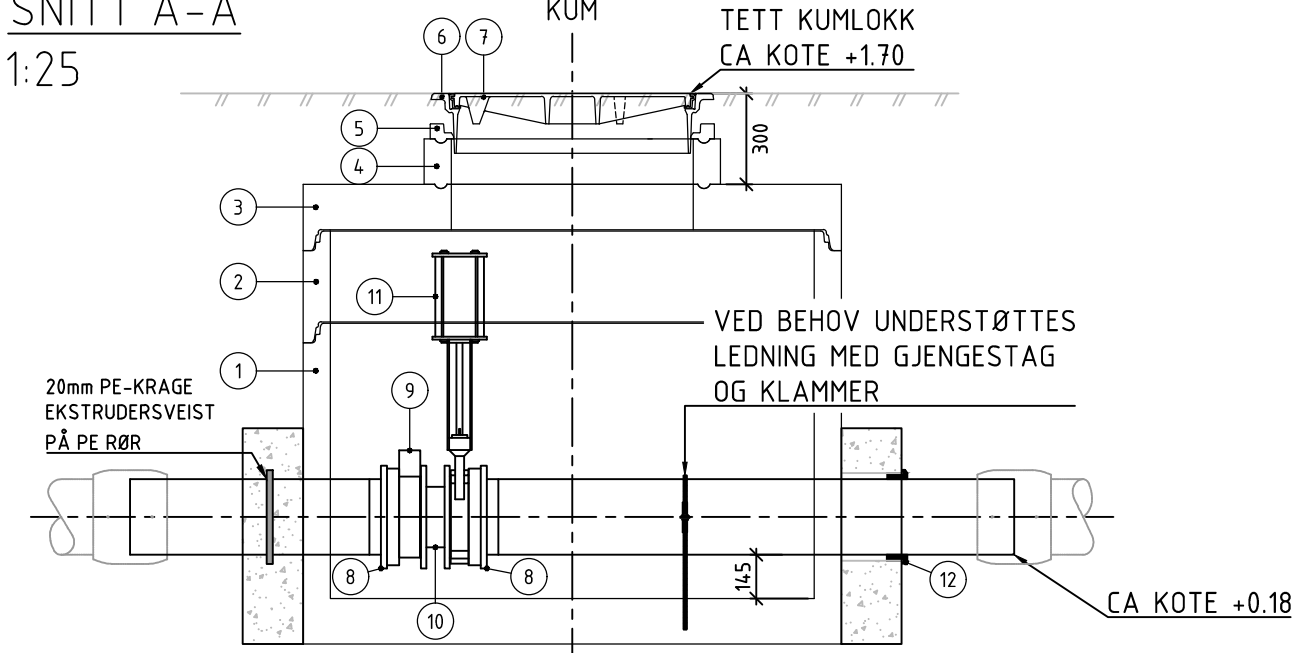


SNITT C-C

1:25

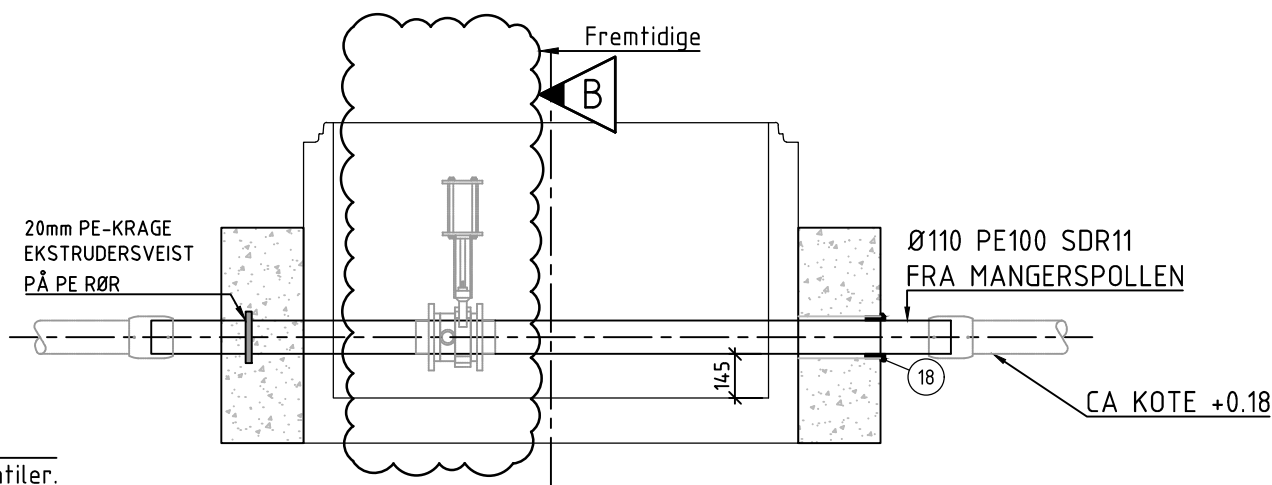

SNITT B-B

1:25

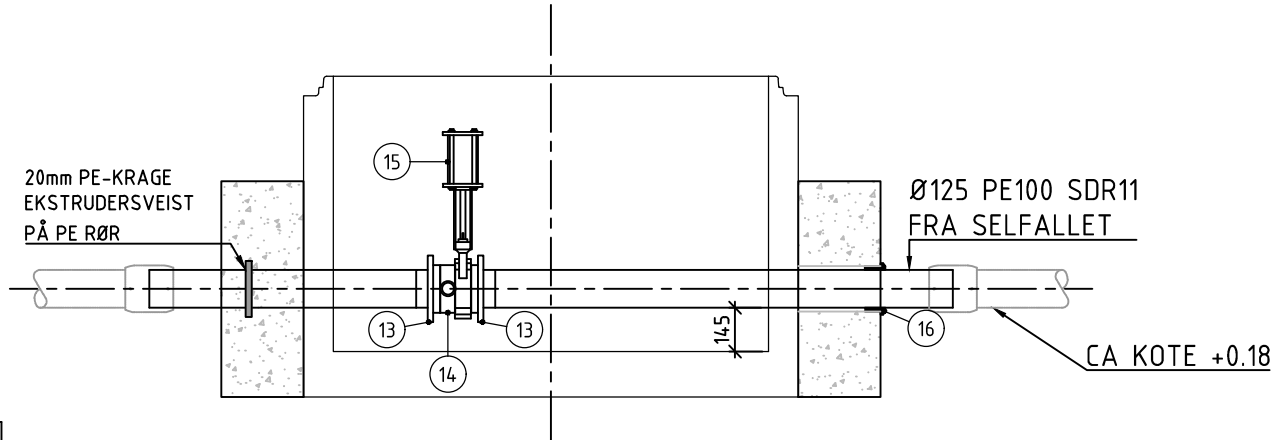

Pos	Beskrivelse	Dim.	Ant	Anmerkning	stk	pris	Sum
1	Kumring med bunn	DN1600	1	H=1060			
2	Kumring	DN1600	1	H=300			
3	Topplate med sentrisk mannhull Ø800	DN1600	1	H=150			
4	Justeringsring	DN800	1	H=150			
5	Avslutningsring	DN800	1				
6	Flytende ramme, belastningsklasse D400	DN800	1				
7	Stj. lokk, belastningsklasse D400	DN800	1				
8	PE100 Redusert flens	Ø200/250	2				
9	Mellomring med trykkløser	DN200	1				
10	Flenserør L=100	DN200	1	PN10			
11	Luftstyrt skyvespjeldsventil	DN200	1				
12	AR-pakning for PE-rør	Ø250	1				
13	PE-krage med flens	Ø125	2				
14	Mellomring med trykkløser	DN100	2				
15	Luftstyrt skyvespjeldsventil	DN100	1				
16	AR-pakning for PE-rør	Ø125	1				
17	PE-krage med flens	Ø110	2				
18	AR-pakning for PE-rør	Ø110	1				
19	Pakning for PE-rør	Ø50	2				
20	Pakning for PVC-rør	Ø110	1				
21	Tilbakeslagssikring, WA-STOP el. tilsv.	Ø110	1				

B	Endret til luft styrte ventiler og en utgår til ledningen settes i drift.	02.02.2022	TerL	FHE	ID
A	Arbeidstegning	24.11.2021	TerL	FHE	ID
Rev.	Beskrivelse	Dato	Tegn.	Kontr.	Godkj.
Alver Kommune			Fag	Format	
Reinseanlegg Manger			RIVA	A3	
			Dato	19.02.2021	
Detaljtegning			Målestokk	1:25	
Ventilkum S6 - renseanlegg			Koordinatsystem	UTM 32	
			Høydesystem	NN2000	
Multiconsult			Status	Konstr./Tegnet	Kontrollert
www.multiconsult.no			Arbeidstegning	EHK	HaF
Oppdragsnr.			Tegningsnr.		Rev.
10205949-01			H004		B

Q:\10205\10205949-01\10205949-01-03_ARBEIDSSOMRAADE 31_tegninger_dak\lay_GH_kumdetaljer.dwg, - Layout: (H004-A3), - Plottet av: terl, Dato: 2022.02.02 kl 12:40