


PLAN, VENTILKUM S22


1:25

Ø110 DV-D
DRENERING TIL GRØFT

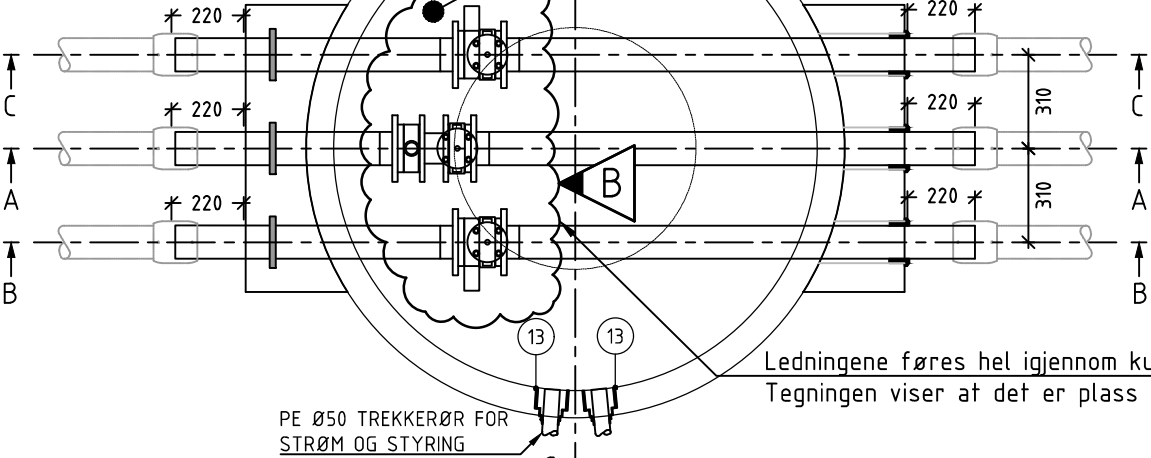


SNITT A-A

1:25

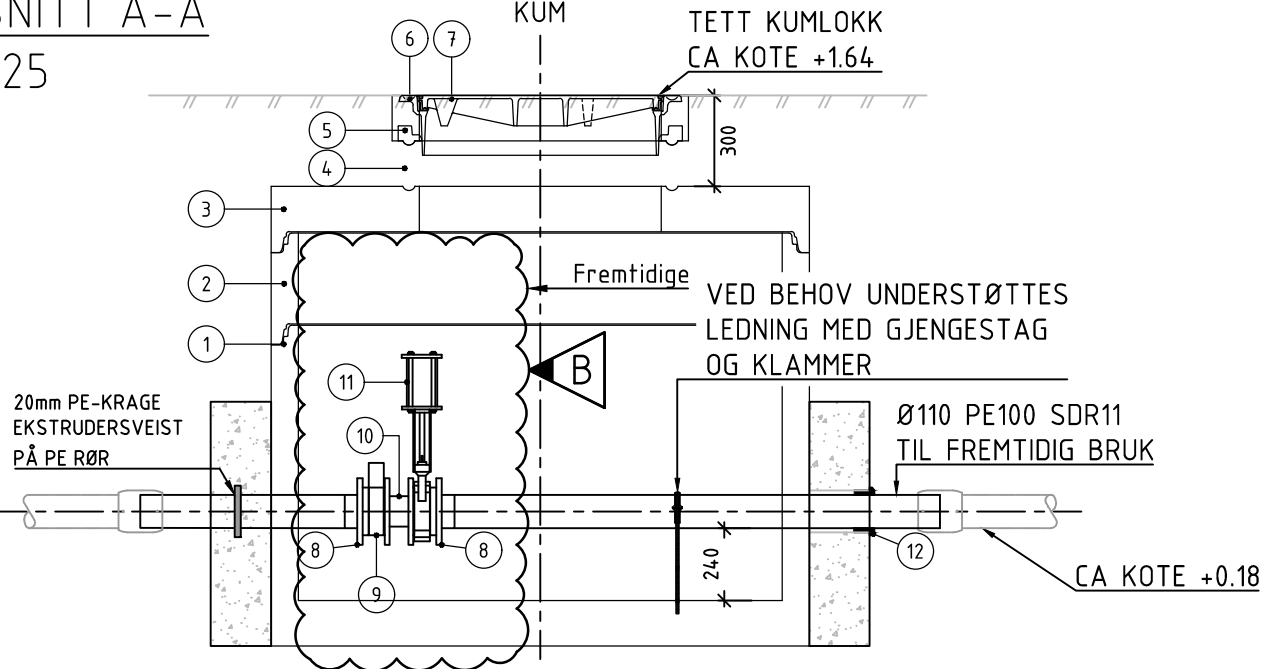


SNITT C-C

1:25

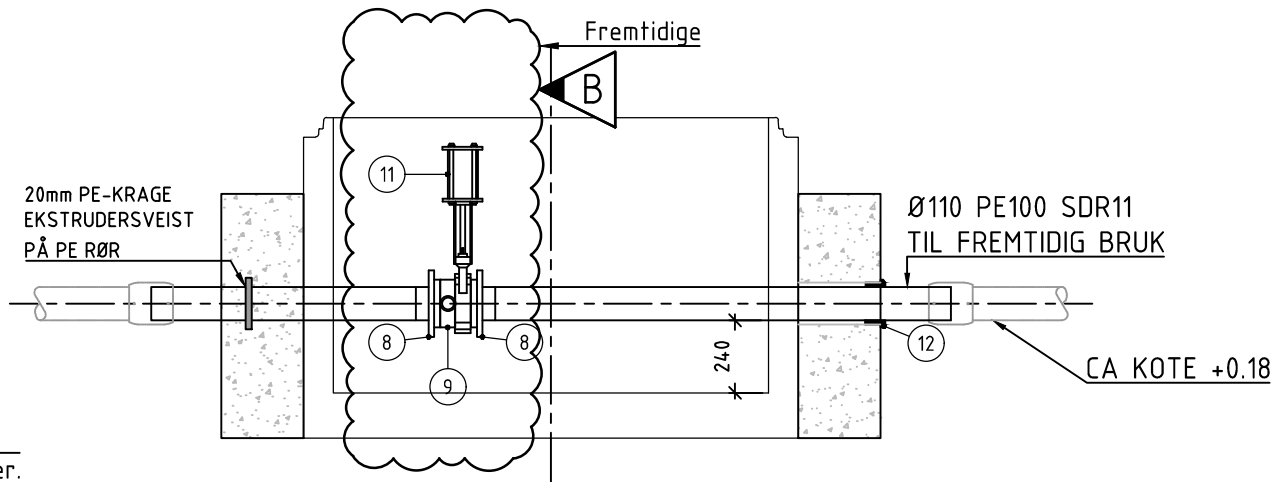

SNITT B-B

1:25

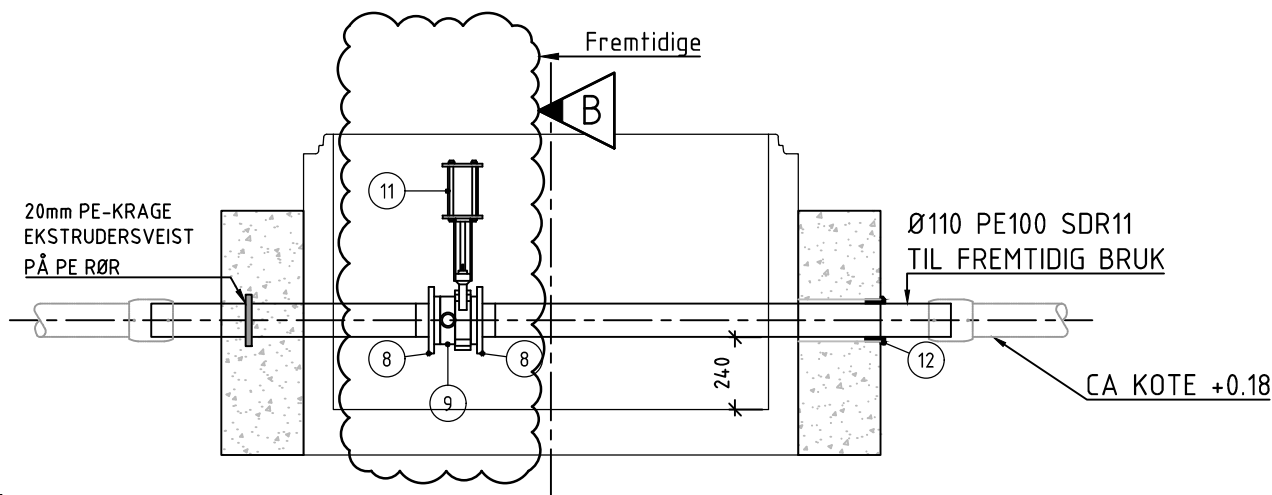

Pos	Beskrivelse	Dim.	Ant	Anmerkning	stk pris	Sum
1	Kumring med bunn	DN1600	1	H=1060		
2	Kumring	DN1600	1	H=300		
3	Topplate med sentrisk mannhull Ø800	DN1600	1	H=150		
4	Justeringsring	DN800	1	H=150		
5	Avslutningsring	DN800	1			
6	Flytende ramme, belastningsklasse D400	DN800	1			
7	Stj. lokk, belastningsklasse D400	DN800	1			
8	PE-krage med flens	Ø110	6			
9	Mellomring med trykkføler	DN100	3			
10	Flenserør L=100	DN100	1	PN10		
11	Motorstyrt skyvespijlsventil	DN100	3			
12	AR-pakning for PE-rør	Ø110	3			
13	Pakning for PE-rør	Ø50	2			
14	Pakning for PVC-rør	Ø110	1			
15	Tilbakeslagssikring, WA-STOP el. tilsv.	Ø110	1			

B	Ventilene i kummen utgår og skal monteres når ledningene settes i drift.	02.02.2022	TerL	FHE	ID
A	Arbeidstegning	24.11.2021	TerL	FHE	ID
Rev.	Beskrivelse	Dato	Tegn.	Kontr.	Godkj.
Alver Kommune			Fag	Format	
Reinseanlegg Manger			RIVA	A3	
			Dato	24.11.2021	
Detaljtegning			Målestokk	1:25	
Ventilkum S22 - renseanlegg			Koordinatsystem	UTM 32	
			Høydesystem	NN2000	
Multiconsult			Status	Konstr./Tegnet	Kontrollert
www.multiconsult.no			Arbeidstegning	TerL	FHE
Oppdragsnr.			Tegningsnr.		Rev.
10205949-01			H014		B