



PLAN, PS1
1:25

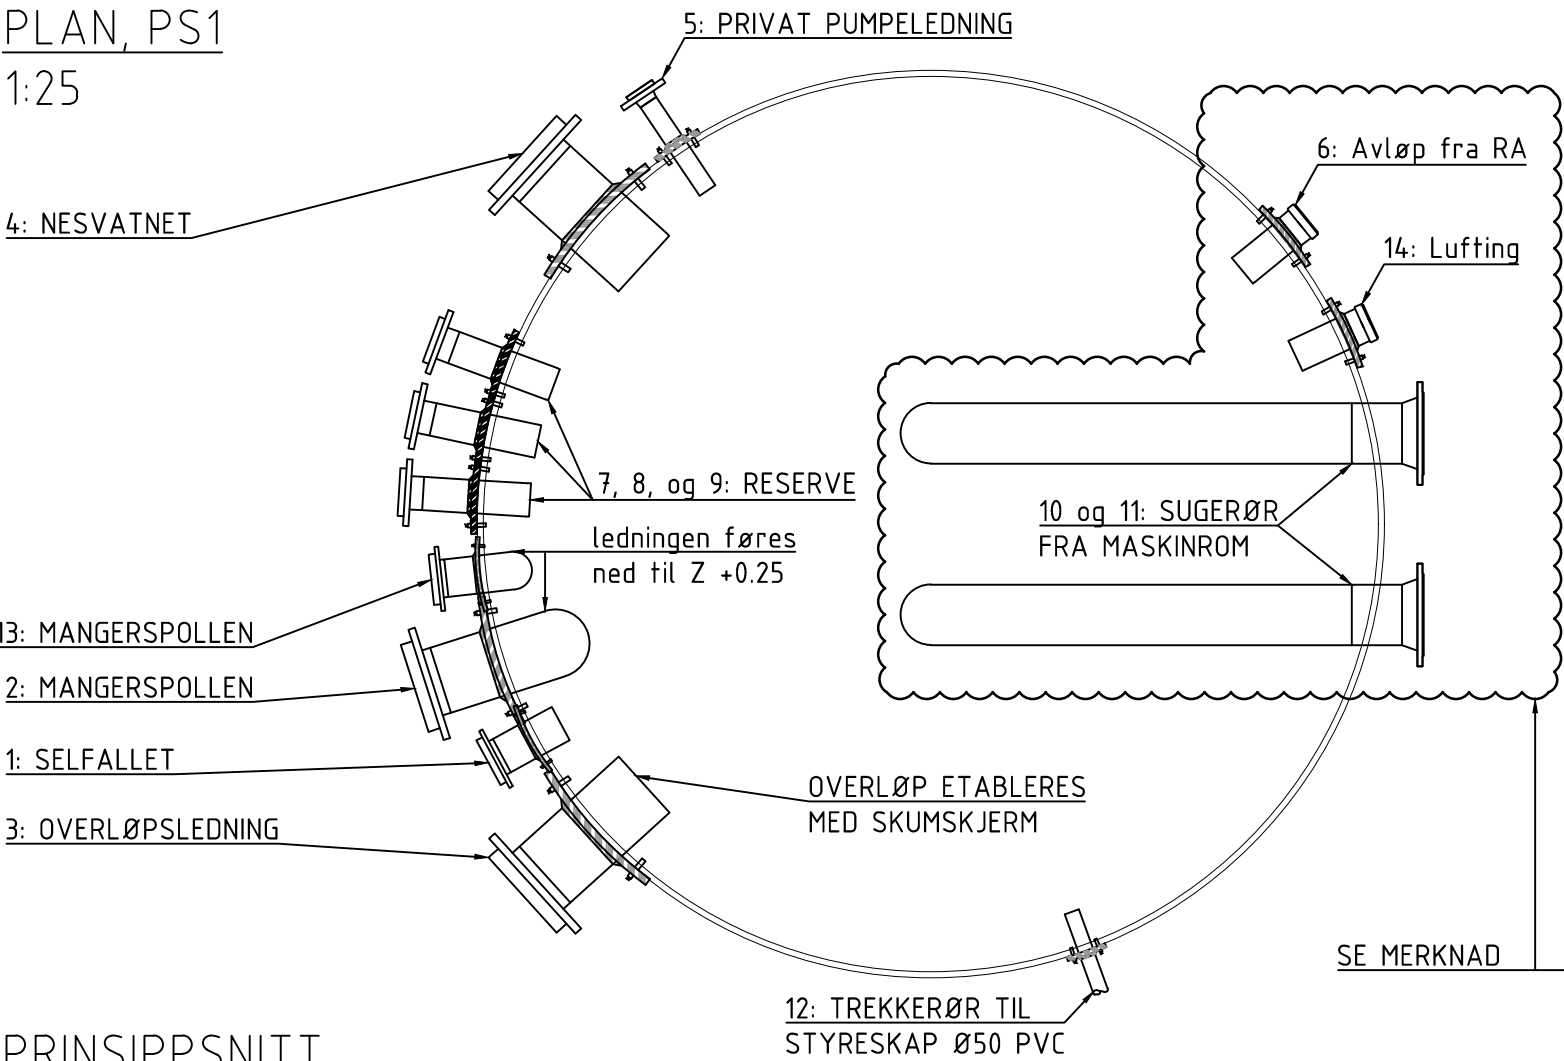

Kum nr.	Dim (antatt):	Høyde bunn:	Høyde topp lokk:	
PS1	3000	0,00	1,90	
Ledn. nr.	Type:	Dim:	Matr:	Z (Bunn inv.):
1	SPD	125	PE 100	1,00
2	SPD	250	PE 100	1,00
3	SPO	280	PE 100	1,25
4	SP	250	PE 100	0,50
5	PSP	63	PE 100	1,00
6	SP	110	PVC SN8	1,00
7, 8, og 9	PSP/reserve	110	PE 100	1,00
10 og 11	Sugeledning	200	PE 100	avs. BBA
12	Trekkerør	40	PVC SN8	1,50
13	SPD	110	PE 100	1,00
14	Lufting	110	PVC SN8	1,50

- MERKNAD:
- VISER TIL KRAVSPESIFIKASJON FOR ØVRIG DIMENSJONERINGSGRUNNLAG
 - ENTREPRISE EB STÅR FOR BESTILLING AV PS1 INKL. FLENSETILKOBLING. ENTREPRISE EA GJØR GRUNNARBEID, MONTERER SYNK OG LEVERER AVLASNINGSPLATE MED GATEGODS.
 - NØDVENDIGE TREKKERØR MÅ INKLUDERES.
 - FLENSER IHT. NS-EN 1092-2
 - TALENTREPRENØR PROSJEKTERER SUMP OG LEDNINGER TIL BYGG.

PRINSIPPSNITT
1:25

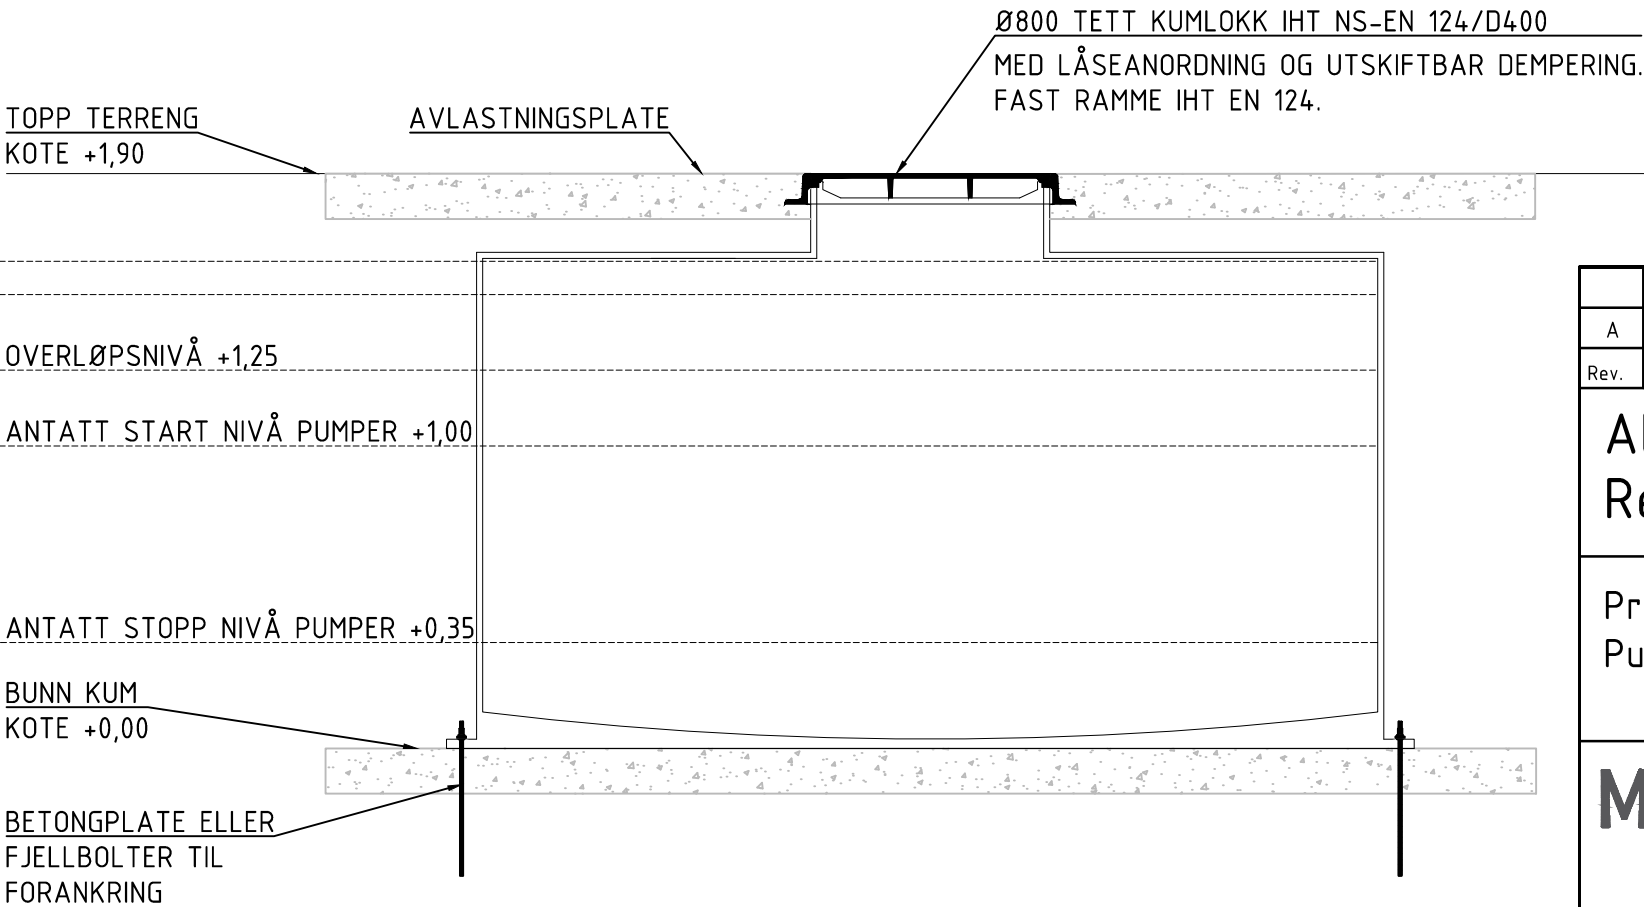

A	Arbeidstegning / Prinsipp tegning		22.11.2021	TerL	FHE	ID
Rev.	Beskrivelse		Dato	Tegn.	Kontr.	Godkj.
Alver Kommune Reinseanlegg Manger				Fag RIVA		Format A3
				Dato 19.02.2021		
Prinsipptegning Pumpesynk PS1				Målestokk 1:25		
				Koordinatsystem UTM 32		
				Høydesystem NN2000		
Multiconsult www.multiconsult.no		Status Arbeidstegning	Konstr./Tegnet EHK	Kontrollert HaF	Godkjent HaF	
		Oppdragsnr. 10205949-01		Tegningsnr. H003		Rev. A