


Saks nr 20/13654 Alver

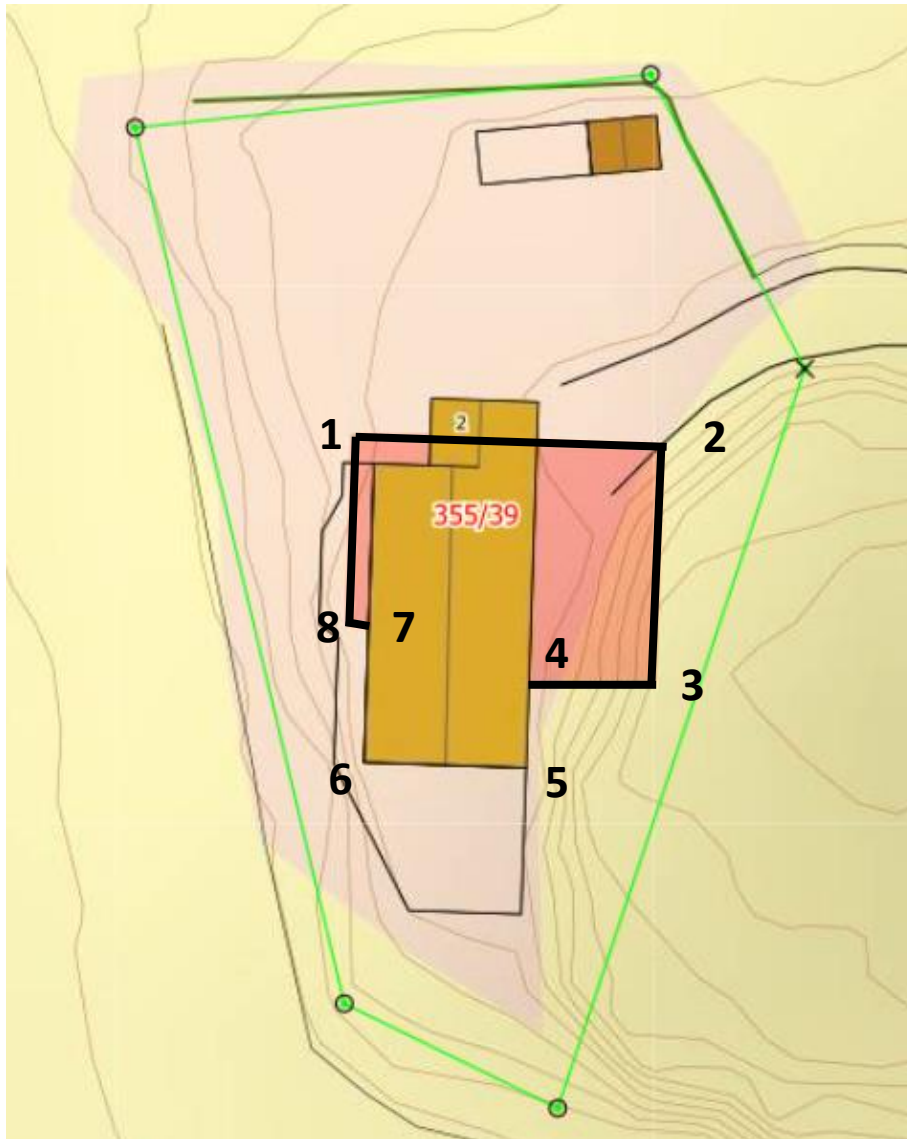

Plassering i terreng er låst på grunn av tilbygg til eksisterende hytte og som angitt i «Nordhordlandskart». Tilbygg er oppført nøyaktig i henhold til mål på arkitekttegninger.

Pos	Koordinat N	Koordinat E
1	6725180	279088
2	6725180	279099
3	6725170	279099
4	6725170	279094
5	6725167	279094
6	6725167	279088
7	6725172	279088
8	6725172	279087