

SITUASJONSKART

Gnr/Bnr: 322/18 m.fl.
Adresse: Sveåsen 14 m.fl.
Eigar/søkar: Sveåsen AS

Kvalitet :

Målestokk: 1:1000
Dato: 22.11.2021



D-01




Gjeldande plan : Mjåtveitmarka gnr. 22 bnr. 3, 6, 22, 166, 173 m.fl
Planformål : Bolig

Vår referanse: 2104

Sign.

- Gjerde
- Usikker eigedomsgrense
- Målt eigedomsgrense
- Bolighus
- Andre bygg

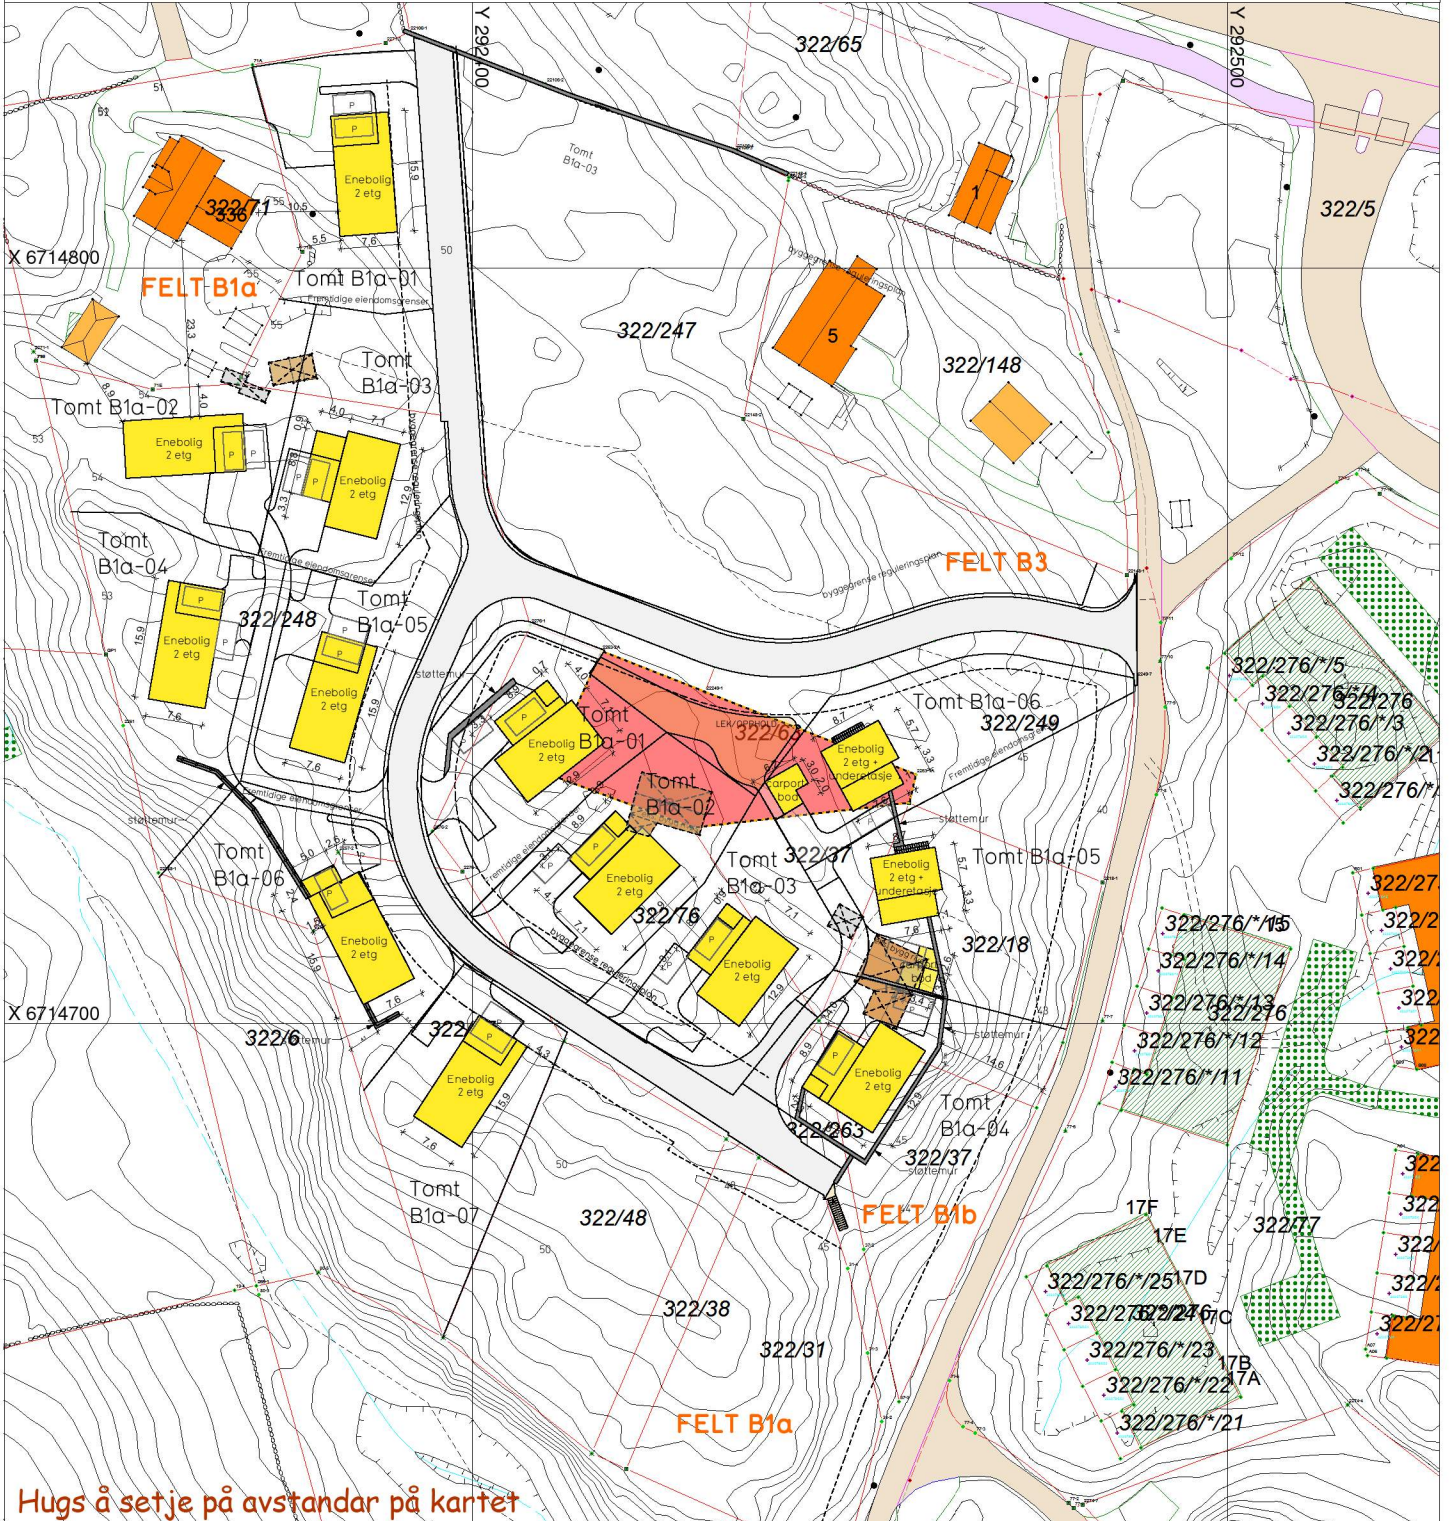

Hugs å setje på avstandar på kartet

SITUASJONSPLAN

Tiltak

Marianne G. Aasebø 15.02.2022

Underskrift Situasjonsplan

Dato