

Melding om bygning eller tilbygg som er unntatt søknadsplikt


Dette skjemaet skal brukes for å melde fra til kommunen om at du har bygget en bygning eller et tilbygg som er unntatt søknadsplikt.

Kryss av for hva som skal meldes inn:	
<input type="checkbox"/>	Tilbygg inntil 15 m ²
<input checked="" type="checkbox"/>	Bygning inntil 50 m ²
Underkategori (ett kryss):	
<input checked="" type="checkbox"/>	Garasje eller uthus til bolig
<input type="checkbox"/>	Garasje eller uthus til fritidsbolig
<input type="checkbox"/>	Fiskeri- eller landbruksbygning
Annen type bygning, beskriv:	<input type="text"/>

Informasjon om eiendommen:	
Eier:	RICHARD HANSEN
Adresse:	FYLLINGSNESVEGEN 112, 5913 EIKANGERVÅG
Gårdsnummer (du kan finne gårdsnummer ved å søke opp adresse på www.seeiendom.no)	214
Bruksnummer (du kan finne bruksnummer ved å søke opp adresse på www.seeiendom.no)	227
Festenummer (gjelder kun hvis festetomt):	
Seksjonsnummer (gjelder kun hvis sameie):	

Informasjon om bygningen eller tilbygget:			
Bruksareal (BRA): Innvending areal (areal innenfor ytterveggene)	12,6 m ²	Dato for ferdigstillelse: (dag.mnd.år)	01 09 2016

Legg ved et kart hvor tilbygget eller bygningen er tegnet inn:
Slik gjør du: Bruk et kartutsnitt over eiendommen for å tegne inn hvor bygningen eller tilbygget er plassert.
Kartet kan for eksempel være: – et situasjonskart fra kommunen – et kart fra kommunens nettside – et kartutsnitt fra www.seeiendom.no
Vi anbefaler at du: – tegner inn et omriss av bygningen eller tilbygget – oppgir hvor mange meter det er fra bygningen/tilbygget til nabogrensa.
Kartet som viser plasseringen sendes til kommunen sammen med dette meldingsskjemaet.

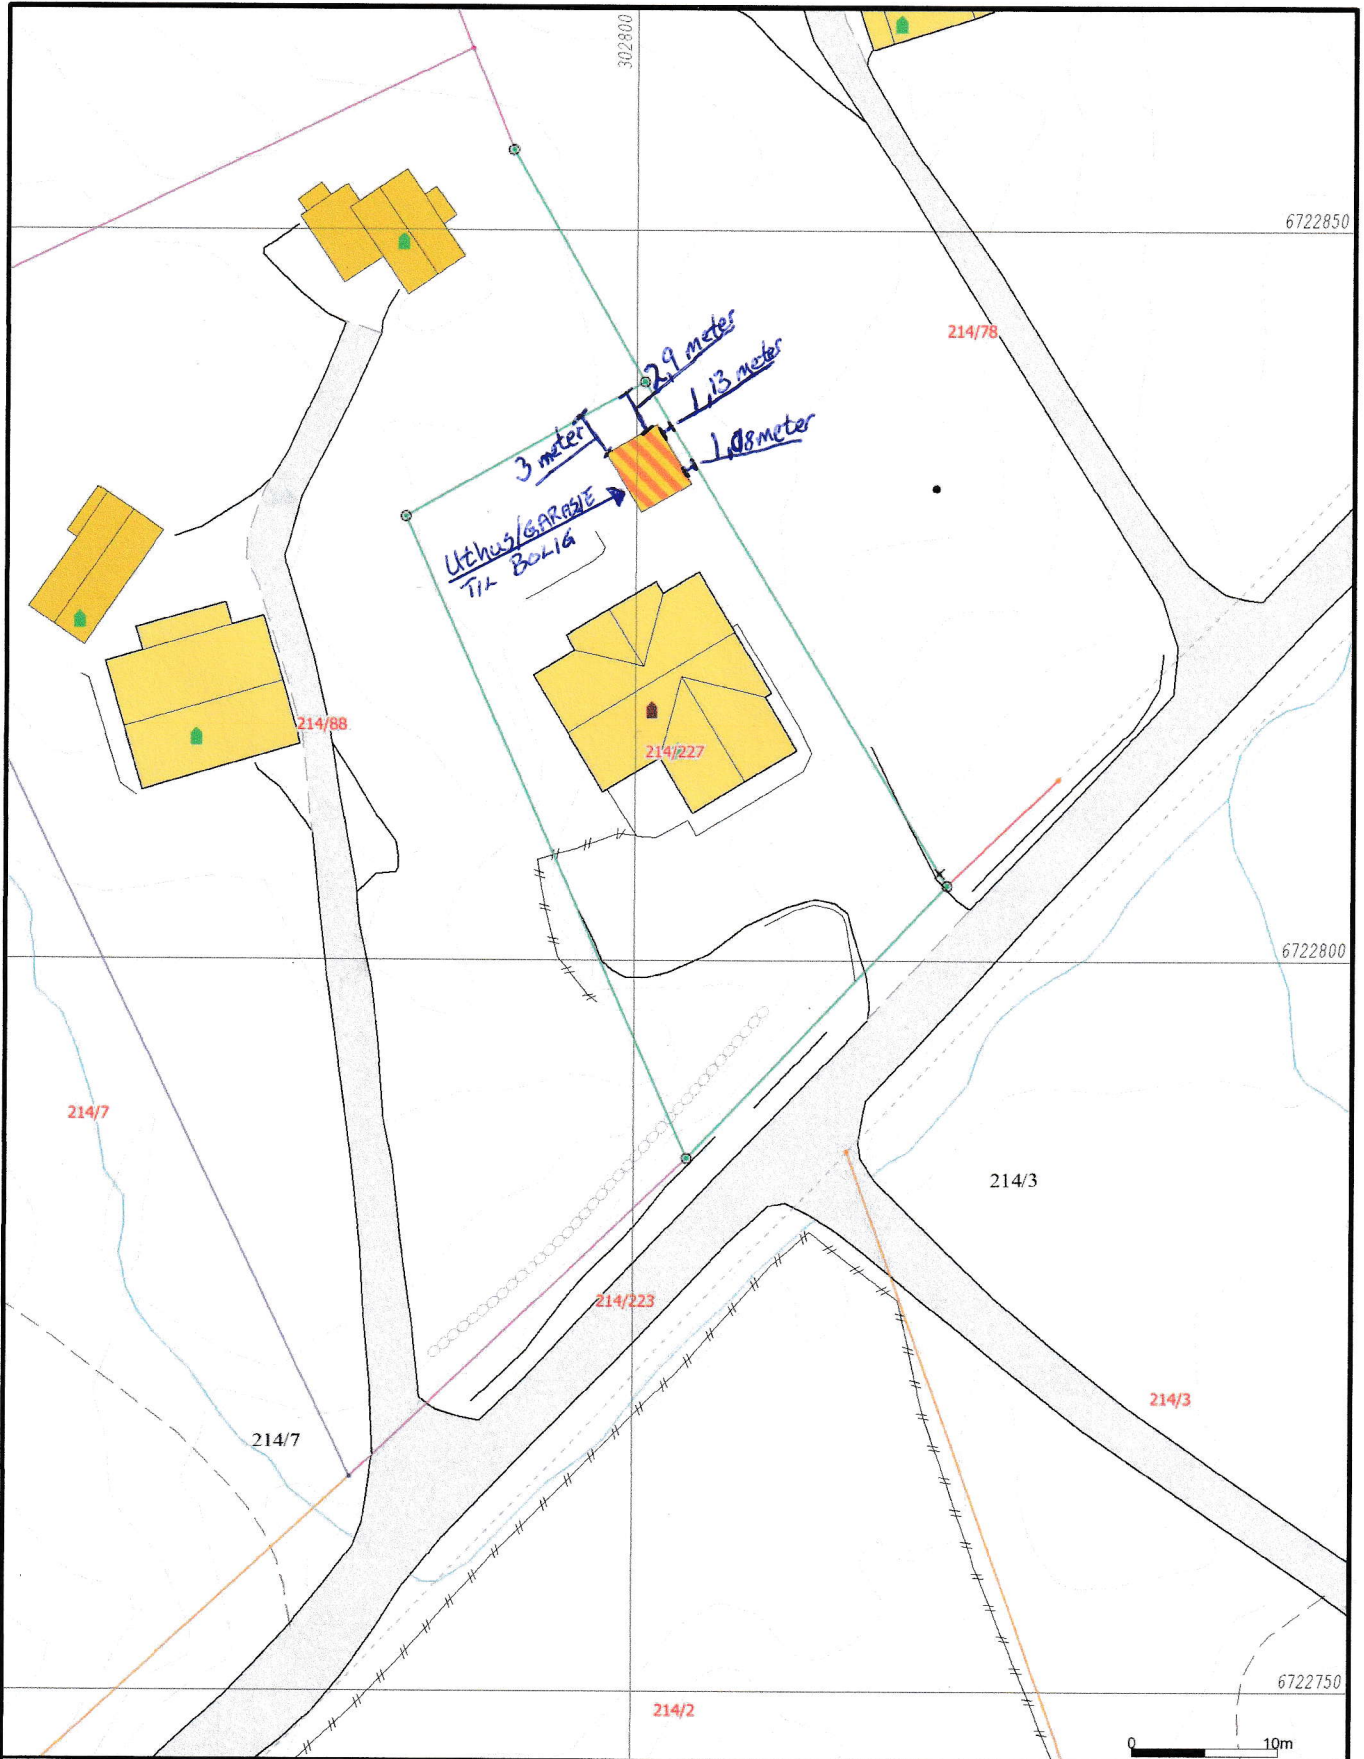


	Målte Grenser		Våningshus
	Registrerte Grenser		Større bustader
	Udefinert grenser		Hytte/feriehus
	Terrengmålte grense		Garasje/uthus
	Konstruert grensepunkt		Industri/lager
	Bolig		Andre bygg
	Bustad m/leilighet		

Beliggighet og høyder må oppfattes som orienterende.
 Koordinatsystem: UTM(EUREF89) - SONE 32 (EPSG:32632)
 Høydesystem: (EPSG:)



Alver kommune
 Kart og Oppmåling

Grunnkart.

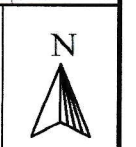

Dato: 2022.02.14
 Sign: SSO

G.nr. 214, b.nr. 227.

Målestokk
 1:500