



301350 301400 301450 301500

6721100  
6721050

Rev A 23112017 ga  
Rev B 220318 pm

Tiltakshaver:  
Fløssvika utvikling AS

Byggeplass/(Gnr./Bnr):  
Leknesvegen, 5915 Hjelmås 195/235

Hustype:  
Aksess og Luna

Arknr.  
903

Situasjonsplan

Målestokk  
1 : 500

Utarbeidet av  
Luramyrvеien 12  
4313 Sandnes  
51 53 85 50  
stavanger@anko.no

**ANKO**

Prosjekt-nr.:  
1017056

Tegn.nr.:

Dato:  
19.10.2017


Sign.:  
ga

Rev.:  
8494-9498






Situasjonskart ved vedtak byggetillatelse.

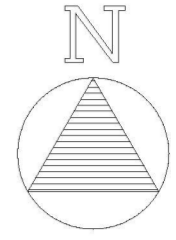

Riktig

Bolig 4 og 5 var like

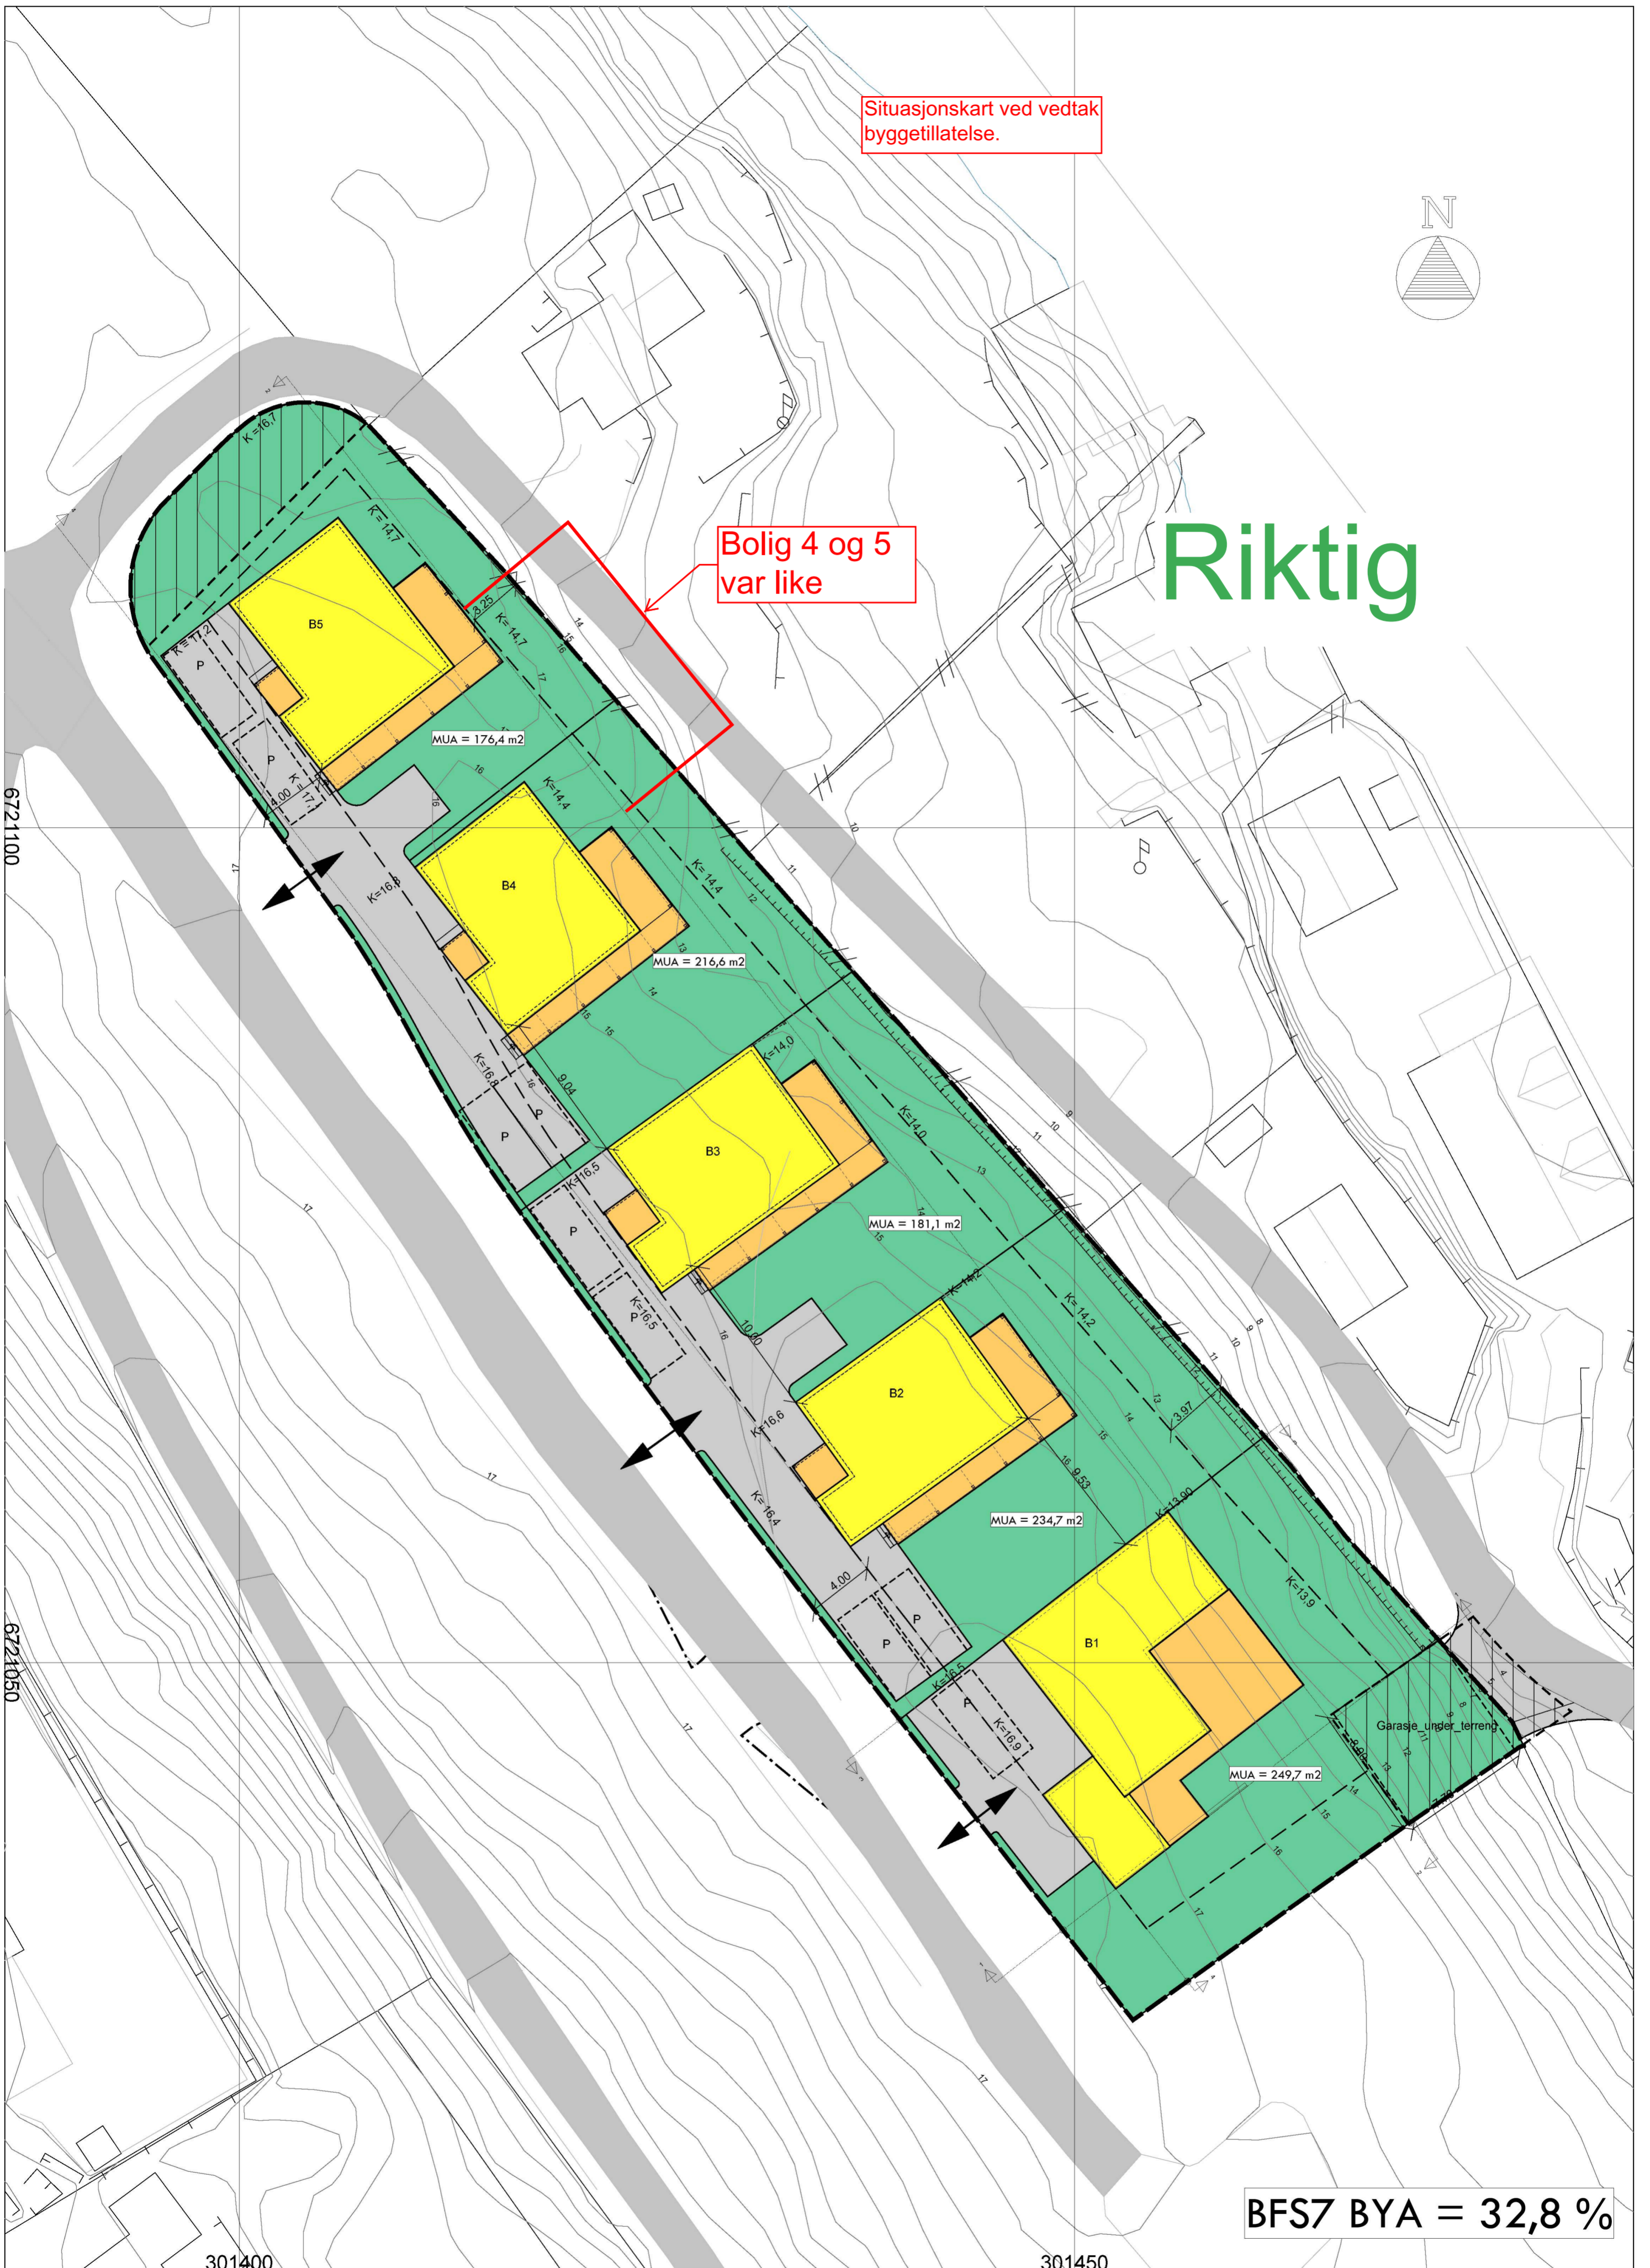

Rev B- 15012018 ga

Tilakshaver:  
Fløssvika utvikling AS  
Byggeplass(Gnr./Bnr):  
Leknesvegen, 5915 Hjelmås

195/235  
Arknr.  
902 Utomhusplan alt. løsning avkjørsel og parkering

Målestokk  
1 : 250

Utarbeidet av  
Luramyrsveien 12  
4313 Sandness  
51 53 85 50  
stavanger@anko.no



Dato:  
19.10.2017  
Sign.:  
ga




Prosjekt-nr.:  
1017056

Tegn.nr.:

Rev.:  
8494-8498




Riktig

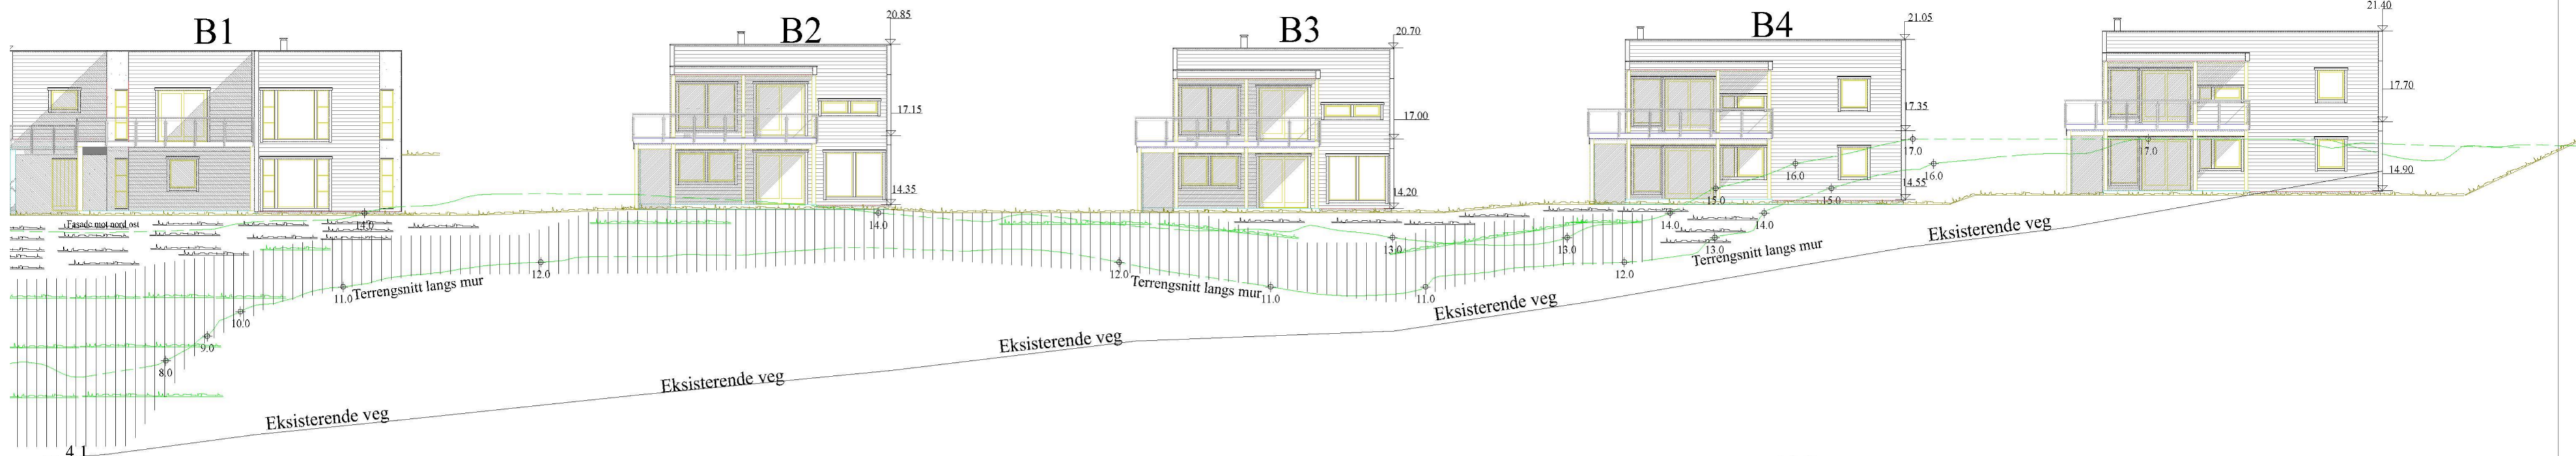


Denne tegning tilhører Hedalm Anebyhus AS og kan ikke benyttes uten skriftlig samtykke.

Tilakshaver: Flossvika Utvikling AS	Målestokk 1 : 200	Tilbud nr. 17-0081	Dato 11.05.2018
Byggeplass(Gnr./Bnr): Luna 2 (B3), Leknesvegen, 5915 Hjelmås	Arknr. 535 Lengdeprofil og tverrprofil støttemur	Ordre nr.	Sign.: FBA
Hustype: Utg. Luna		E-nr.: E1:85	Rev.: 8494 (1)

Bygningens yttermål er til utvendig kledning eller mur.  
Bygningens innermål er til bindingsverk innvendig.

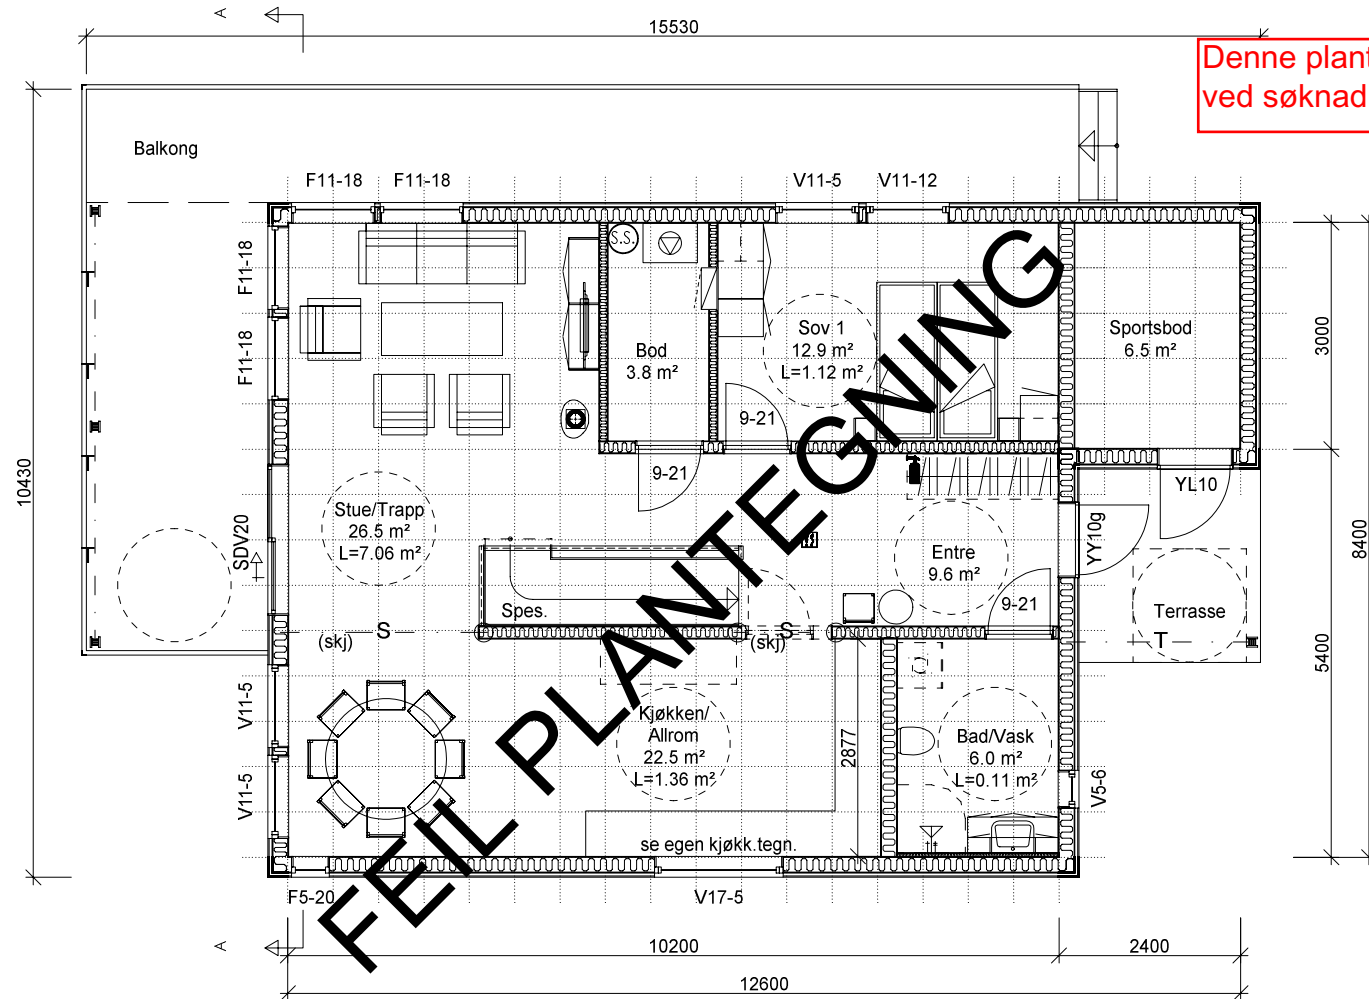


Denne tegningen tilhører Hedalm Anebyhus AS og kan ikke benyttes uten skriftlig samtykke.

Tiltakshaver: Fløssvika Utvikling AS		Målestokk 1 : 100	SPnr. SP00547	Dato: 16.11.2017	
Byggeplass/(Gnr./Bnr): Luna 3, Leknesvegen, 5915 Hjelmås			195/235	Prosj. nr. PN0976	
Hustype: Utg. Luna	Arknr. 503	Plan 1. etasje	E-nr.: E1:85	Tegn.nr.: 8496	

Bygningens yttermål er til utvendig kledning eller mur.  
Bygningens innermål er til bindingsverk innvendig.

Denne plantegning snek seg ved søknad om IG.

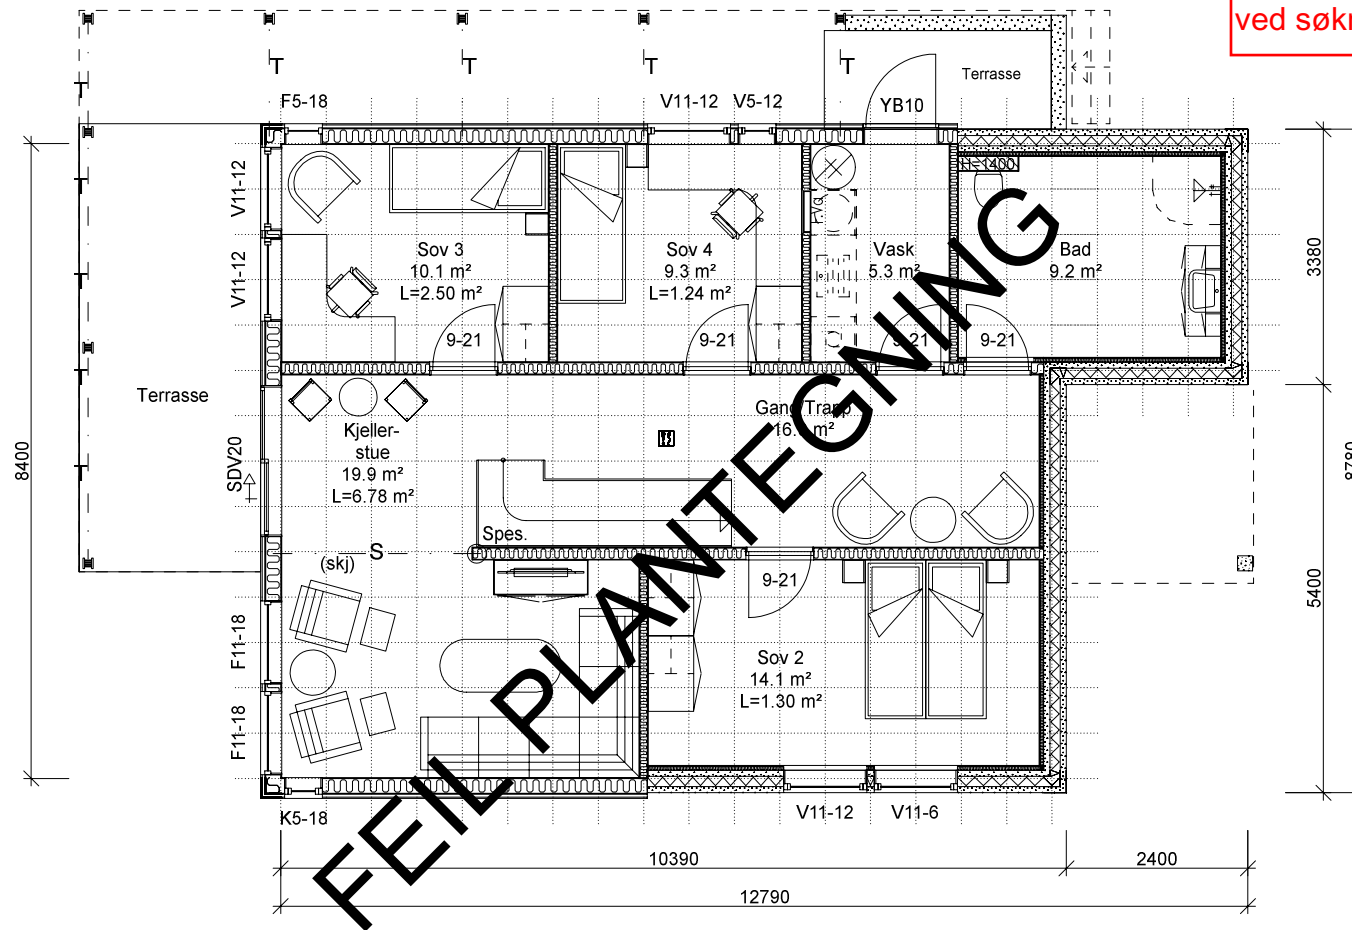

Denne tegningen tilhører Hedalm Anebyhus AS og kan ikke benyttes uten skriftlig samtykke.

Tiltakshaver: Fløssvika Utvikling AS		Målestokk 1 : 100	SPnr. SP00547	Dato: 16.11.2017	
Byggeplass/(Gnr./Bnr): Luna 3, Leknesvegen, 5915 Hjelmås			195/235	Prosj. nr. PN0976	
Hustype: Utg. Luna	Arknr. 502	Plan u.etasje	E-nr. : E1:85	Tegn.nr.: 8496	Rev.: