

Kartvedlegg til protokoll for oppmålingsforretning

Alver Kommune

N

Eigedom
327/133

Saks nr
2022375


Oppdragnr

Rekvirent
Vestland Fylkeskommune

Forretningsdato
22/2/2022

Landmålar
Kjell Rune Standal

Målestokk 1:500

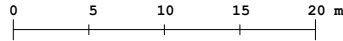

Beskriving/avtalar:

