


# PLANTEGNING HYTTE - **Selsgjon 1**

SAC: 20/18162

Gnr. 111 bnr 3

1-2700-1

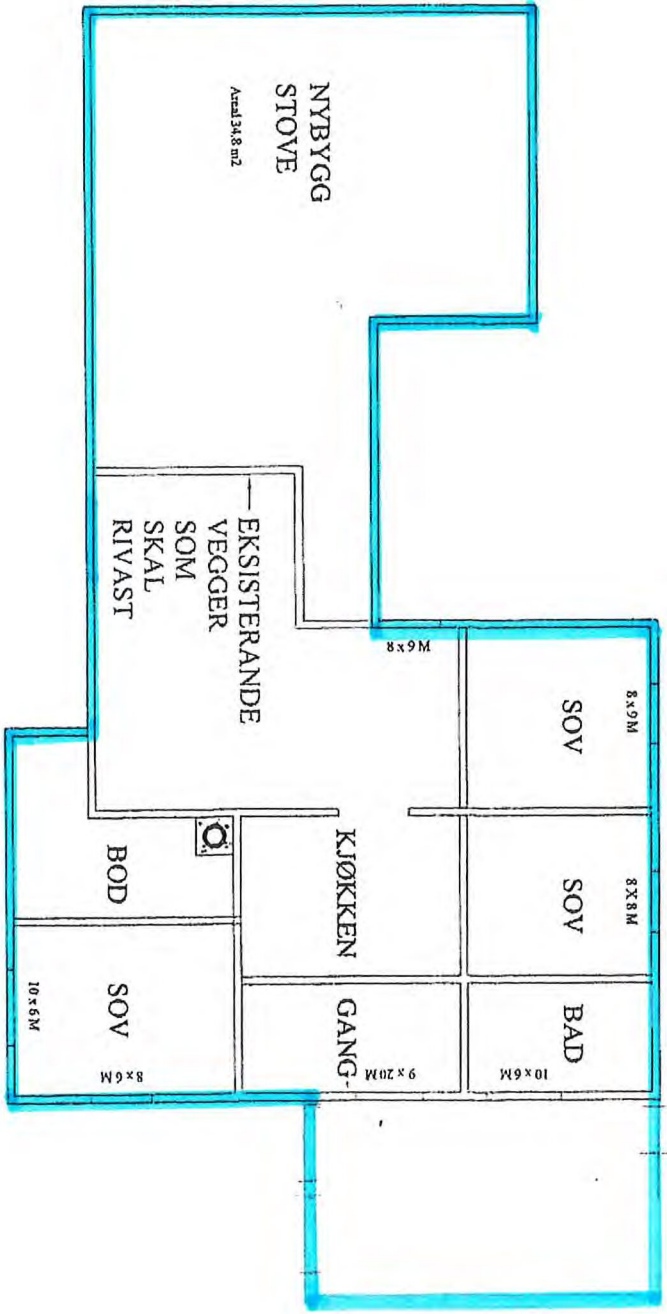


1-2700-1

| REV/TAL   | REVIDERINGA | GJELD | SIGN. | DATO |
|---|-------------|-------|-------|------|
|   |             |       |       |      |
| G- OG B.NR:                                     |             |       |       |      |
| TILTAKSHAVAR:                                   |             |       |       |      |
| ADRESSE:  |             |       |       |      |
| TEKN. INNH: PLAN                                |             |       |       |      |
| Ditt navn/firma                                 |             |       |       |      |
| Di adresse                                      |             |       |       |      |
| Dir. telefon, din e-post, ditt organisasjonsnr. |             |       |       |      |
| MALESTOKK: 1:100                                |             |       |       |      |
| TEKNA DATO: 07.04.03                            |             |       |       |      |
| TEKNA AV:                                       |             |       |       |      |
| UNDERSKRIFT:                                    |             |       |       |      |
| TEKNIINGSNUMMER:                                |             |       |       |      |
|   |             |       |       | REV. |

# BOLIG PLANTEGNING - SEKSJON 2

SAK 20/18162 Grnr III bnr. 3

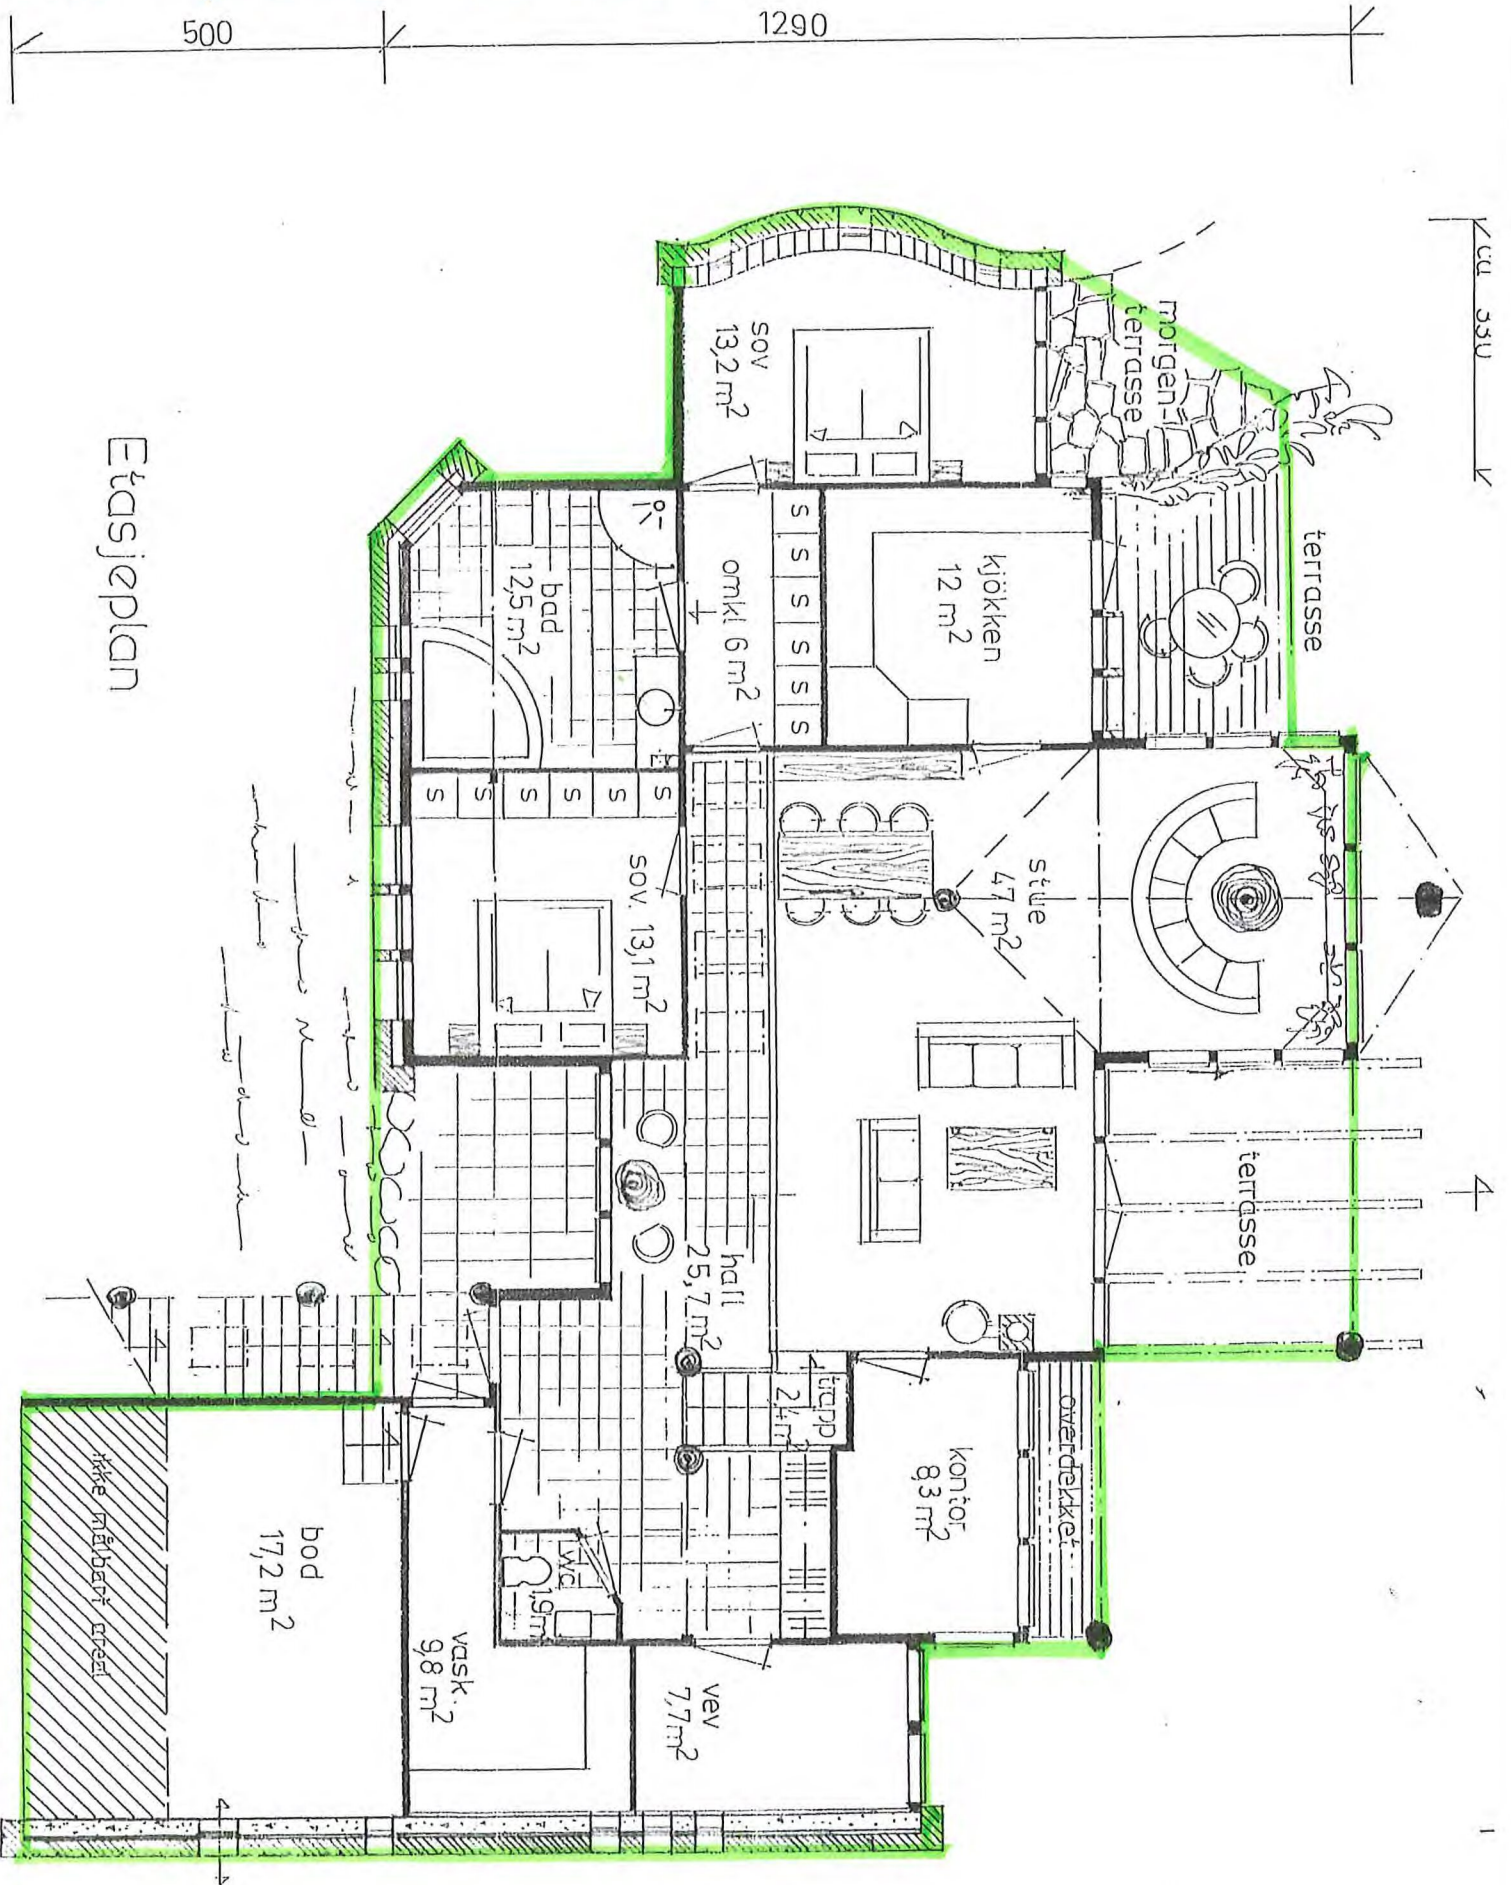

Eetasjølplan