

Kartvedlegg til protokoll for oppmålingsforretning

Alver Kommune

N

Eigedom
325/40

Saks nr
202110749


Oppdragnr

Rekvirent
Jordal Svønn Tore

Forretningsdato
28/1/2022

Landmålar
Kjell Rune Standal

Målestokk 1:500

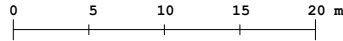

Beskriving/avtalar:

