


PLAN TILB. 1. ETG. 1:50

OMBYGG VERKSTED I ISDALSTØ
 TILH. VÆGLEIK NYHAMMER, ISDALSTØ


PLAN BYGG 2 ETG.

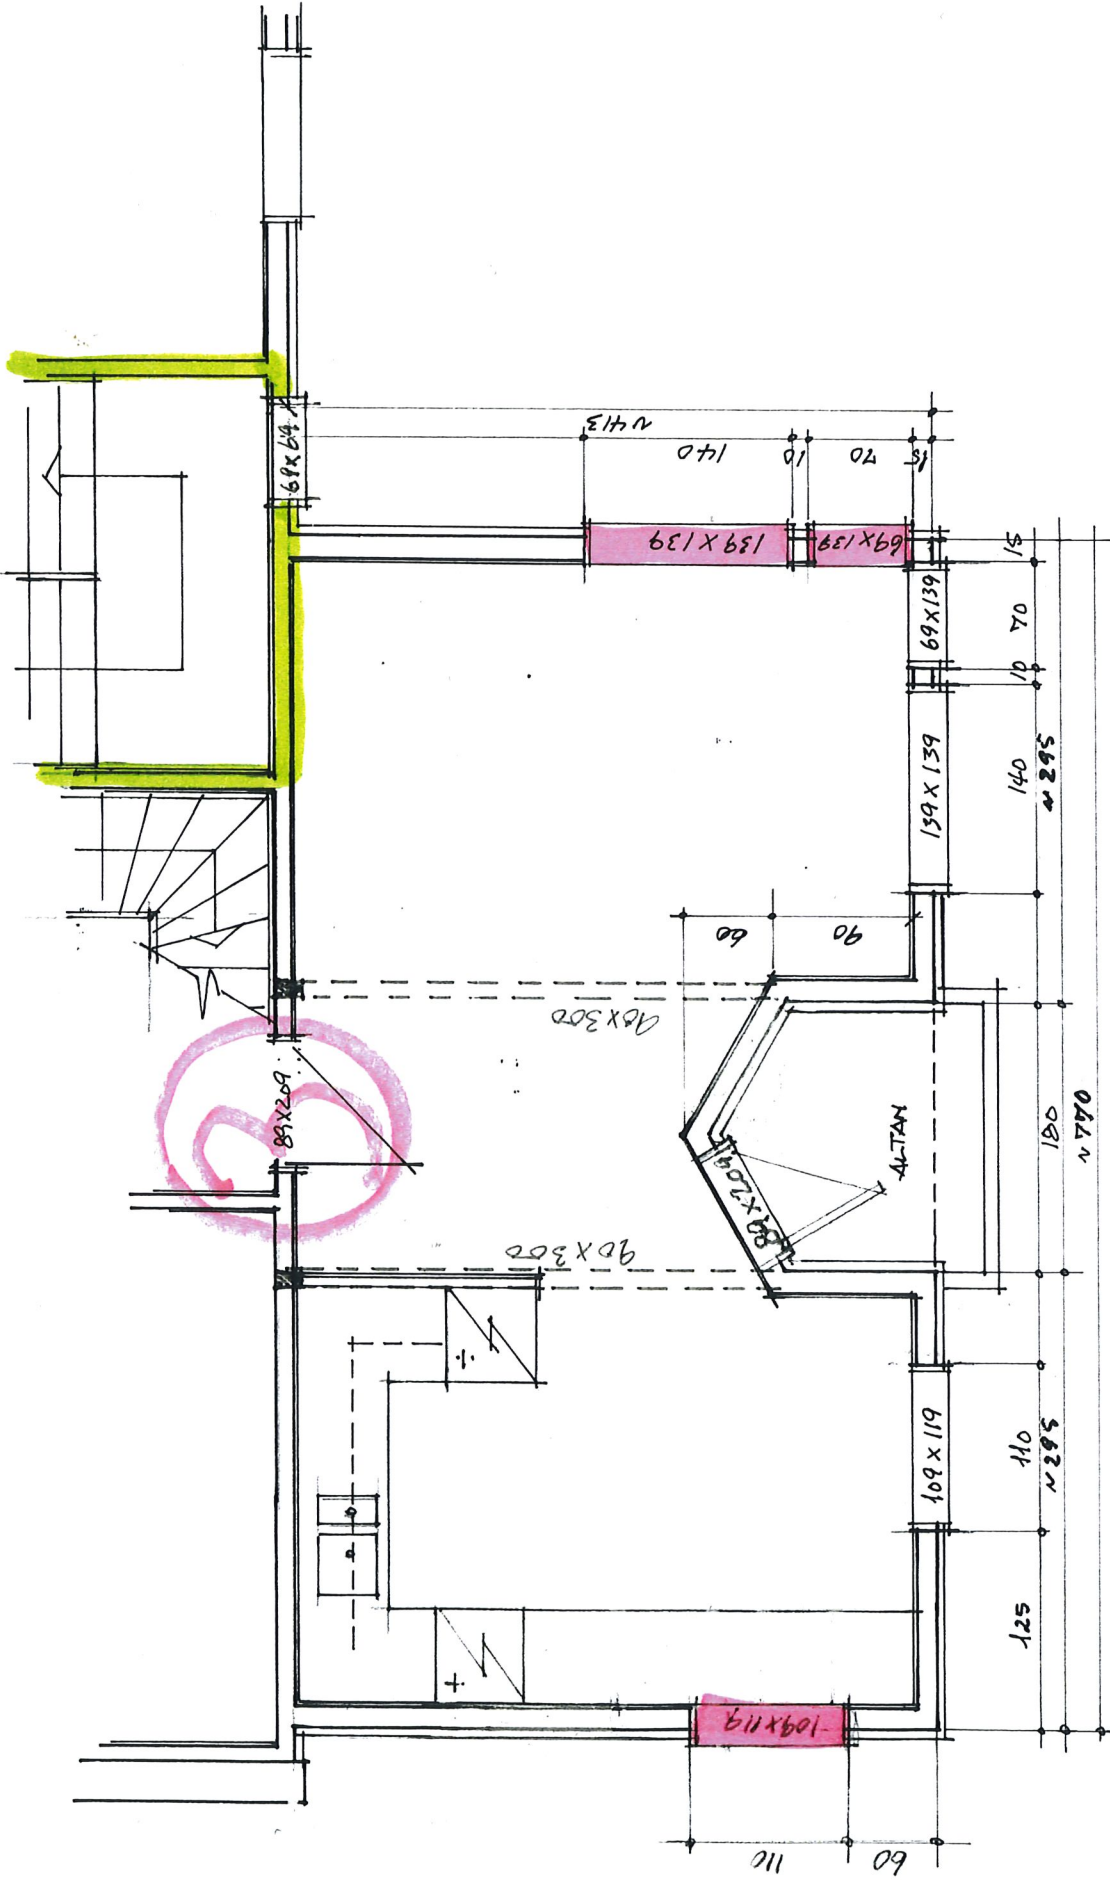

OMBYGG AV VERKSTED I ISDALSTED
TILH. VIGLEIK NYHAMMER, 5700 ISDALSTED
PLAN 2 ETG. TILBYGG - H 1:50
TEAM. ØES. -02 AV ARK. U.R. SYNNØYEN

KORR. 28.9.19

PLAN TILBYGG LOFT H 1:50

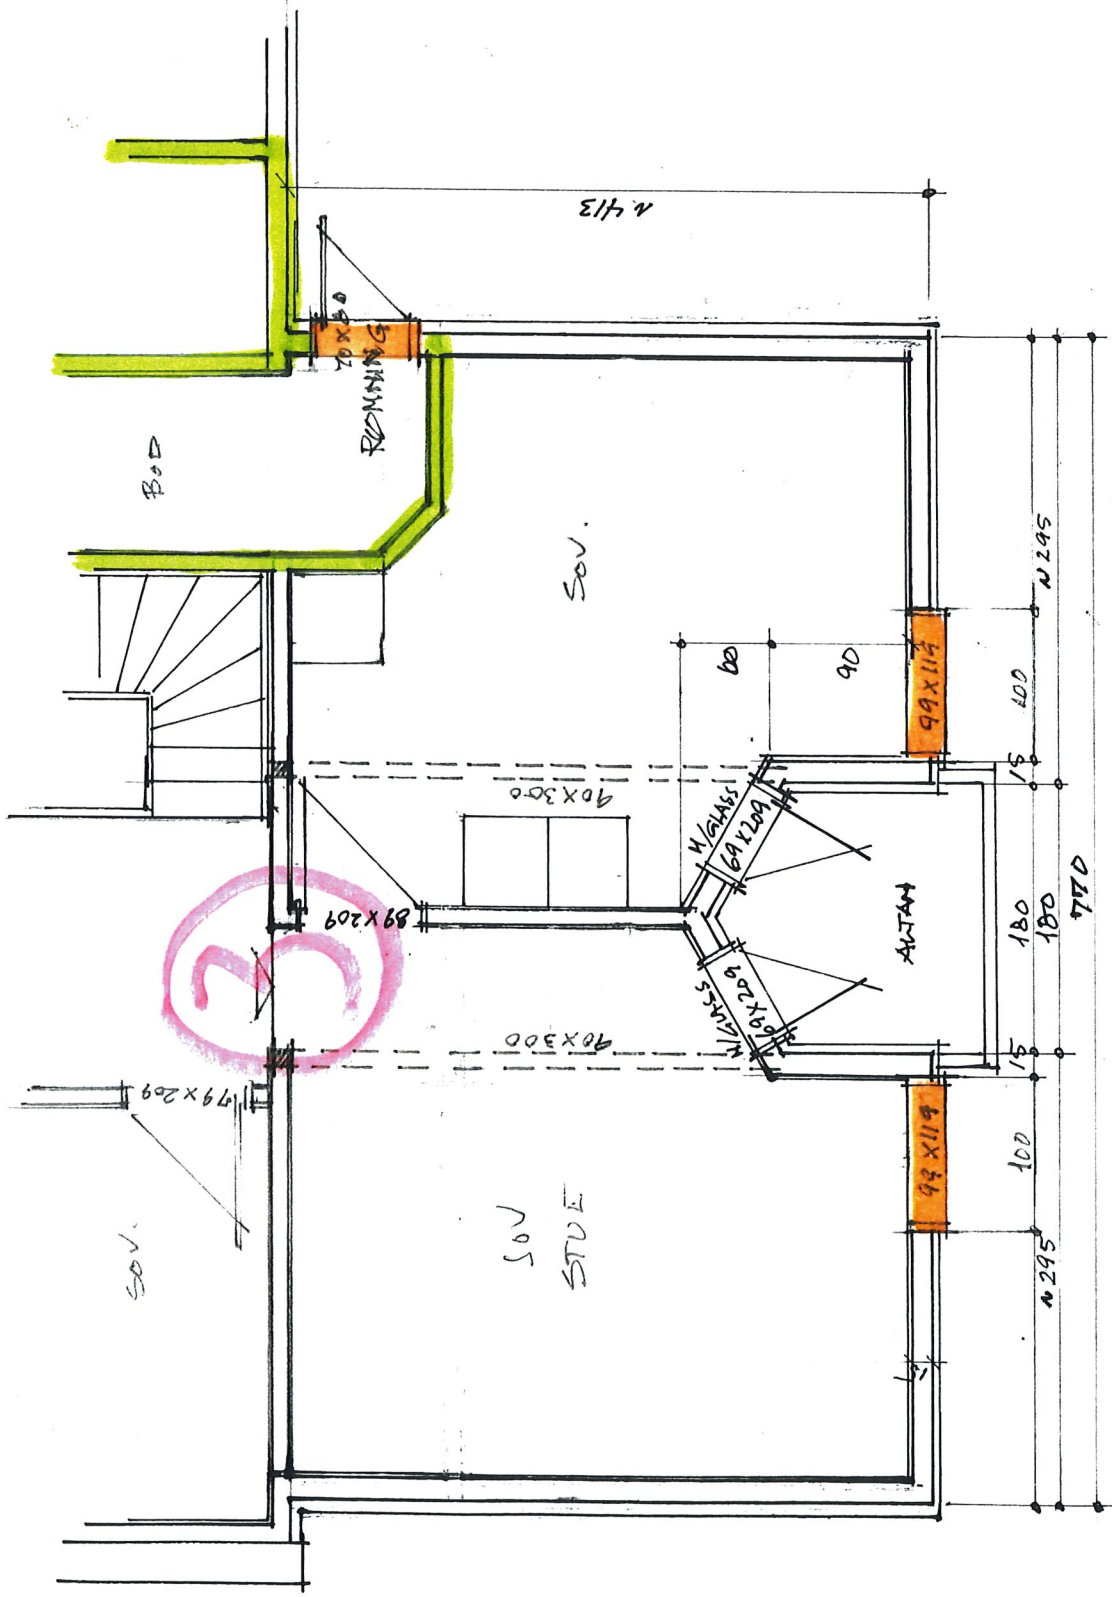

OMBYGG AV VERKSTED I SØDALSTØ
 TILH. VÅRETK NYHAMMER, SØDALSTØ
 PRAN LOFT TILBYGG - H 1:50
 TEGN. BES. OL AV ARE. V.F. SINNEVÅG