

Alver kommune
Postboks 4
5906 Frekhaug

Straume 04.03.2022

**LAGERBYGG A
SØKNAD OM MIDLERTIDIG BRUKSTILLATELSE
G.nr.212, b.nr.150, EIKANGER, 5913 EIKANGERVÅG**

Det søkes herved om midlertidig brukstillatelse for bygg A.

Tiltakshaver: Parsell 17 AS
Sandviksbodene 5
5035 Bergen

Ansvarlig søker: Arkitekt Rolv Eide AS
Postboks 325
5343 Straume

Det vedlegges gjennomføringsplan og innmåling av bygget.

I gjennomføringsplanen er det krysset ut for at arbeidet er ferdig samtidig som det står kryss i rubrikk for ferdigattest. Dette er fordi denne søknaden gjelder bygg A. dette er en felles søknad for bygg A og B. Kryss i rubrikk for ferdigattest blir erstattes med dato når begge bygg er ferdige.
Alt avfall er levert til godkjent mottak.

Tiltakshaver har sendt inn søknad om godkjenning for følgende punkt:

1. ferdigmelding på tilkobling til offentlig VA anlegg.
2. Vilkår i dispensasjonssøknaden.
3. Ferdigattest for VA-anlegg, veg og avkjøring og planering av området KBA1.
4. Rekkefølgekrav i reguleringsplan

Disse punkter vil bli ettersendt når godkjenningene foreligger.



Med vennlig hilsen


Rolv Eide



Gjennomføringsplan

Ansvarlig søker Arkitekt Rolv Eide AS		Organisasjonsnummer 988 367 067		Tiltaksklasse 1	Dato 4/3-22	Signatur ansvar. søker 	
Elendom/ byggested	Gnr. 212	Bnr. 150	Festlenr.	Saksj.nr.	Bygh.nr.	Kommune Alver Kommune	Adresse Eikanger
				Postnr. 5913	Poststed EIKANGERVAG		

Beskrivelse av funksjon, ansvarsområde, tiltaksklasse			Foretakets navn og org.nr.		Kryss for planlagt samsvarserklæring / kontrollertklæring erstattes med dato når denne foreligger				Sett kryss når arbeidet innen ansvarsområdet er avsluttet	
Funksjon (PRO, UTF, KONTROLL)	Beskrivelse av ansvarsområdet hentet fra erklæring om ansvarsrett	Tiltaks-klasse	(3)	(4)	Søknad om igangsettings-tillatelse/ett-rammetillatelse	(5)	Søknad om midlertidig bruksstillatelse	(7)		(8)
UTF	(2) Montering av stålkonstruksjoner	1	1	IPOA AS 997 039 297				24.02.22	X	☒
UTF	Montering av sanitæranlegg	1	1	Askøy VVS AS 911 756 986				02.03.22	X	☐
UTF	Montering av VA anlegg	1	1	VA-Service AS 989 815 571				02.03.22	X	☒
UTF	Montering av stålplatetakk og veggelementer	1	1	GH Prosjekt AS 923 307 370				24.02.22	X	☒
UTF	Taktekking	2	2	Profan Entreprenør Hordaland AS 897 277 042				24.02.22	X	☒
KONT	Kontroll av brannsikkerhet	3	3	Branningeniøren AS 990 283 753				29.04.21	X	☒
										☐
										☐
										☐
										☐

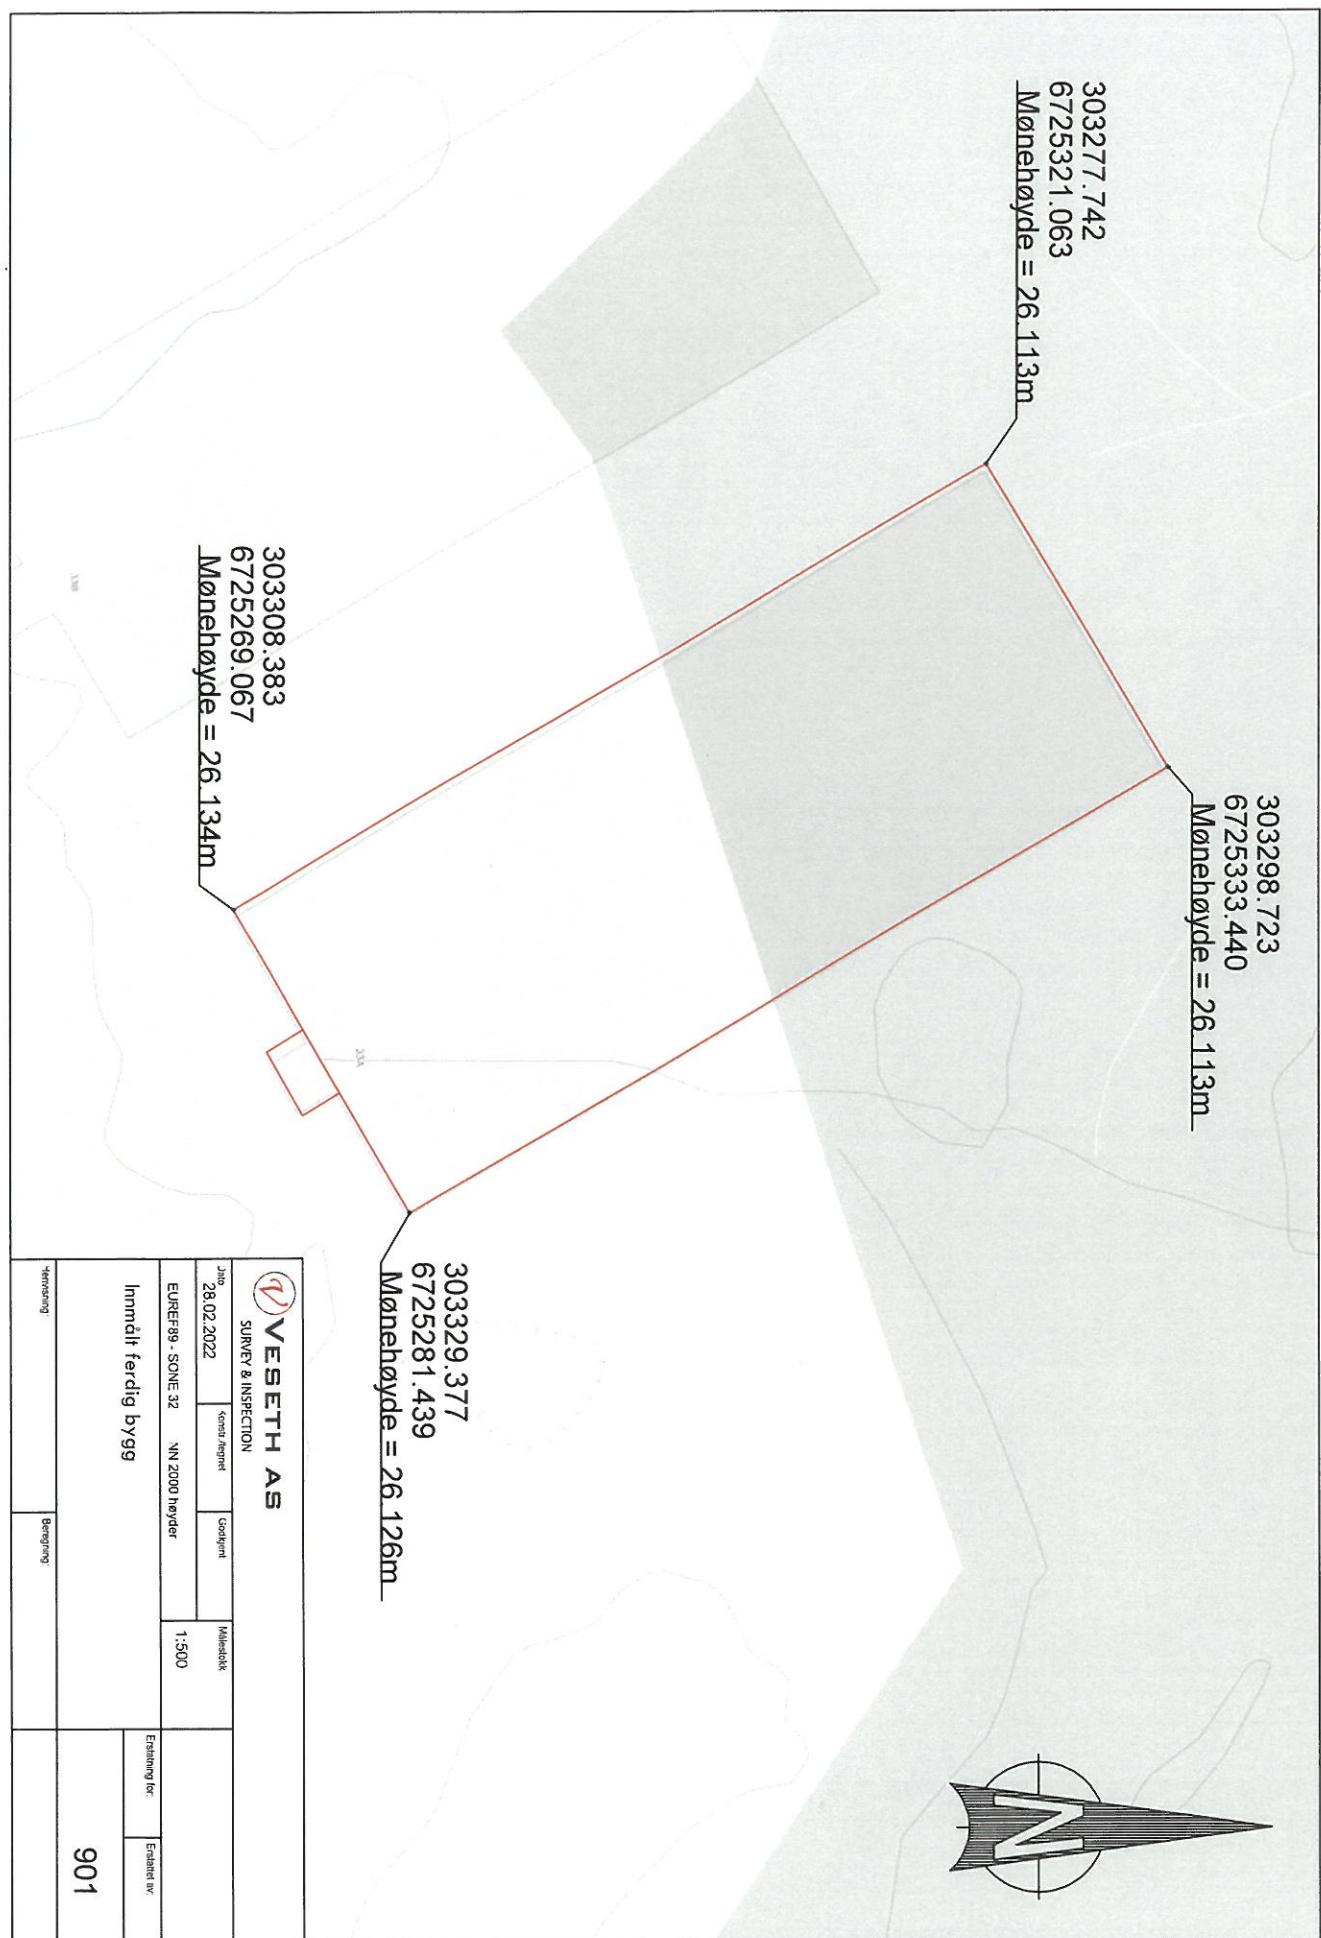

303277.742
6725321.063
Mønkehøyde = 26.113m

303308.383
6725269.067
Mønkehøyde = 26.134m

303329.377
6725281.439
Mønehøyde = 26.126m

 VESETH AS	
SUNEY & INSPECTION	
Jule	Kontor Inngang
28.02.2022	Godkjent
Målestokk	
EUREF89 - SONE 32	1:500
NN 2000 høyder	
Innmålt ferding bygg	
Enting for: Entes nr:	
901	
Hensetting	Beregning