FLEXIBO

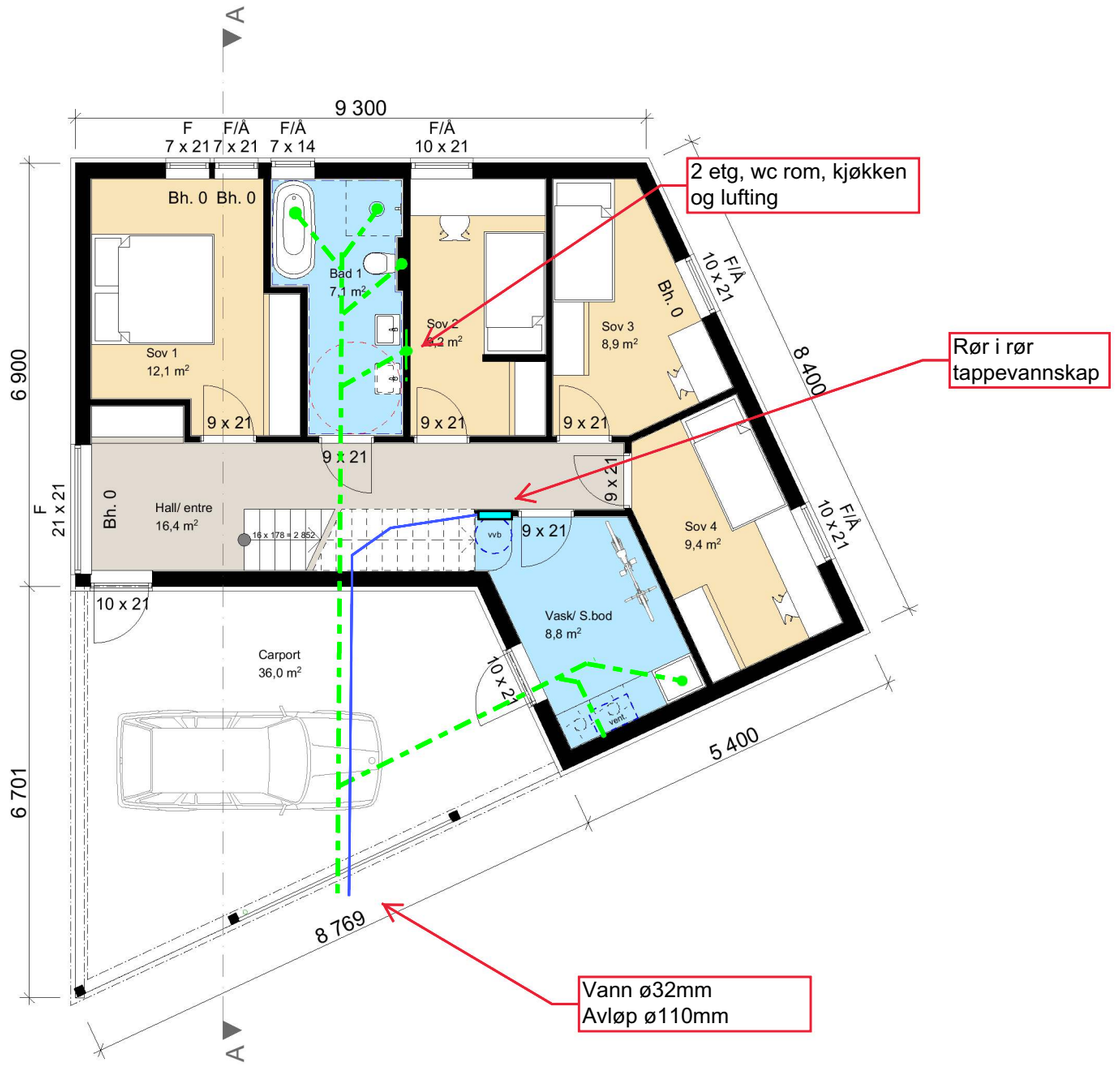


REVISJON:

| Rev. | Sign. | Dato | Beskrivelse |
|---|---|---|---|
| | | | |

PROSJEKT:
Asnes tilpasset

TEGNING:
Plan 1. Etasje

TILTAKSHAVER:
Boligutvikling Vest AS

BYGGEPLASS:
Mjåtveitstø 23, FREKHAUG,
322/46 - Alver Kommune

STATUS:

- ○ Skisseprosjekt
- ● Forprosjekt
- ○ Detaljprosjekt
- ○ Eksisterende
- ○ Som bygget
- ○ Illustrasjon

DATO:
19.01.2022

SIGN.:
HSP/ HBO

KONTROLL AV:
ANP

MÅLESTOKK:
**1:100**

AREALTABELL:
NB! Alle arealer er målt til bindingsverk

| | |
|---|---|
| BRA totalt: | 152,0 m² |
| *1. etasje* | *76,0 m²* |
| *2. etasje* | *76,0 m²* |
| | |
| | |
| | |
| BYA totalt: | 123,0 m² |
| | |
| *Utv. overbygget BRA* | *33,5 m²* |
| | |

vårdal arkitekter
#Contact Address1
Tlf: #Contact Phone Number
**www.vaardal.as**

PROSJEKTNR.:
22483

TEGNINGS-/VEDLEGGSNR.:
E-01

23/2-2022 Einar Stusdal VEST VVS AS

© Alle rettigheter tilhører utførende for prosjekteringen, kopiering eller bruk av disse tegningene er forbudt uten skriftlig samtykke!
Arealer som er påført tegningen MÅ ved kjøp/salg kontrolleres Avvik kan forekomme!