

**For matrikkeleining:**

Kommune: 4631 - ALVER  
Gardsnummer: 214  
Bruksnummer: 44

Utskriftsdato / klokkeslett: 08.03.2022 kl. 13:35  
Produsert av: Liv Berit Ones  
Attestert av: Alver kommune

---

**Orientering om matrikelbrev**

Matrikelbrevet er heimla i «Lov om eigedomsregistrering» (matrikellova) av 17. juni 2005. Etter definisjonen i matrikellova § 3 d) er matrikelbrevet ei attestert utskrift av matrikkelens som viser alle registrerte opplysningar om ei matrikkeleining ved oppgjeven dato.

**Om heilskap og nøyaktigheit i matrikelbrevet**

Matrikkelens vart etablert ved konvertering av data frå tidlegare register. Det kan variere kor gode slike data er med omsyn til heilskap og nøyaktigheit. I enkelte tilfelle kan grensepunkt og grenselinjer mangle heilt eller delvis, eller vere feil registrerte. Det kan også vere feil og manglar ved registrert bygnings- og adresseinformasjon. Heilskap og kartfestingsnøyaktigheit er oftast betre innanfor enn utanfor tettbygde strøk. Ver merksam på at oppgjeve areal for mange matrikkeleiningar og bygg er usikre.

For utfyllande informasjon: [www.kartverket.no/matrikelbrev](http://www.kartverket.no/matrikelbrev)

## Matrikkeleining

Matrikkeleiningstype: Grunneigedom  
Bruksnamn: Leitebrekken  
Etableringsdato: 13.05.1942  
Skylid: 0,01  
Er tinglyst: Ja  
Har festegrunnar: Nei  
Er seksjonert: Nei

## Arealrapport

Tekst Areal Kommentar  
Utrekna areal for 214 / 44 1 562,7 m2

## Eigarforhold

### Tinglyste eigarforhold

Rolle	Status	Føds.d./org.nr	Namn	Brukseinin	Adresse	Andel
Heimelshavar		989248359	FYLLINGSNES INGE HOLDING AS		Fyllingsnesvegen 2 5913 EIKANGERVÅG	1 / 1

## Oversikt over teigar

(EUREF89 UTM Sone 32)

Løpenr	Type	Hovudteig	Nord	Aust	Høgde	Areal	Merknader
1	Teig	Ja	6722501	302823		1 562,7 m2	

## Forretningar der matrikkeleininga er involvert

Forretning Forretningsdokumentdato  
Forretningstype Kommunal saksreferanse  
Årsak til feilretting Netadresse (URL)  
Annar referanse

Tinglysing  
Status  
Endra dato  
Matrikkelføring  
Signatur Dato

Grensejustering	01.03.2022					onesliv	08.03.2022
Oppmålingsforretning/grensejustering	2022/454					Matrikkeleining	Arealending
						Avgjevar	-26,3
						Mottakar	26,3
						Berørt	0

Forretning Forretningstype Årsak til feilretting	Forretningsdokumentdato Kommunal saksreferanse Nettadresse (URL) Annan referanse	Status	Tinglysing Endra dato	Matrikkelføring Signatur Dato
Omnummerering v/kommuneendring Omnummerering	01.01.2020	Tinglyst	01.01.2020 Omnummerert til: 4631 - 214/44 Omnummerert frå: 1263 - 214/44	smatmynd 01.01.2020
Endre eigenskap Annan forretningstype	22.04.2005 2005/30			solbsver 28.07.2020
		Rolle	Matrikkeleining	Arealendring
		Avgjevar	1263 - 214/44	0
Endre eigenskap Feilretting Feilføring	01.01.1980 18/2060 18/33228			jorchr 01.10.2018
		Rolle	Matrikkeleining	Arealendring
		Avgjevar	1263 - 214/44	0
Skylddeling Skylddeling	13.05.1942			
		Rolle	Matrikkeleining	Arealendring
		Avgjevar	1263 - 214/2	0
		Mottakar	1263 - 214/44	0

### Forretningar der matrikkeleininga er berørt

Forretning Forretningstype Årsak til feilretting	Forretningsdokumentdato Kommunal saksreferanse Nettadresse (URL) Annan referanse	Status	Tinglysing Endra dato	Matrikkelføring Signatur Dato
--	---	--------	--------------------------	-------------------------------------

**Forretning**  
**Forretningstype**  
**Årsak til feilretting**

**Status**

**Tinglysing**  
**Endra dato**

**Matrikkelføring**  
**Signatur Dato**

Kvalitetsheving for eksisterande matrikkeleining	22.04.2005	1263sos	02.01.2015
Kartforretning med grensejustering			
		<b>Matrikkeleining</b>	<b>Arealendring</b>
		1263 - 214/2	0
	30/2005	1263 - 214/25	0
		1263 - 214/38	0
		1263 - 214/43	0
		1263 - 214/44	0
		1263 - 214/77	0
		1263 - 214/99	0

Kvalitetsheving for eksisterande matrikkeleining	25.05.1999	1263sos	02.01.2015
Kartforretning			
		<b>Matrikkeleining</b>	<b>Arealendring</b>
		1263 - 214/25	0
	45/1999	1263 - 214/36	0
		1263 - 214/44	0
		1263 - 214/99	0
		1263 - 214/165	0

## Adresser

<b>Adresstype</b>	<b>Adressenamn</b>	<b>Adressekode</b>	<b>Adressenr</b>	<b>Krinsar</b>	<b>Atkomstpunkt</b>
Vegadresse	<b>Adressetilleggsnamn</b> Litlevågsbrotet	<b>Kjeldekode</b> 1151	<b>Koord.syst. Nord</b> 26	<b>Aust</b> Grunnkriens: Røystekriens: Kyrkjelokn: Postnr.område: Tettstad:	Nei 0403 NEDRE EIKANGER 4 EIKANGER 07070204 Osterfjorden 5913 EIKANGERVÅG
			EUREF89 UTM Sone 32 6722516	302833	

## Aktive bygg som er registrerte på matrikkeleininga

**Bygningsnr:** 176 290 064

**Løpenr:**

Repr.punkt: Koordinatsystem: EUREF89 UTM Sone 32

Nord: 6722516 Aust: 302833

Bygningsendringskode:

Bygningstype: Fritidsbygg (hytter/sommarh. ol)

Næringsgruppe: Anna som ikkje er næring

Bygningsstatus: Teke(n) i bruk

Energikjelder:

Oppvarming:

Utbygd areal: 0 Tal bustader: 0 Datoar

Bruksareal bustad: 0 Tal etasjar: 0 Rammeløyve:

Bruksareal anna: 0 Vassforsyning: Igangsetjingsløyve:

Bruksareal totalt: 0 Avløy: Teke(n) i bruk:

Bruttoareal bustad: 0 Har heis: Nei Mellombels bruksløyve:

Bruttoareal anna: 0 Bruttoareal totalt: Ferdigattest:

Alternativt areal: 0

Alternativt areal 2: 0

### Brukseiningar

Adresse	Brukseiningnummer	Brukseiningstype	Bruksareal	Tal rom	Kjøkkentilgang	Bad	WC	Matrikkeleining
---------	-------------------	------------------	------------	---------	----------------	-----	----	-----------------

1151 Litlevågsbrotet 26	H0101	Fritidsbustad	0	0	0	0	0	214/44
-------------------------	-------	---------------	---	---	---	---	---	--------

**Bygningsnr:** 176 337 109

**Løpenr:**

Repr.punkt: Koordinatsystem: EUREF89 UTM Sone 32

Nord: 6722503 Aust: 302842

Bygningsendringskode:

Bygningstype: Garasjeuth.anneks til fritidb

Næringsgruppe: Anna som ikkje er næring

Bygningsstatus: Teke(n) i bruk

Energikjelder:

Oppvarming:

Utbygd areal: 0 Tal bustader: 0 Datoar

Bruksareal bustad: 0 Tal etasjar: 0 Rammeløyve:

Bruksareal anna: 0 Vassforsyning: Igangsetjingsløyve:

Bruksareal totalt: 0 Avløy: Teke(n) i bruk:

Bruttoareal bustad: 0 Har heis: Nei Mellombels bruksløyve:

Bruttoareal anna: 0 Bruttoareal totalt: Ferdigattest:

Alternativt areal: 0

Alternativt areal 2: 0


### Brukseiningar

Adresse	Brukseiningnummer	Brukseiningstype	Bruksareal	Tal rom	Kjøkkentilgang	Bad	WC	Matrikkeleining
---------	-------------------	------------------	------------	---------	----------------	-----	----	-----------------

		Unummerert brukseining 0	0	0	0	0	0	214/44
--	--	--------------------------	---	---	---	---	---	--------

# Oversiktskart for 214 / 44

Målestokk 1:1 000  
EUREF89 UTM Sone 32

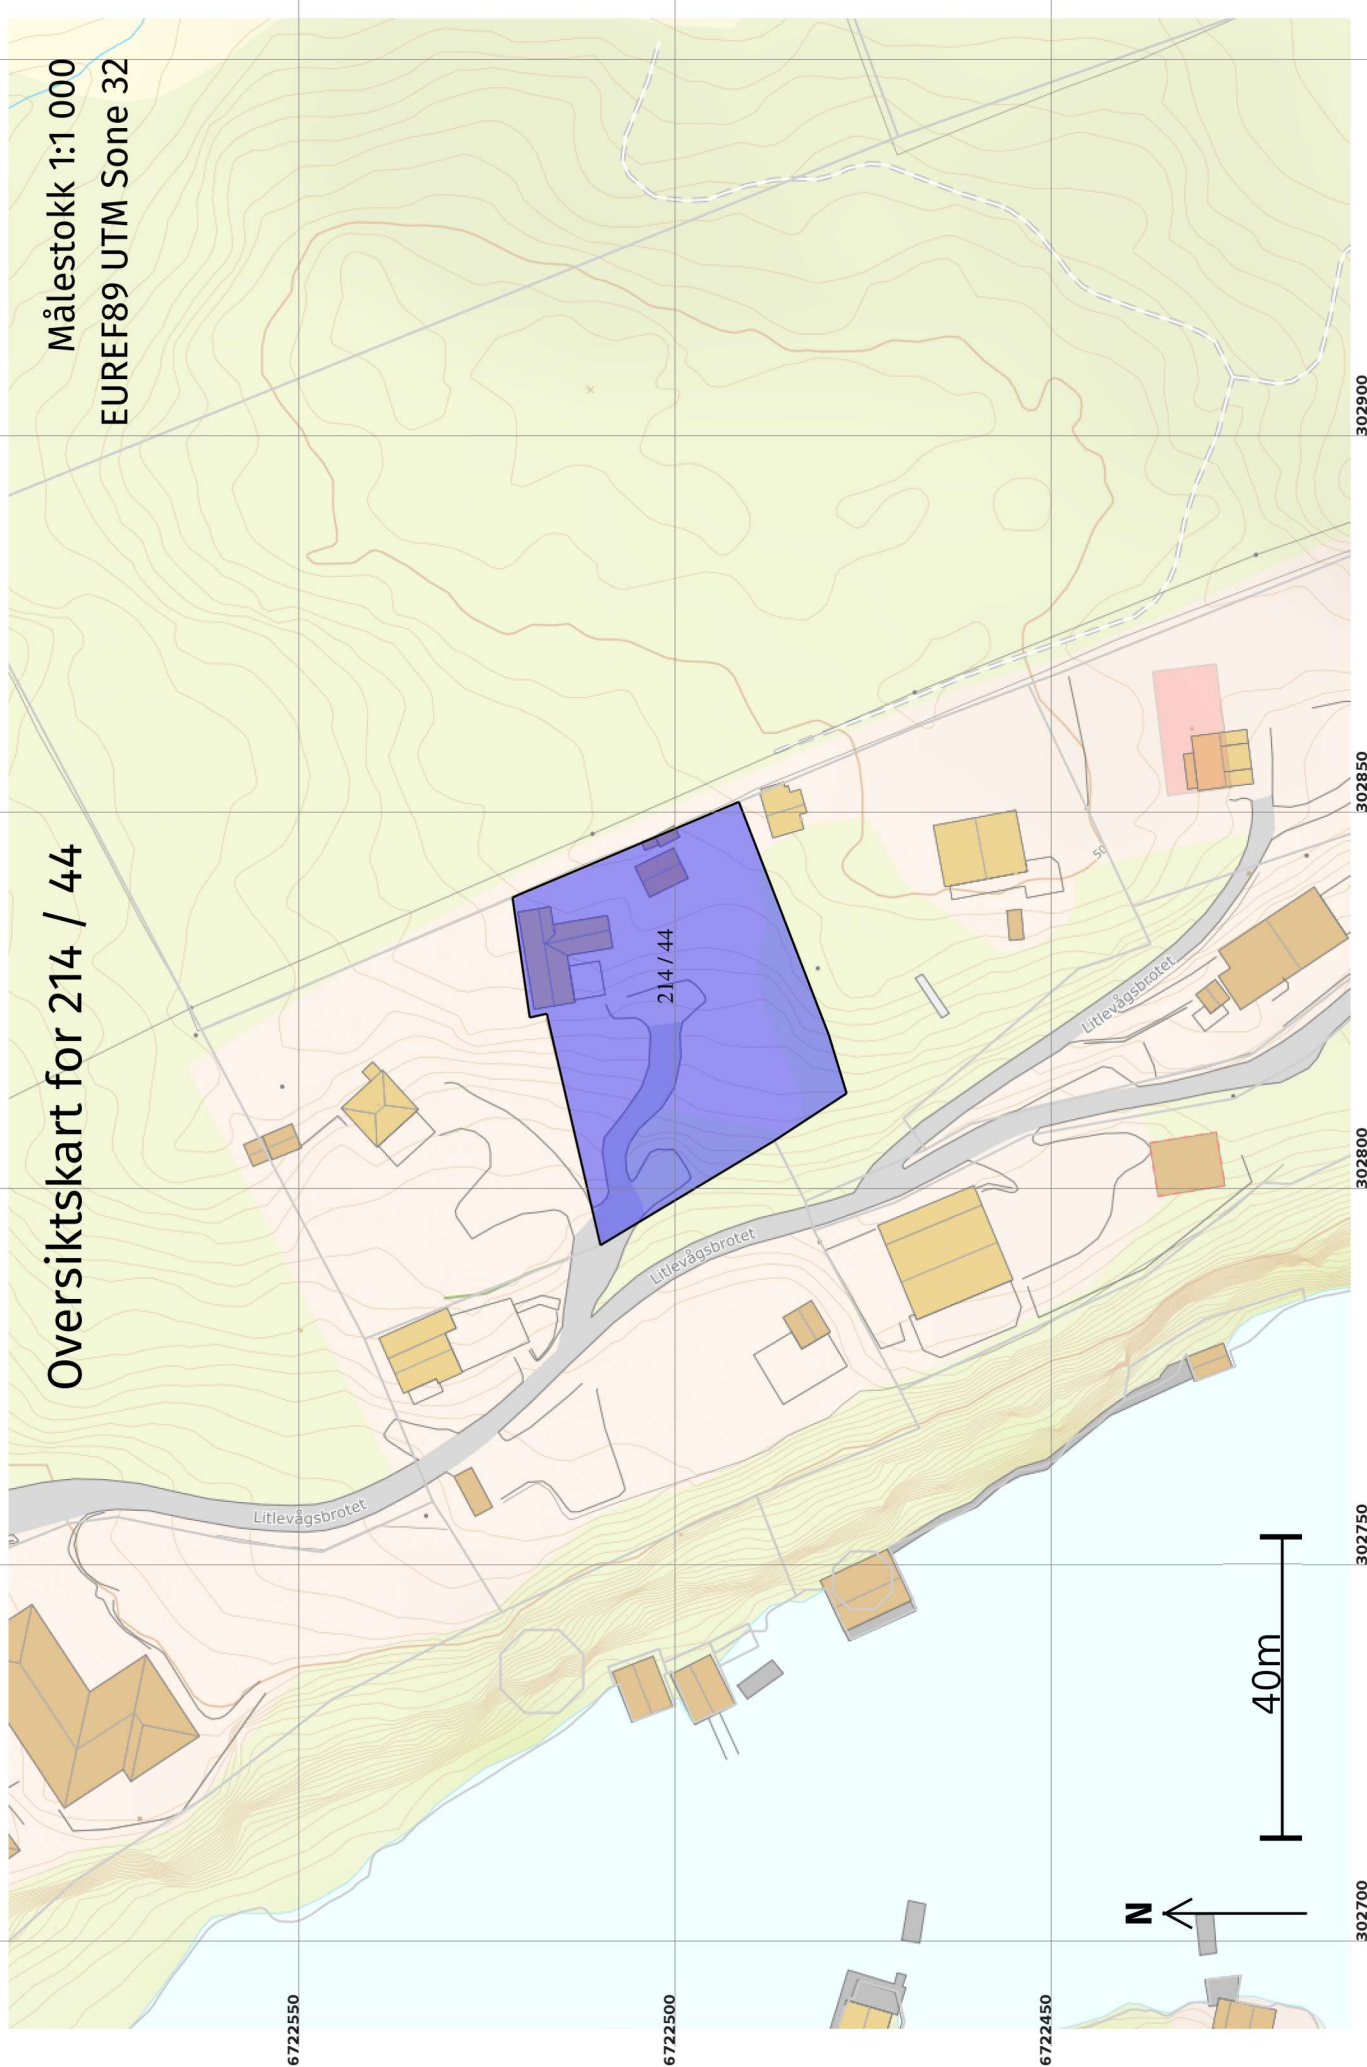

6722550

6722500

672450

302700


302750

302800

302850

302900



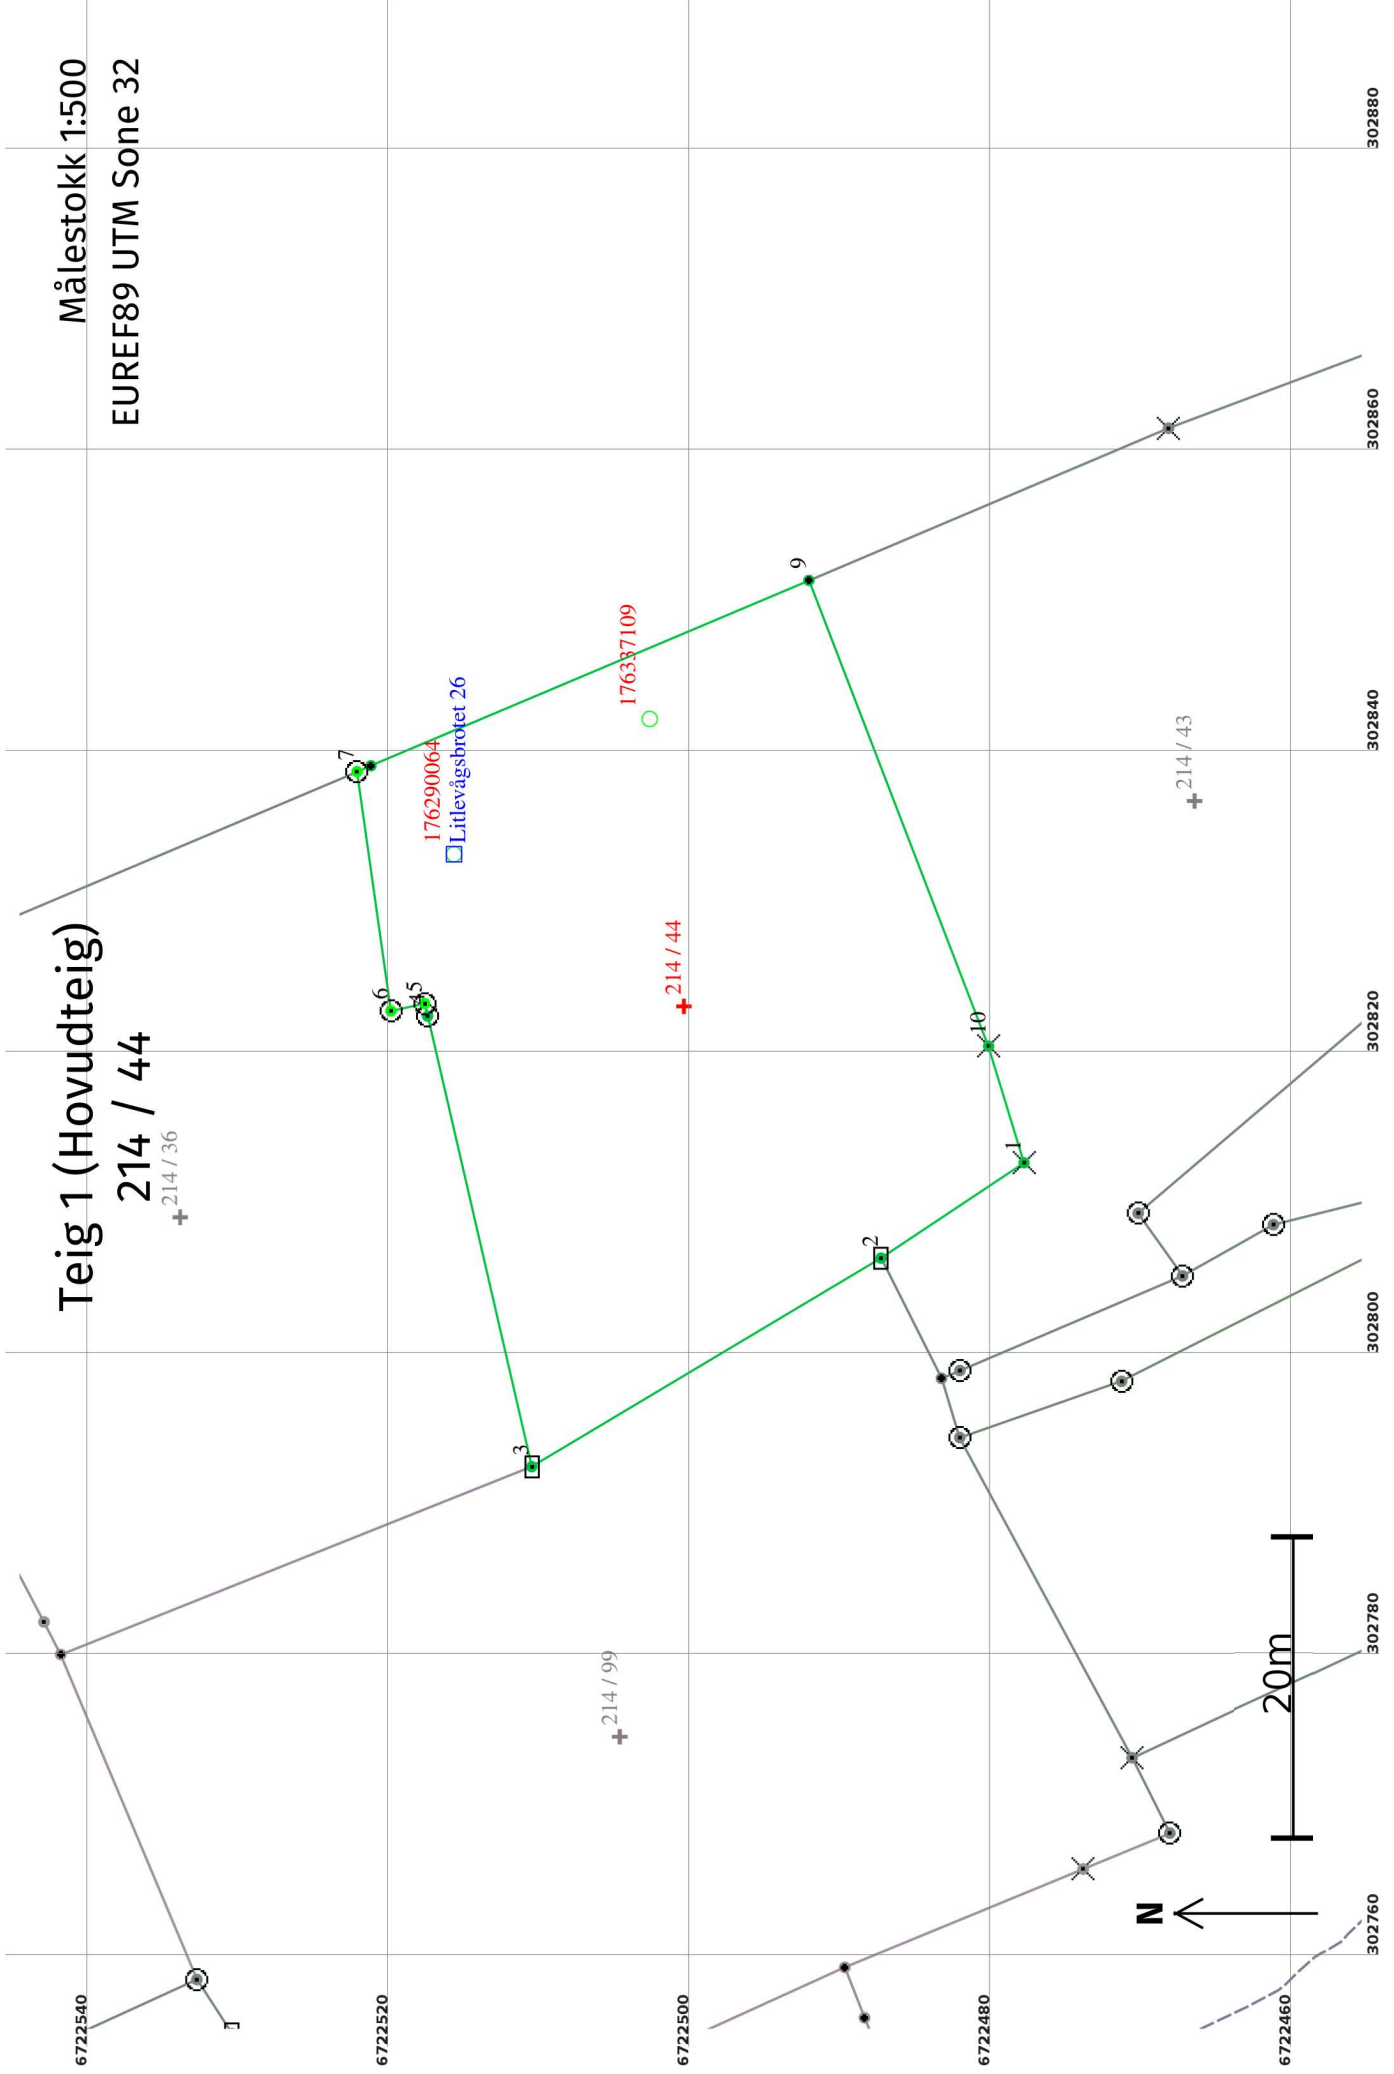

**Areal og koordinatar**

Areal: 1 562,7

Arealmerknad:

Representasjonssystem: EUREF89 UTM Sone 32

Nord: 6722501

Aust: 302823

**Grensepunkt / Grenselinje****Ytre avgrensing**

Løpnr	Nord	Aust	Grensemerke nedsett i / Lengde (m)	Grensepunkttype / Linjeinformasjon	Målemetode	Nøyaktighet (SD i cm)	Radius
1	6722478,16	302812,53	Jordfast stein	Kors	11 Terrengmålt: Totalstasjon	13	
		11,42				14	
2	6722487,66	302806,20	Jord	Stein eller røys	12 Terrengmålt: Teodolitt med elektronisk avstandsmålar	13	
		27,00					
3	6722510,84	302792,36	Jord	Stein eller røys	12 Terrengmålt: Teodolitt med elektronisk avstandsmålar	13	
		30,69				14	
4	6722517,76	302822,26	Fjell	Offentleg godkjent grensemerke	12 Terrengmålt: Teodolitt med elektronisk avstandsmålar	13	
		0,86				14	
5	6722517,95	302823,10	Fjell	Offentleg godkjent grensemerke	69 Utrekna	10	
		2,29				14	
6	6722520,19	302822,61	Jord	Offentleg godkjent grensemerke	96 GNSS: Fasemåling (Real time kinematic)	10	
		16,04				14	
7	6722522,44	302838,49	Fjell	Offentleg godkjent grensemerke	69 Utrekna	10	
		1,00				14	
8	6722521,52	302838,88		Umerkt	12 Terrengmålt: Teodolitt med elektronisk avstandsmålar	13	
		31,57					
9	6722492,44	302851,18		Annan detalj	11 Terrengmålt: Totalstasjon	13	
		33,13				14	
10	6722480,51	302820,27	Jordfast stein	Kors	11 Terrengmålt: Totalstasjon	13	
		8,09				14	