


DAGENS SITUASJON SEKSJON 5 OG 6



BYGG 3
SEKSJON 5
SEKSJON 6

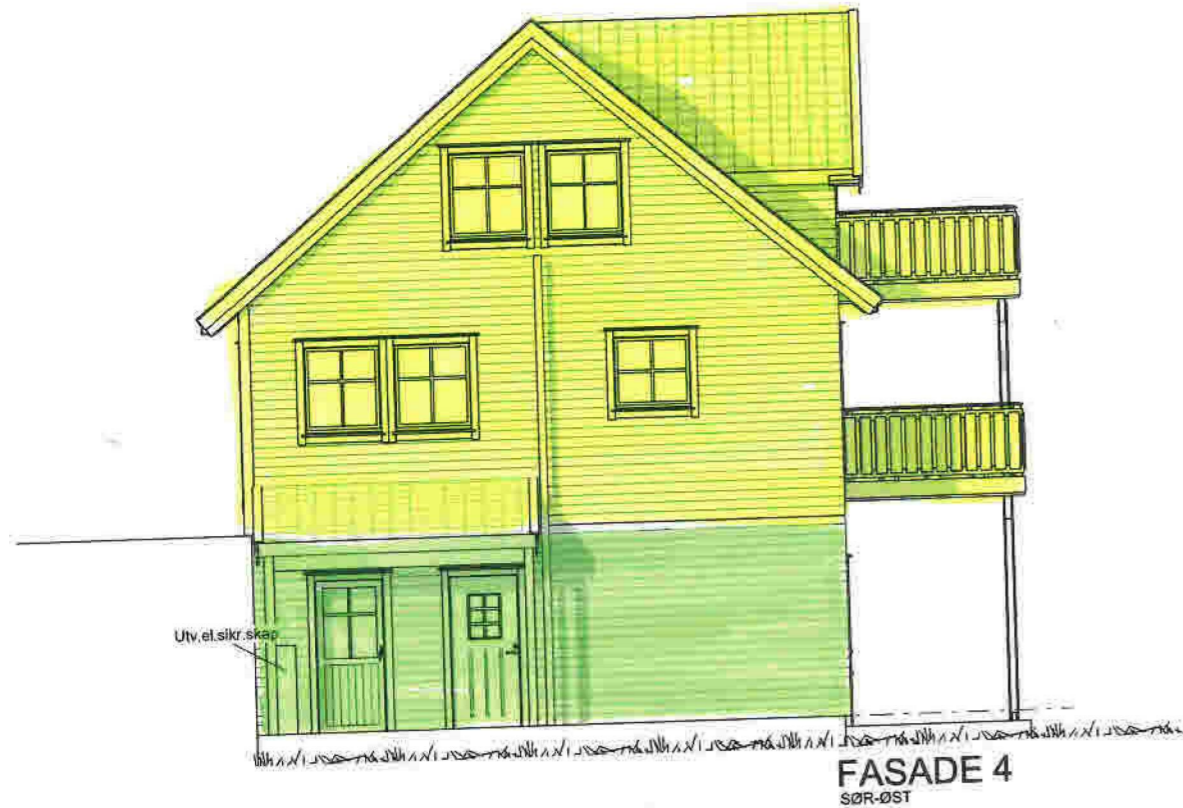

UTARBEIDET AV:	REKNES BYGGJEVARER L.L.	G.nr/B.nr:	134/263
TILTAKSHAVER:	REKNES BYGGJEVARER L.L.	KOMMUNE:	Alver
BYGGEPLASS:			




TEGN, INNHOLD:	FASADER	MÅLSTOKK:	1:100
PROSJEKT:	HILLAND	PROSJEKT NR:	130553
ARKITEKT:	I. Porzucek	DATE:	13.10.2020
TEGN:		REV:	G
		TEGN NR:	103

DAGENS SITUASJON SEKSJON 5 OG 6



SNITT A-A

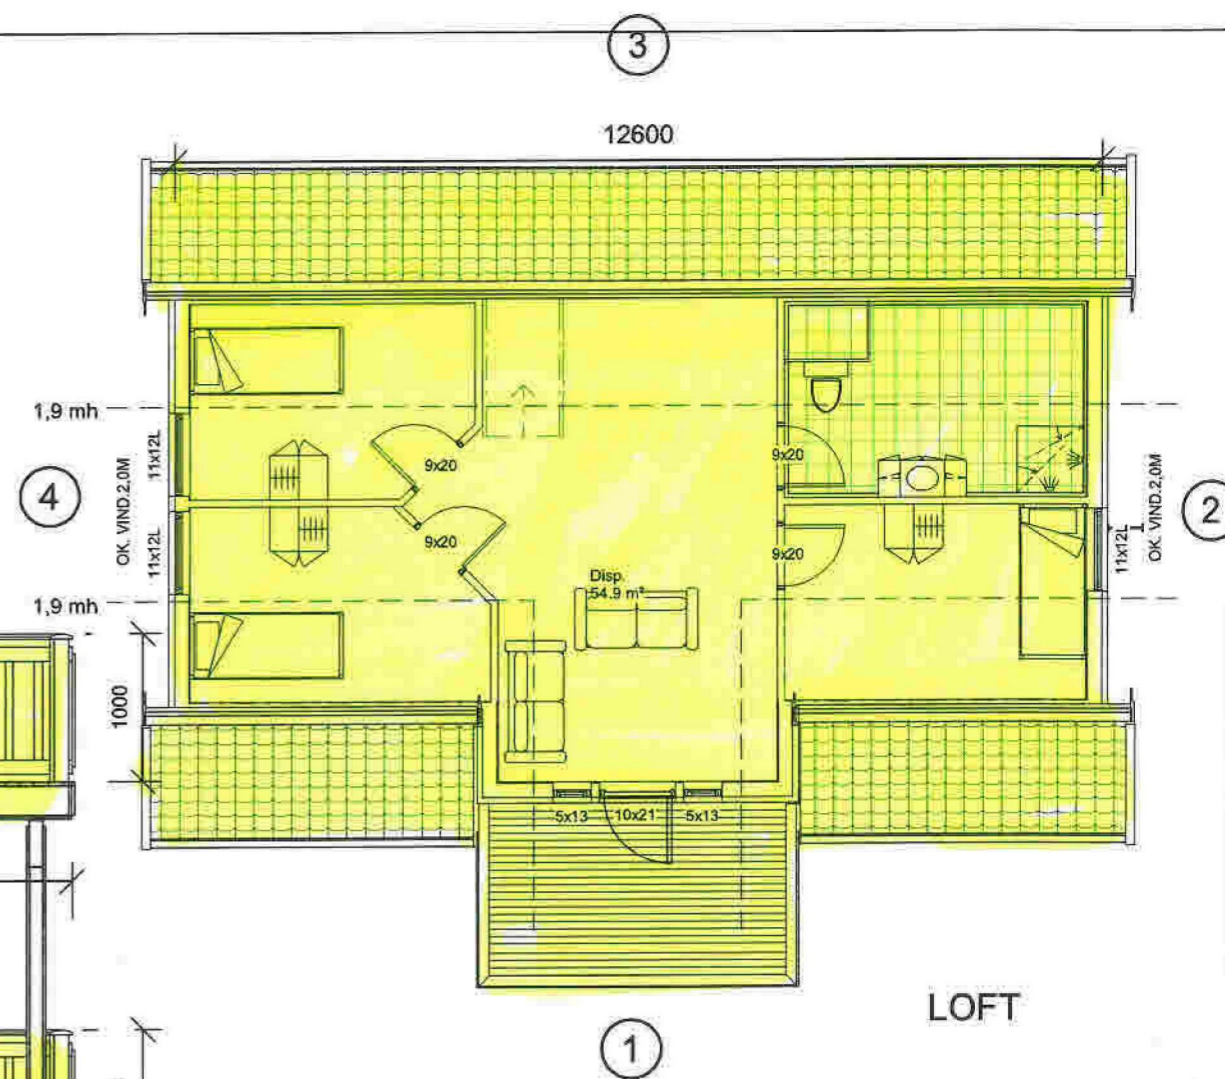

LOFT

BYGG 3
SEKSJON 5
SEKSJON 6

Areal BRA	
Beskrivelse:	Areal:
SOKKEL	88.5 m ²
Hovedplan	92.3 m ²
Disp.	54.9 m ²
Balkong	10.7 m ²
	246.5 m ²
Areal BYA	
	115 m ²

Risikoklasse :	4
Brannklasse :	2

REKNES BYGGJEVARER L.L.
Selvåg, 5986 Hosteland - avd. Isdalstø, 5914 Isdalstø
Tlf: 56 16 60 60 - fax: 56 16 60 61
FRÅ GRUNNMUR TIL FERDIG HUS


UTARBEIDET AV:	REKNES BYGGJEVARER L.L.	G.nr/B.nr:	134/263
TILTAKSHAVER:	REKNES BYGGJEVARER L.L.	KOMMUNE:	Alver
BYGGEPLASS:			

mundus


TEGN, INNHOLD:	SNITT, LOFT	MÅLSTOKK:	1:100
PROSJEKT:	HILLAND	PROSJEKT NR:	130553
ARKITEKT:	I.Porucek	DATO:	13.10.2020
		TEGN:	-
		REV:	G
		TEGN.NR:	102

DAGENS SITUASJON SEKSJON 5 OG 6

BYGG 3

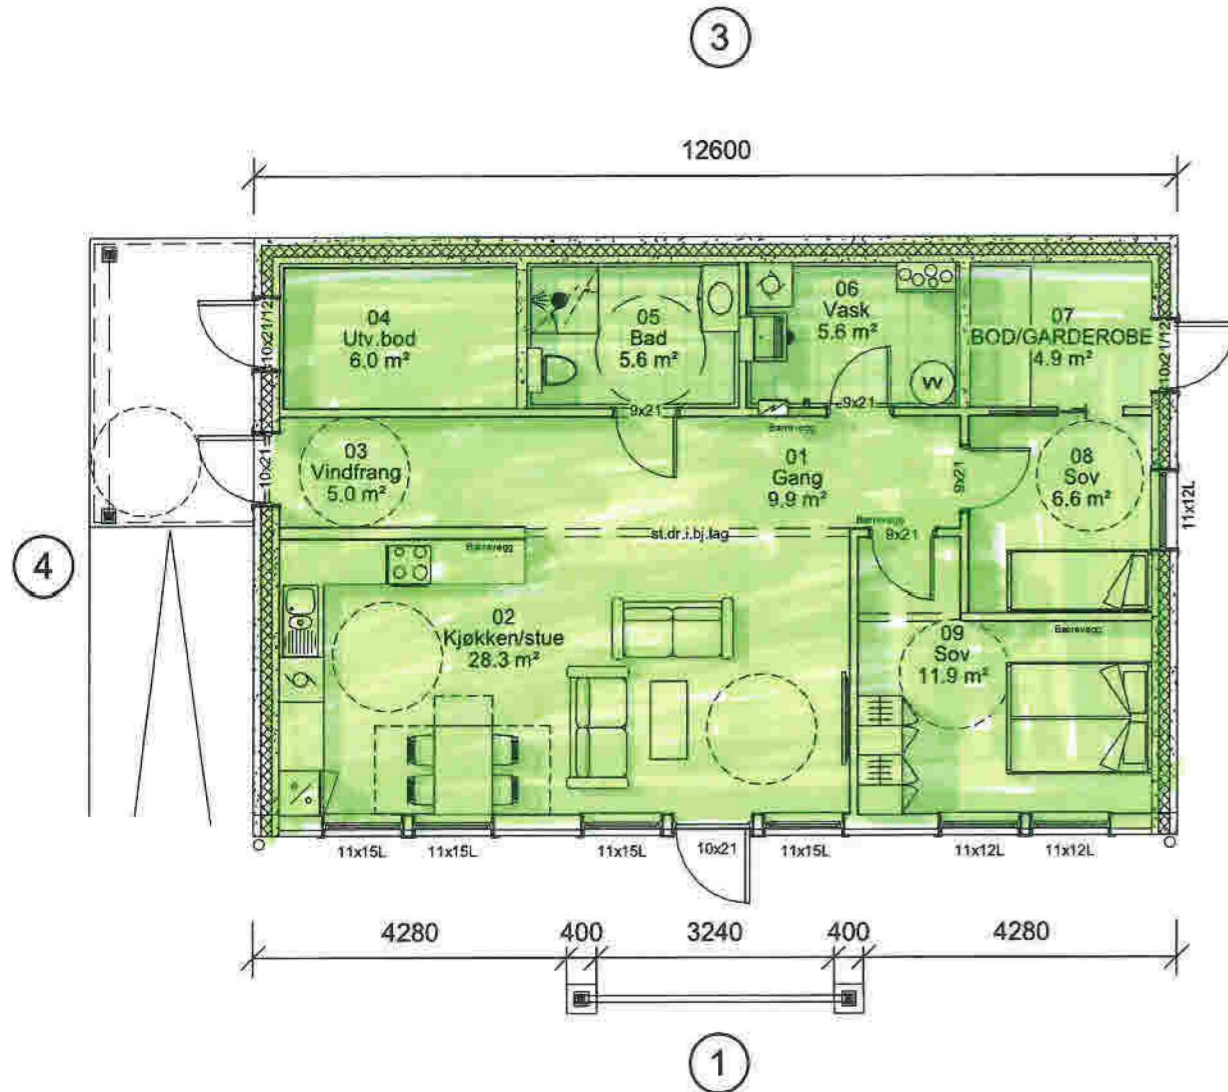

SOKKEL

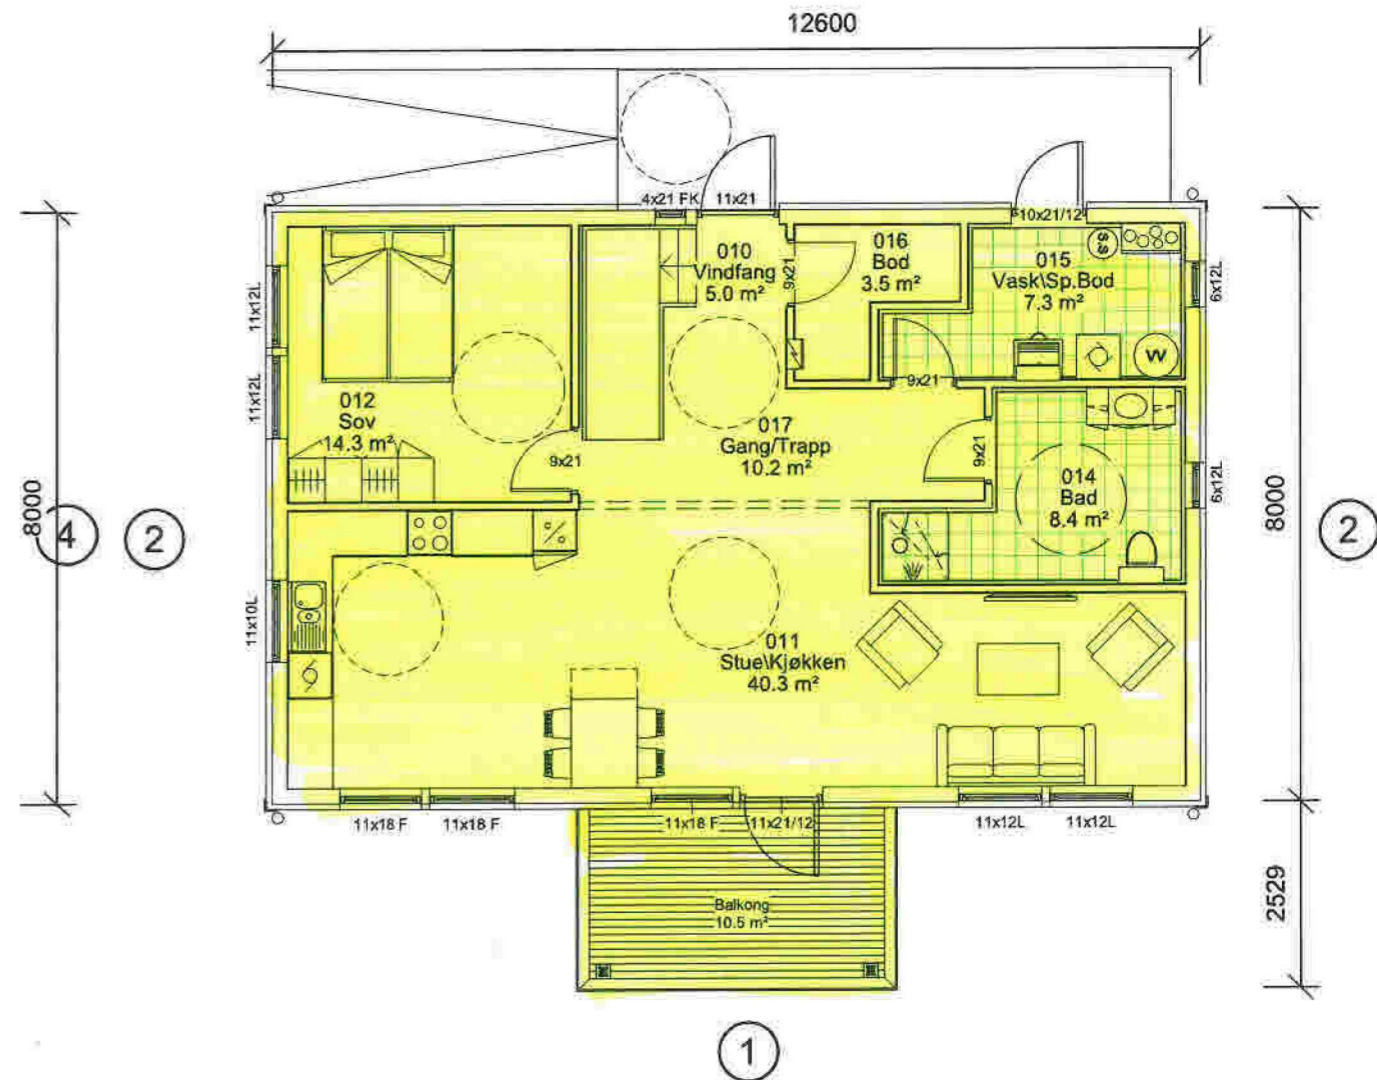

HOVEDPLAN


REKNES BYGGJEVARER L.L.
Selvåg, 5986 Hosteland - avd. Isdalstø, 5914 Isdalstø
Tlf: 56 16 60 60 - fax: 56 16 60 61
FRÅ GRUNNMUR TIL FERDIG HUS

UTARBEIDET AV:	REKNES BYGGJEVARER L.L.	G.nr/B.nr:	134/263
TILTAKSHAVER:	REKNES BYGGJEVARER L.L.	KOMMUNE:	Alver
BYGGEPLASS:			


mundus

TEGN, INNHOLD:	SOKKEL, HOVEDPLAN			MÅLSTOKK:	1:100
PROSJEKT:	HILLAND			PROSJEKT NR:	130553
ARKITEKT:	I.Pozuczek	DATO:	13.10.2020	TEGN:	PLAN
		REV:	G	TEGN.NR.:	101


NY SITUASJON SEKSJON 5

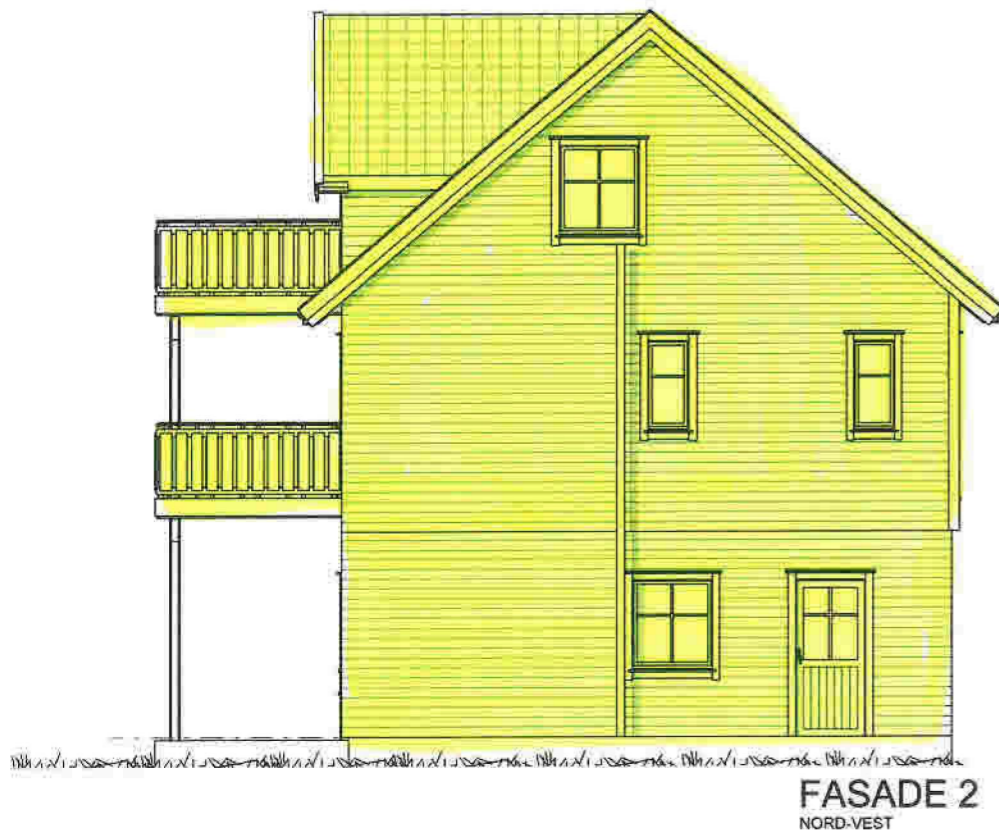

NY SITUASJON SEKSJON 5

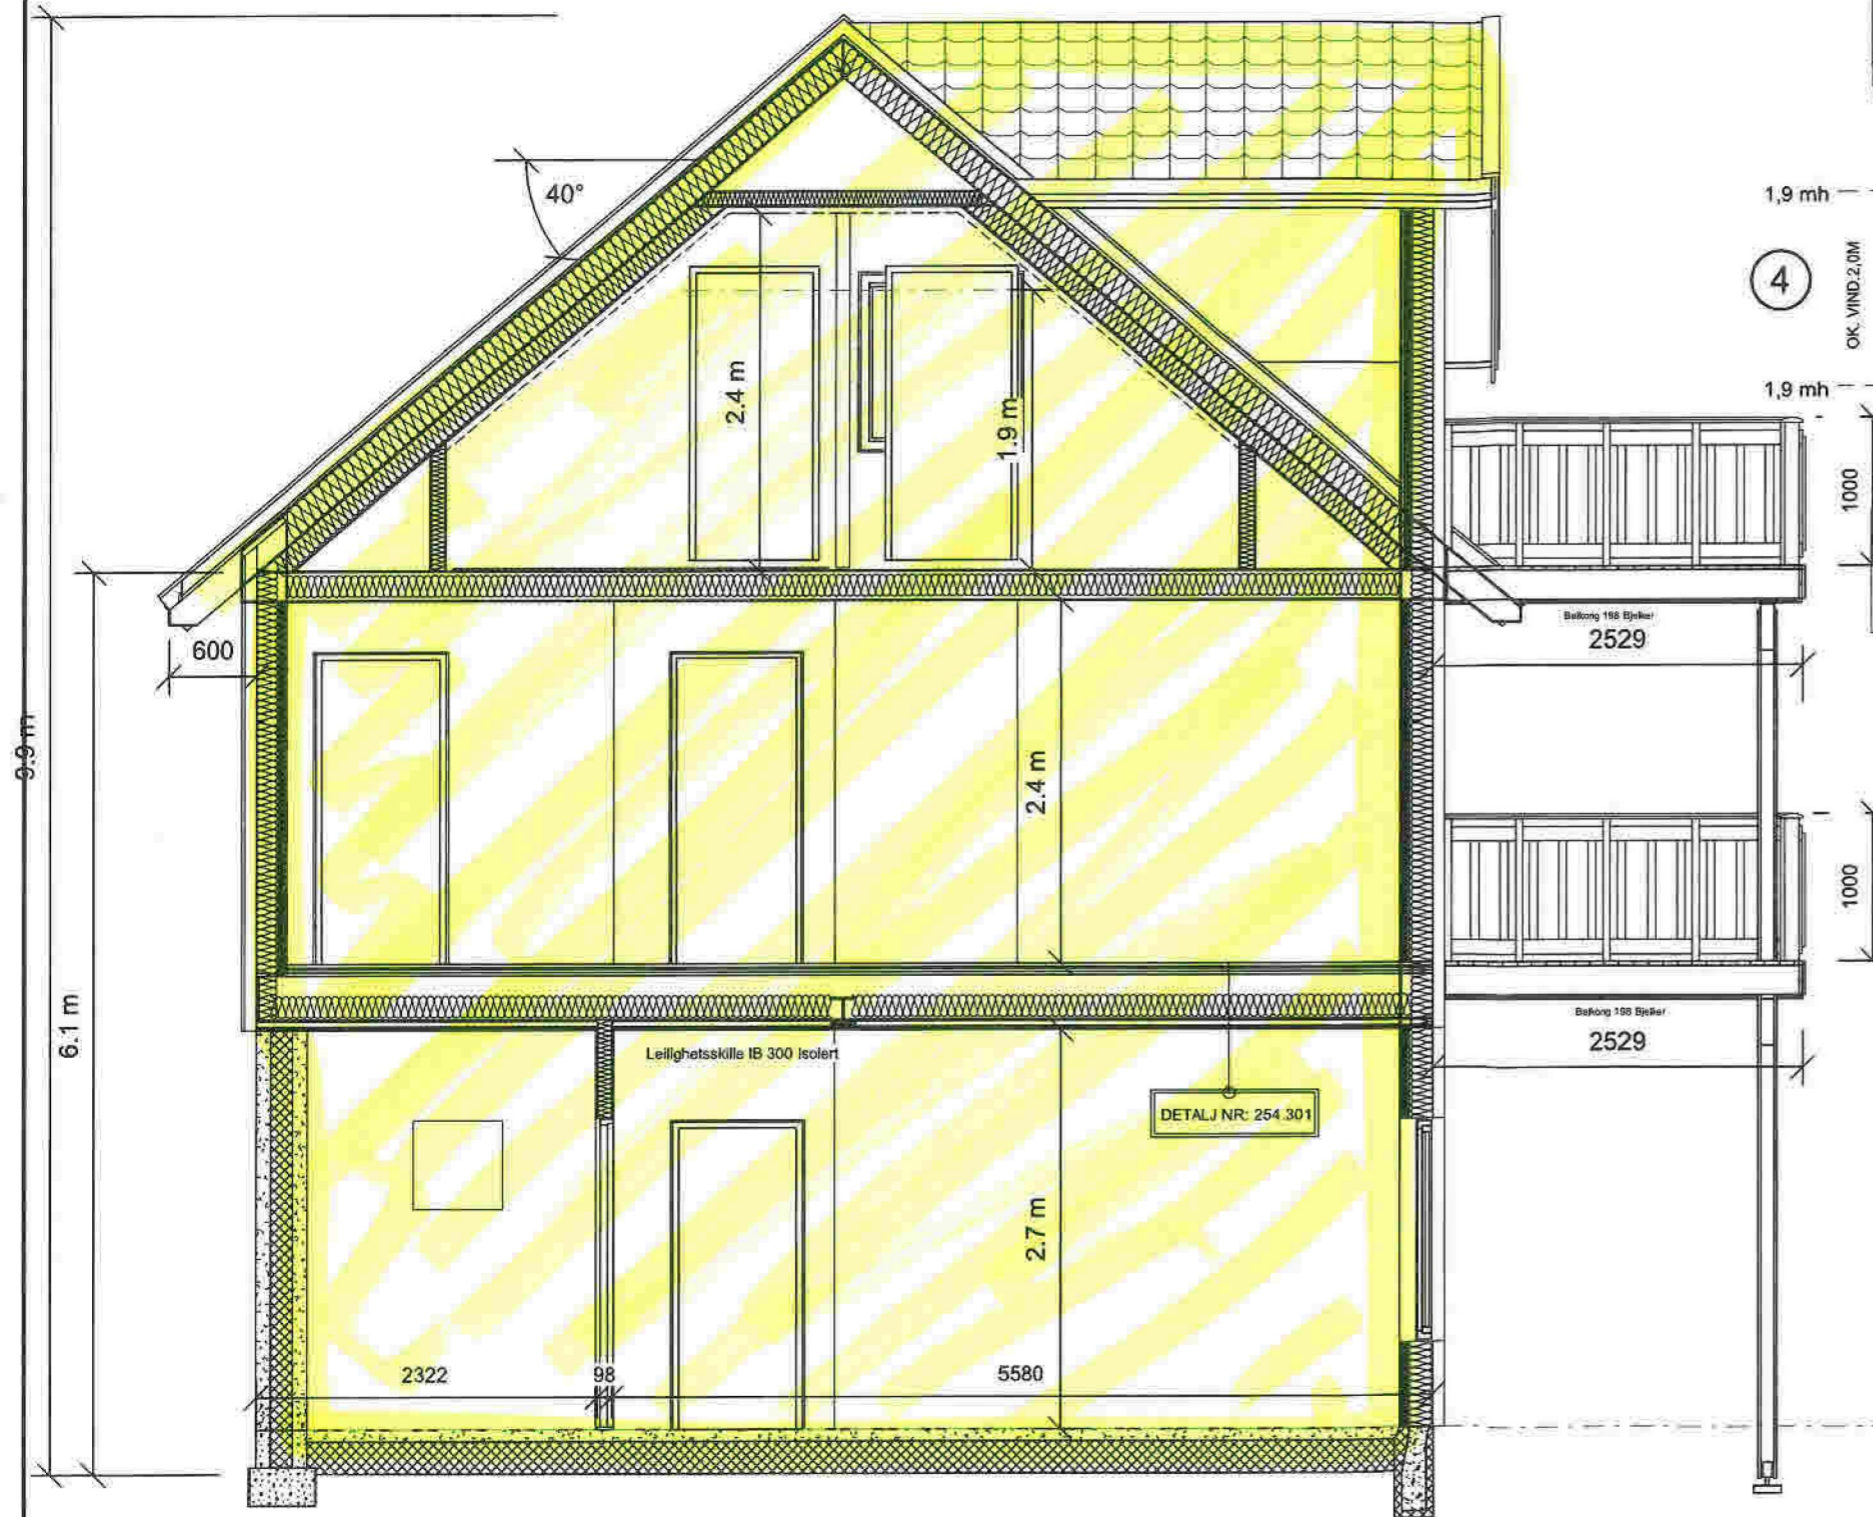

SNITT A-A

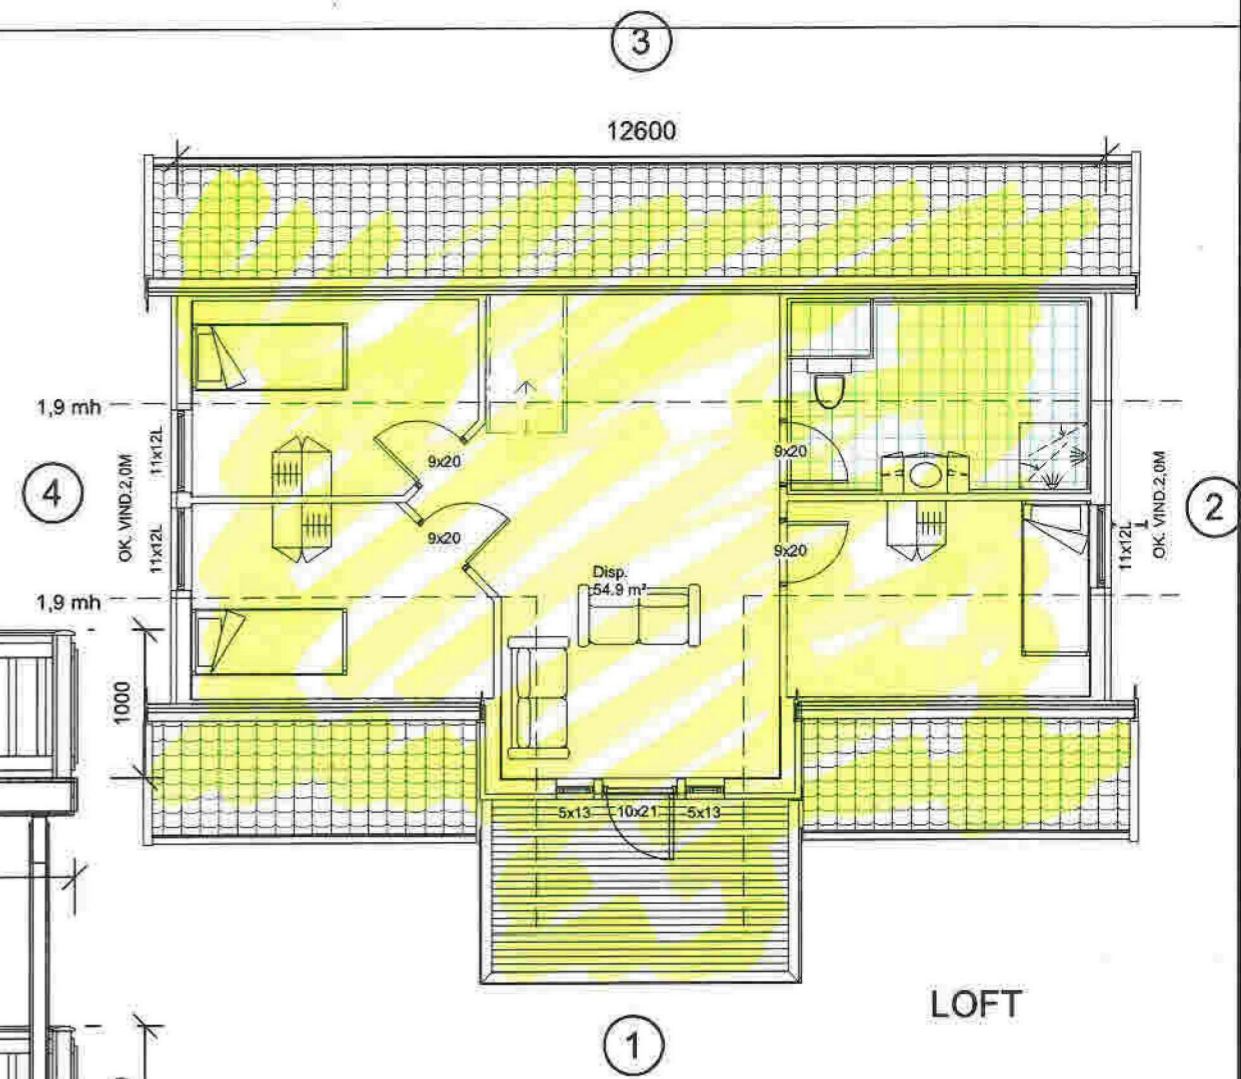

LOFT


Areal BRA	
Beskrivelse:	Areal:
SOKKEL	88.5 m ²
Hovedplan	92.3 m ²
Disp.	54.9 m ²
Balkong	10.7 m ²
	246.5 m ²
Areal BYA	
	115 m ²

Risikoklasse :	4
Brannklasse :	2


UTARBEIDET AV:	REKNES BYGGJEVARER L.L.	G.nr/B.nr:	134/263
TILTAKSHAVER:	REKNES BYGGJEVARER L.L.	KOMMUNE:	Alver
BYGGEPLASS:			

TEGN. INNHOLD:	SNITT, LOFT	MÅLSTOKK:	1:100
PROSJEKT:	HILLAND	PROSJEKT NR.:	130553
ARKITEKT:	I.Porucek	DATO:	13.10.2020
		TEGN.:	-
		REV.:	G
		TEGN.NR.:	102

NY SITUASJON SEKSJON 5

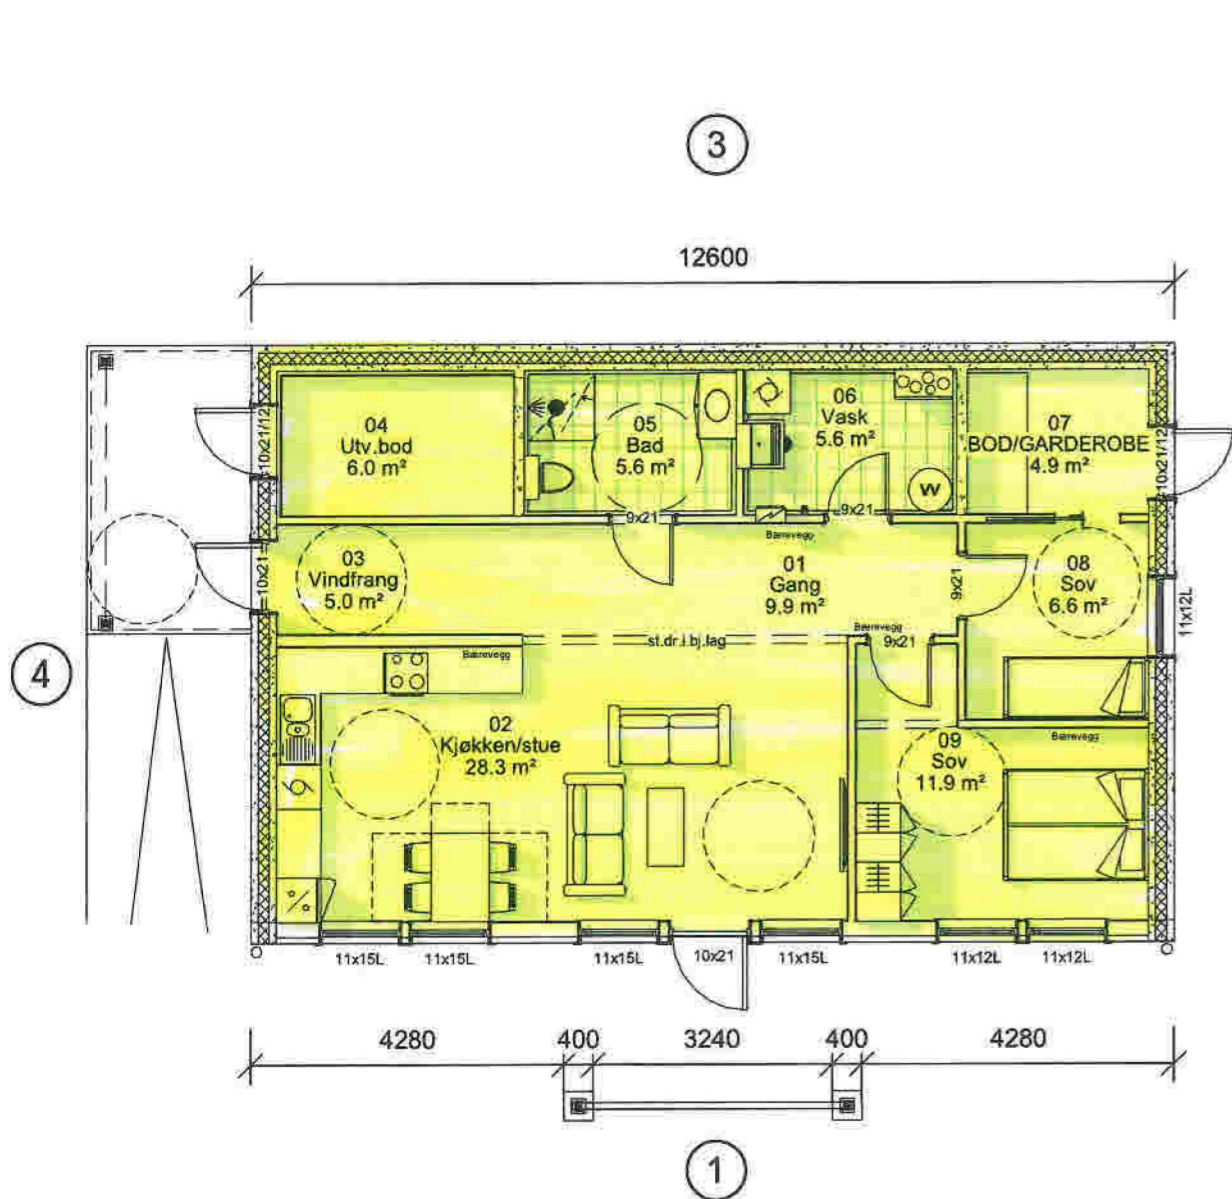

SOKKEL

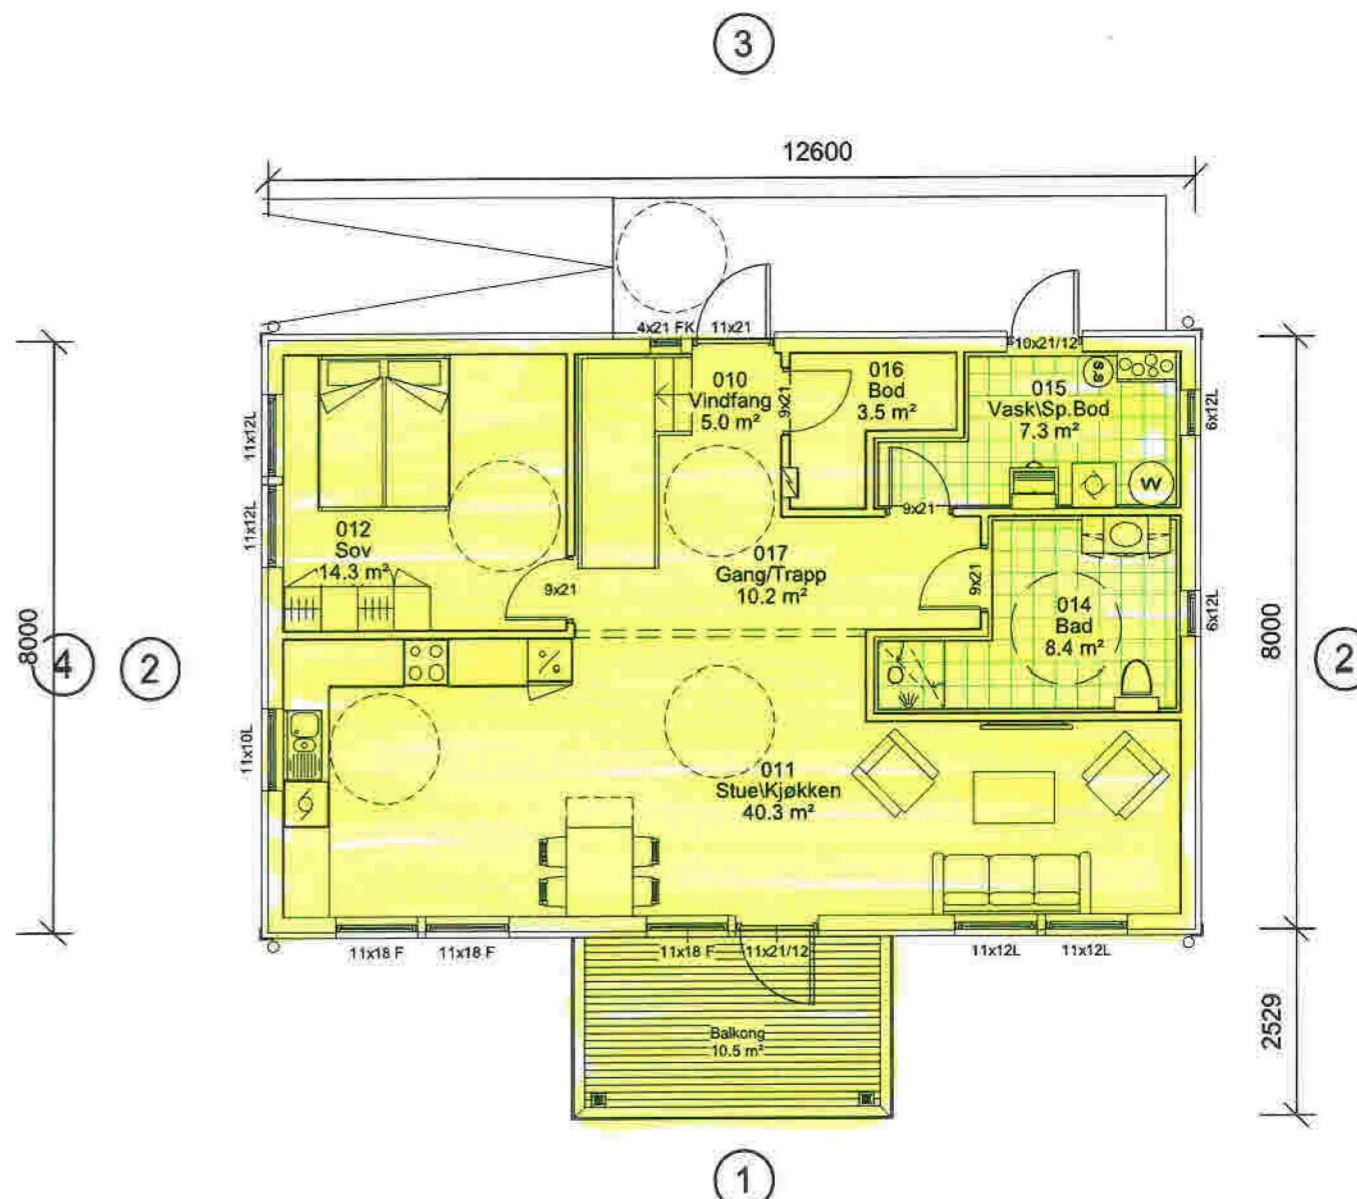

HOVEDPLAN

REKNES BYGGJEVARER L.L.
 Selvåg, 5986 Hostelund - avd. Isdalstø, 5914 Isdalstø
 Tlf: 56 16 60 60 - fax: 56 16 60 61
 FRÅ GRUNNMUR TIL FERDIG HUS

UTARBEIDET AV:	REKNES BYGGJEVARER L.L.	
TILTAKSHAVER:	REKNES BYGGJEVARER L.L.	G.nr/B.nr: 134/263
BYGGEPLASS:		KOMMUNE: Alver

mundus

TEGN, INNHOLD:		SOKKEL, HOVEDPLAN		MALESTOKK:	1:100
PROSJEKT:		HILLAND		PROSJEKT NR.:	130553
ARKITEKT:	I.Porzucek	DATO:	13.10.2020	TEGN:	PLAN
		REV:	G	TEGN.NR.:	101