

Kartvedlegg til protokoll for oppmålingsforretning

Alver Kommune

N

Eigedom
238/82

Saks nr
2022419


Oppdragnr

Rekvirent
Vestland Fylkeskommune


Forretningsdato
21/2/2022

Landmålar
Kjell Rune Standal

Målestokk 1:700

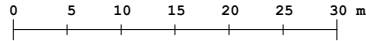

Beskriving/avtalar:

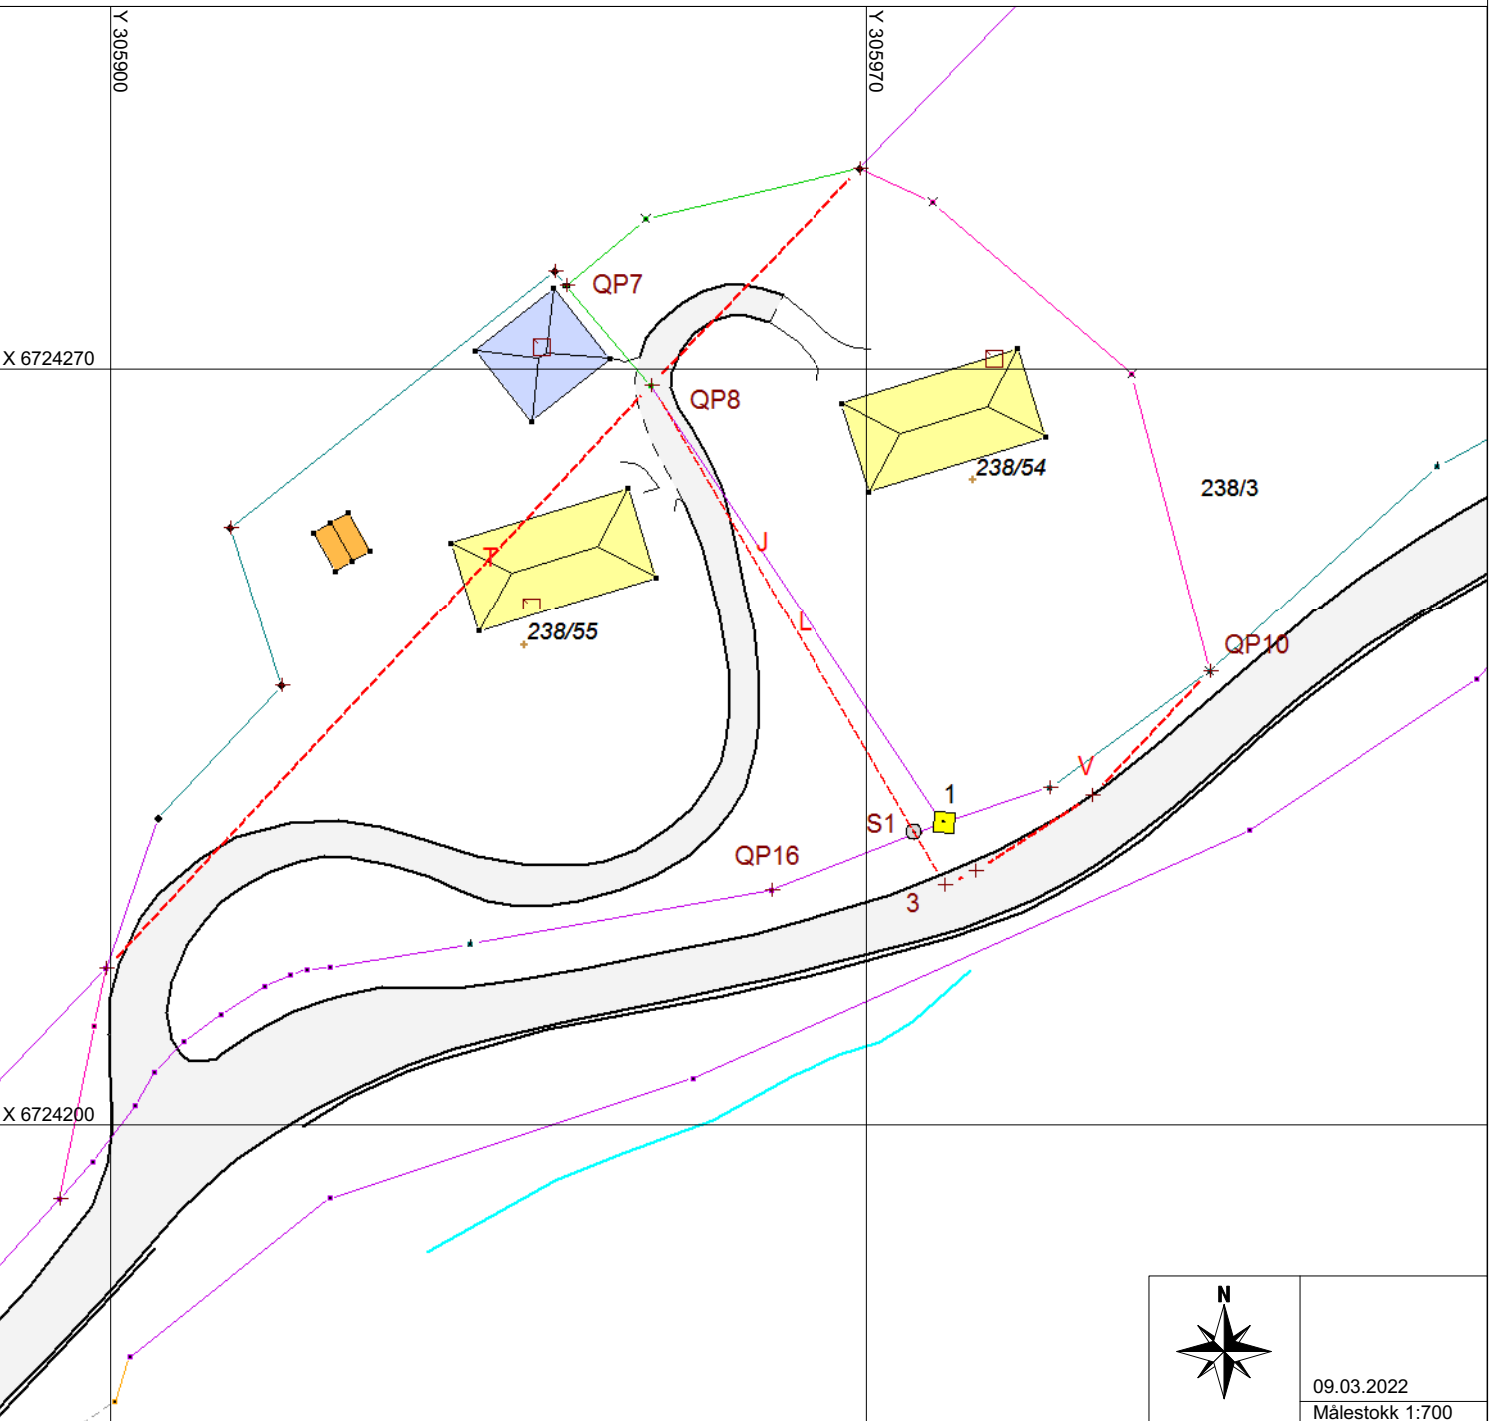

09.03.2022
Målestokk 1:700