

Anders Haugen

Fra: Anders Haugen
Sendt: onsdag 12. januar 2022 07:22
Til: Jan Roald Wolff Treni; Ole Johan Ingebrigtsen
Emne: SV: Nordhordaland Næringspark - gbnr. 212/132 Eikanger Øvre - Plassering av brannhydrant
Vedlegg: 2513-GH24_detalj hydrant.pdf

Hei!

Takk for rask tilbakemelding. Vedlagt følger ny detaljtegning på hydrant, med INNVA typen.

Med vennlig hilsen
Anders Haugen
Haugen VVA AS



Kanalveien 5 - 5068 Bergen
Tlf.: 55 59 82 66 / 958 23 308
<http://www.haugenvva.no>

Fra: Jan Roald Wolff Treni <jan.roald.wolff.treni@alver.kommune.no>
Sendt: tirsdag 11. januar 2022 14:53
Til: Anders Haugen <anders@haugen-vva.no>; Ole Johan Ingebrigtsen <ole.johan.ingebrigtsen@alver.kommune.no>
Emne: SV: Nordhordaland Næringspark - gbnr. 212/132 Eikanger Øvre - Plassering av brannhydrant

Hei,

En liten bemerkning til hydranten.

Brannhydrant skal være utformet med spissende for bruk av baio. Det skal ikke være nedgravde bolteflenser. Baio hydranten har en brudd flens som etableres ca. 15cm over ferdig terreng, slik at den er lett tilgjengelig for driftspersonell.

P.d.d. er det bare INNVA som produserer disse hydrantene, se vedlagt PNG. eksempel og link:

<https://innva.no/brannhydrant-h4-drop-down/>

Når det gjelder plassering på hydrant, må avd. for brannforebyggende uttale seg om den, har Ole Johan med som mottaker av denne e-posten.

Mvh

Jan Roald Wolff Treni | Rådgjevar Eigedomsforvaltning

Telefon: 966 26 252

Innbyggjarservice: +47 56 37 50 00

www.alver.kommune.no



Fra: Anders Haugen <anders@haugen-vva.no>

Sendt: tirsdag 11. januar 2022 10:50


Til: Jan Roald Wolff Treni <jan.roald.wolff.treni@alver.kommune.no>

Emne: Nordhordaland Næringspark - gbnr. 212/132 Eikanger Øvre - Plassering av brannhydrant

Hei!

Viser til vedlagte brev angående ønske om brannhydrant i næringsparken.

Vedlagt følger oppdatert VA-plan, som viser forslag til plassering av brannhydrant ca. midt i feltet for byggetrinn 2 på vegen mot øst. Hydrant er markert med navn HY1 og tilkobles vannkum V2. I tillegg til hydranten er det da slokkevannstank ved innkjøring til feltet og det er brannkule i alle vannkummer.

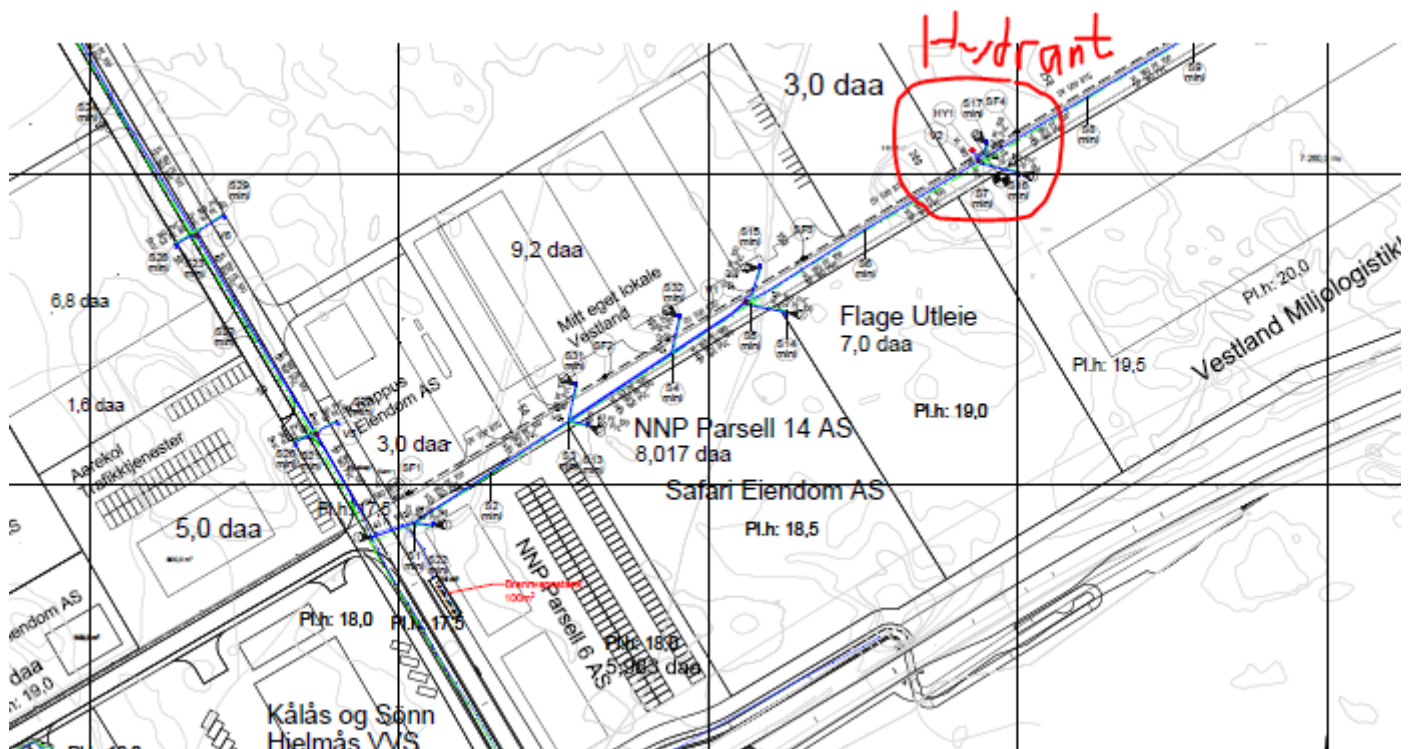

Vedlagt følger også detalj på hydrant som foreslås montert.

Ber om en tilbakemelding om foreslått plassering og type hydrant er ok for dere.

Med vennlig hilsen

Anders Haugen

Haugen VVA AS

haugenVVA

Kanalveien 5 - 5068 Bergen
Tlf.: 55 59 82 66 / 958 23 308
<http://www.haugenvva.no>