



E-A20-2

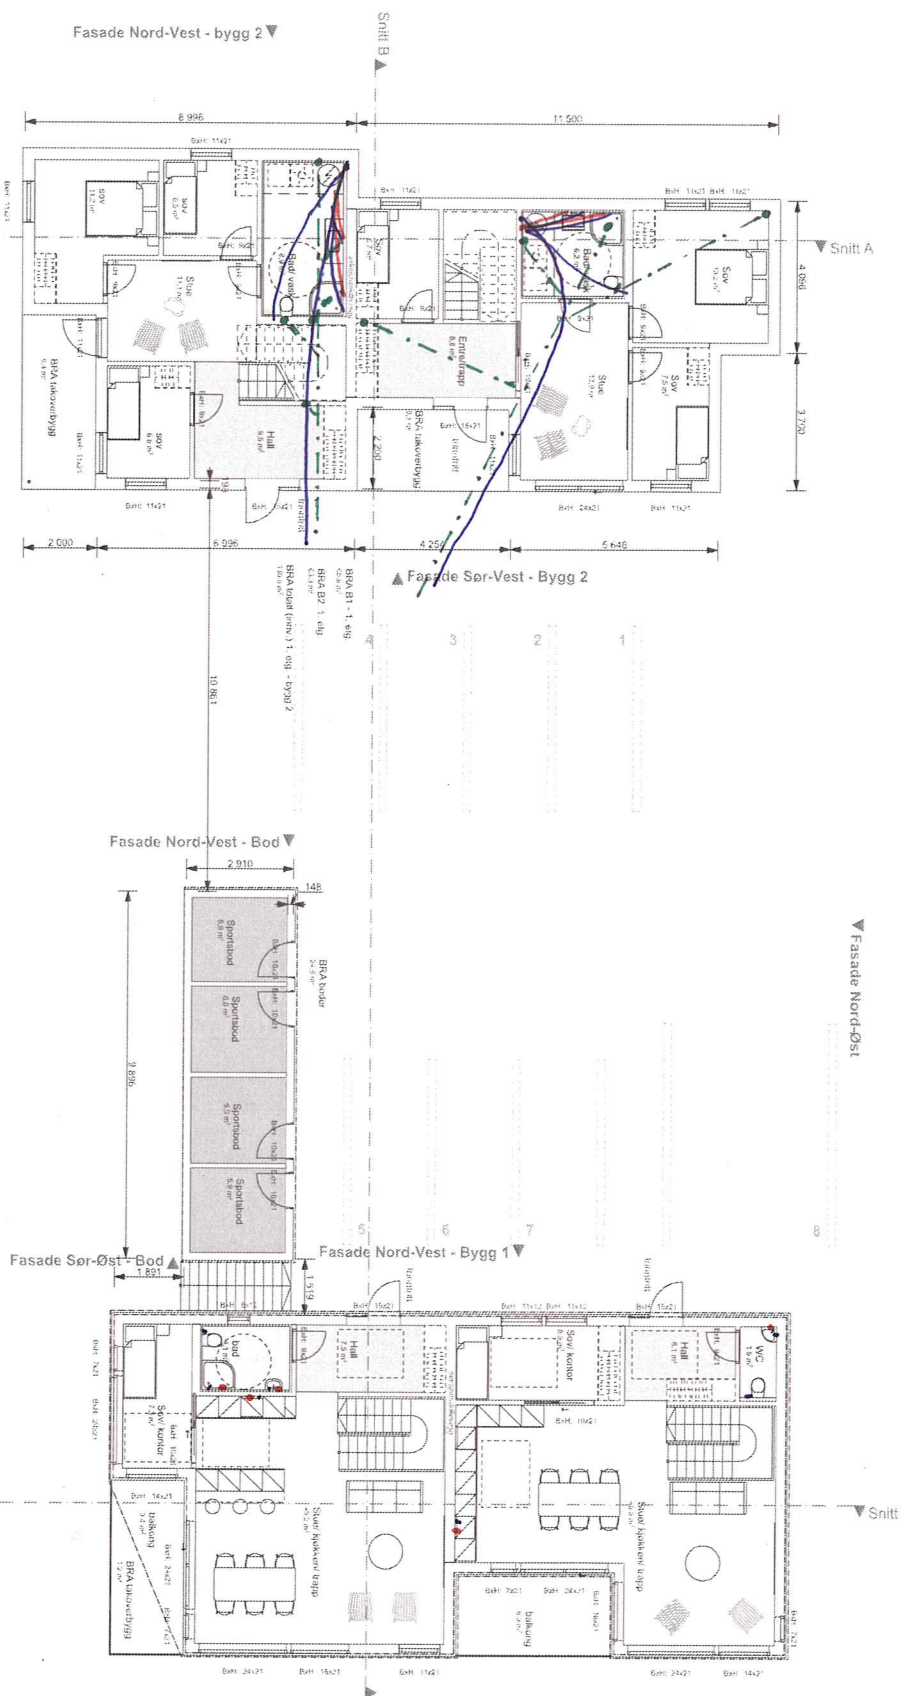

Seknads tegninger

arkoconsult


Prosjektleder
Bolig & Eiendom AS

2 tomannsboliger - Vardane 151
 Gnr/Bnr 134/478
 A-aver

Prosjekt
2020090A20-2

Plan 1. / 2. etg.
 (inngangsplass)

Formål
A2




Plan 1, etg.			


E-A20-3

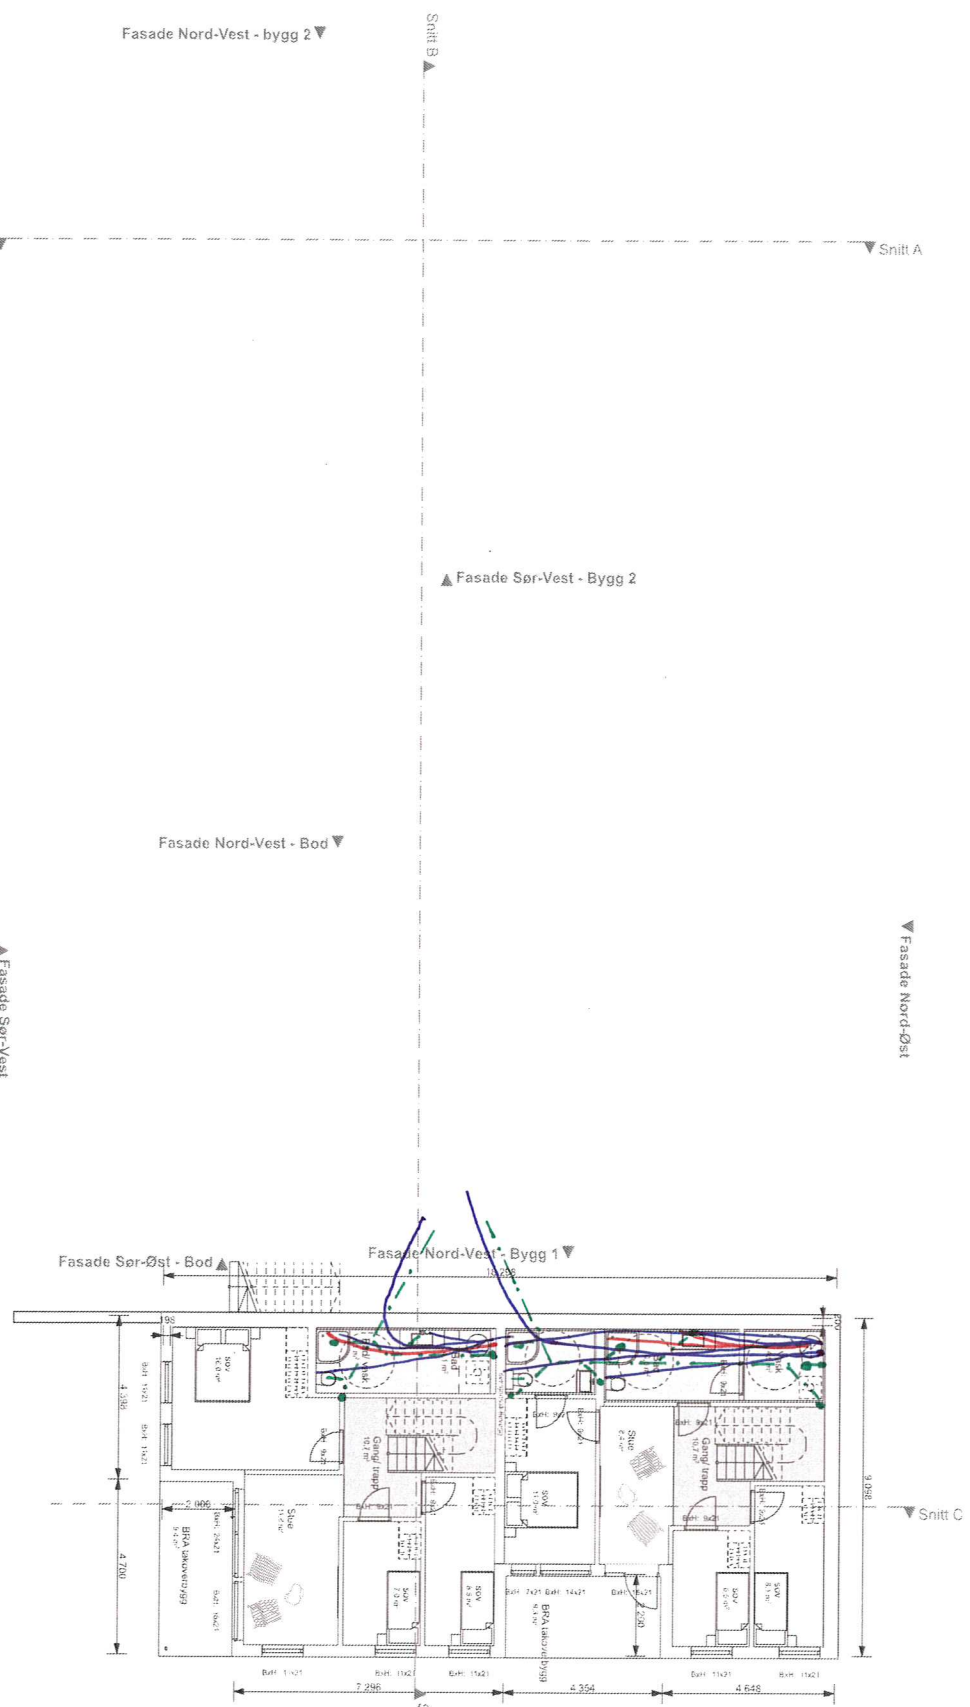


Søknadstegninger

arkoconsult

ARKOCONSULT AS

Bolig & Eiendom AS
 2 tomannsboliger - Vardane 151
 Gnr/ Bnr 134/478
 Alver

Prosjekt
 2020090A20-3
 Plan 1, etg.
 A2

1:100 1. Etasje (Bygg 1)

FRISIKT VIST
4x20m

MUR I BETONG
LANGS VEG,
PROFIL 1

MUR I BETONG,
PROFIL 3

NY TOMANNSBOLIG,
TRINNFRI TILKOMST
1. PLAN

FRITTSTÅENDE
BODBYGG

MUR I BETONG,
PROFIL 4




LANGS VEG,
PROFIL 2


OMRÅDE FOR
PARKERING

BYGGEGRENSE
STIPLT

NY TOMANNSBOLIG,
TRINNFRI TILKOMST
2. PLAN

UTOMHUSAREAL
INKLUSIVE
TERRASSER
388,2m²

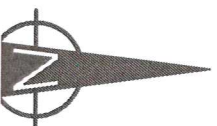

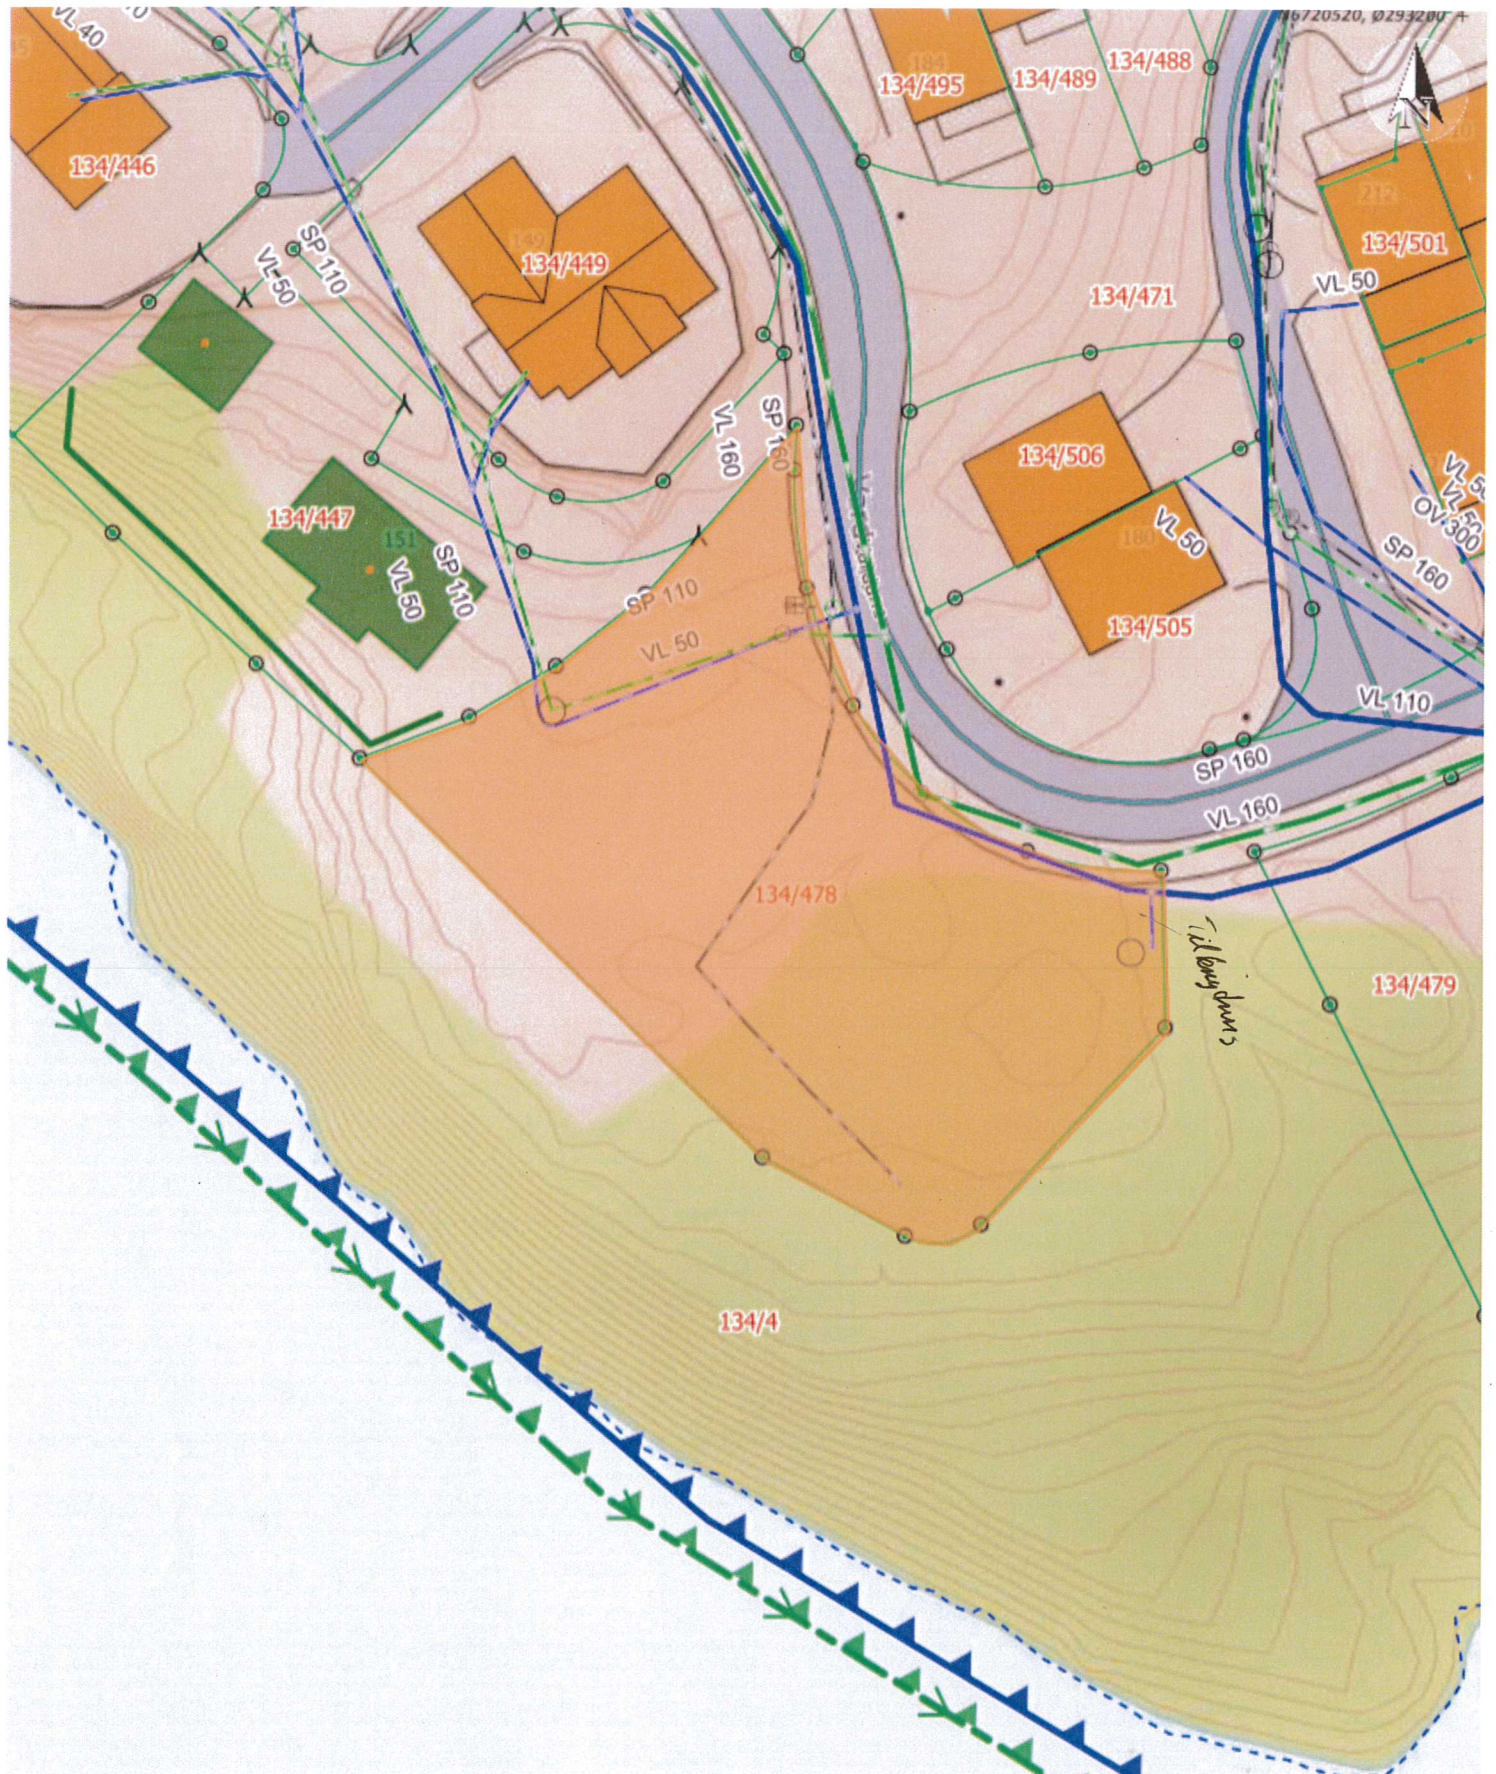

Situasjonskart
 134/478
 Vardane 151



Dato: 08-01-2021

Målestokk: 1:500

