


Bygghuset, JIMMUND
 BOSTADSBUREAU
 19000
 - C. 1.72
 Arkiv nr. 188

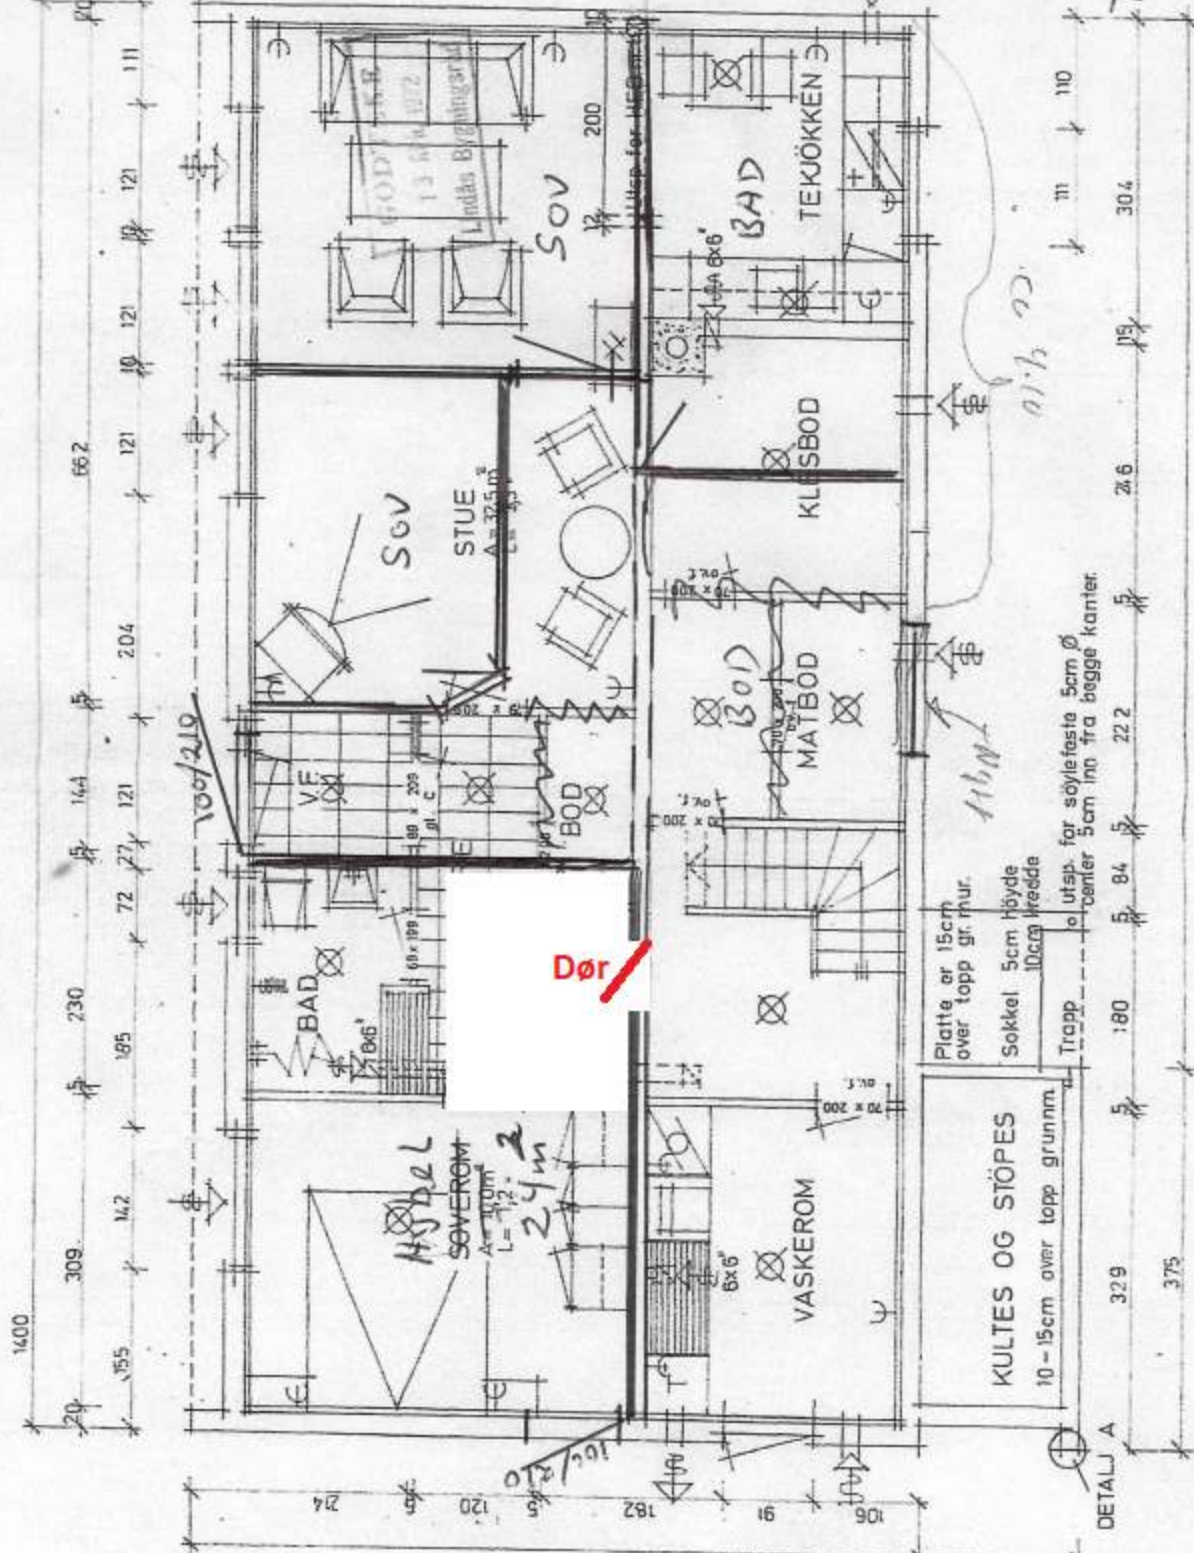

Teikning nr. 2
 HAGNUS OP TYPF KIFII

Plan 1. etasje
 Planleggning