


Påbygg i 2. etg.
3200

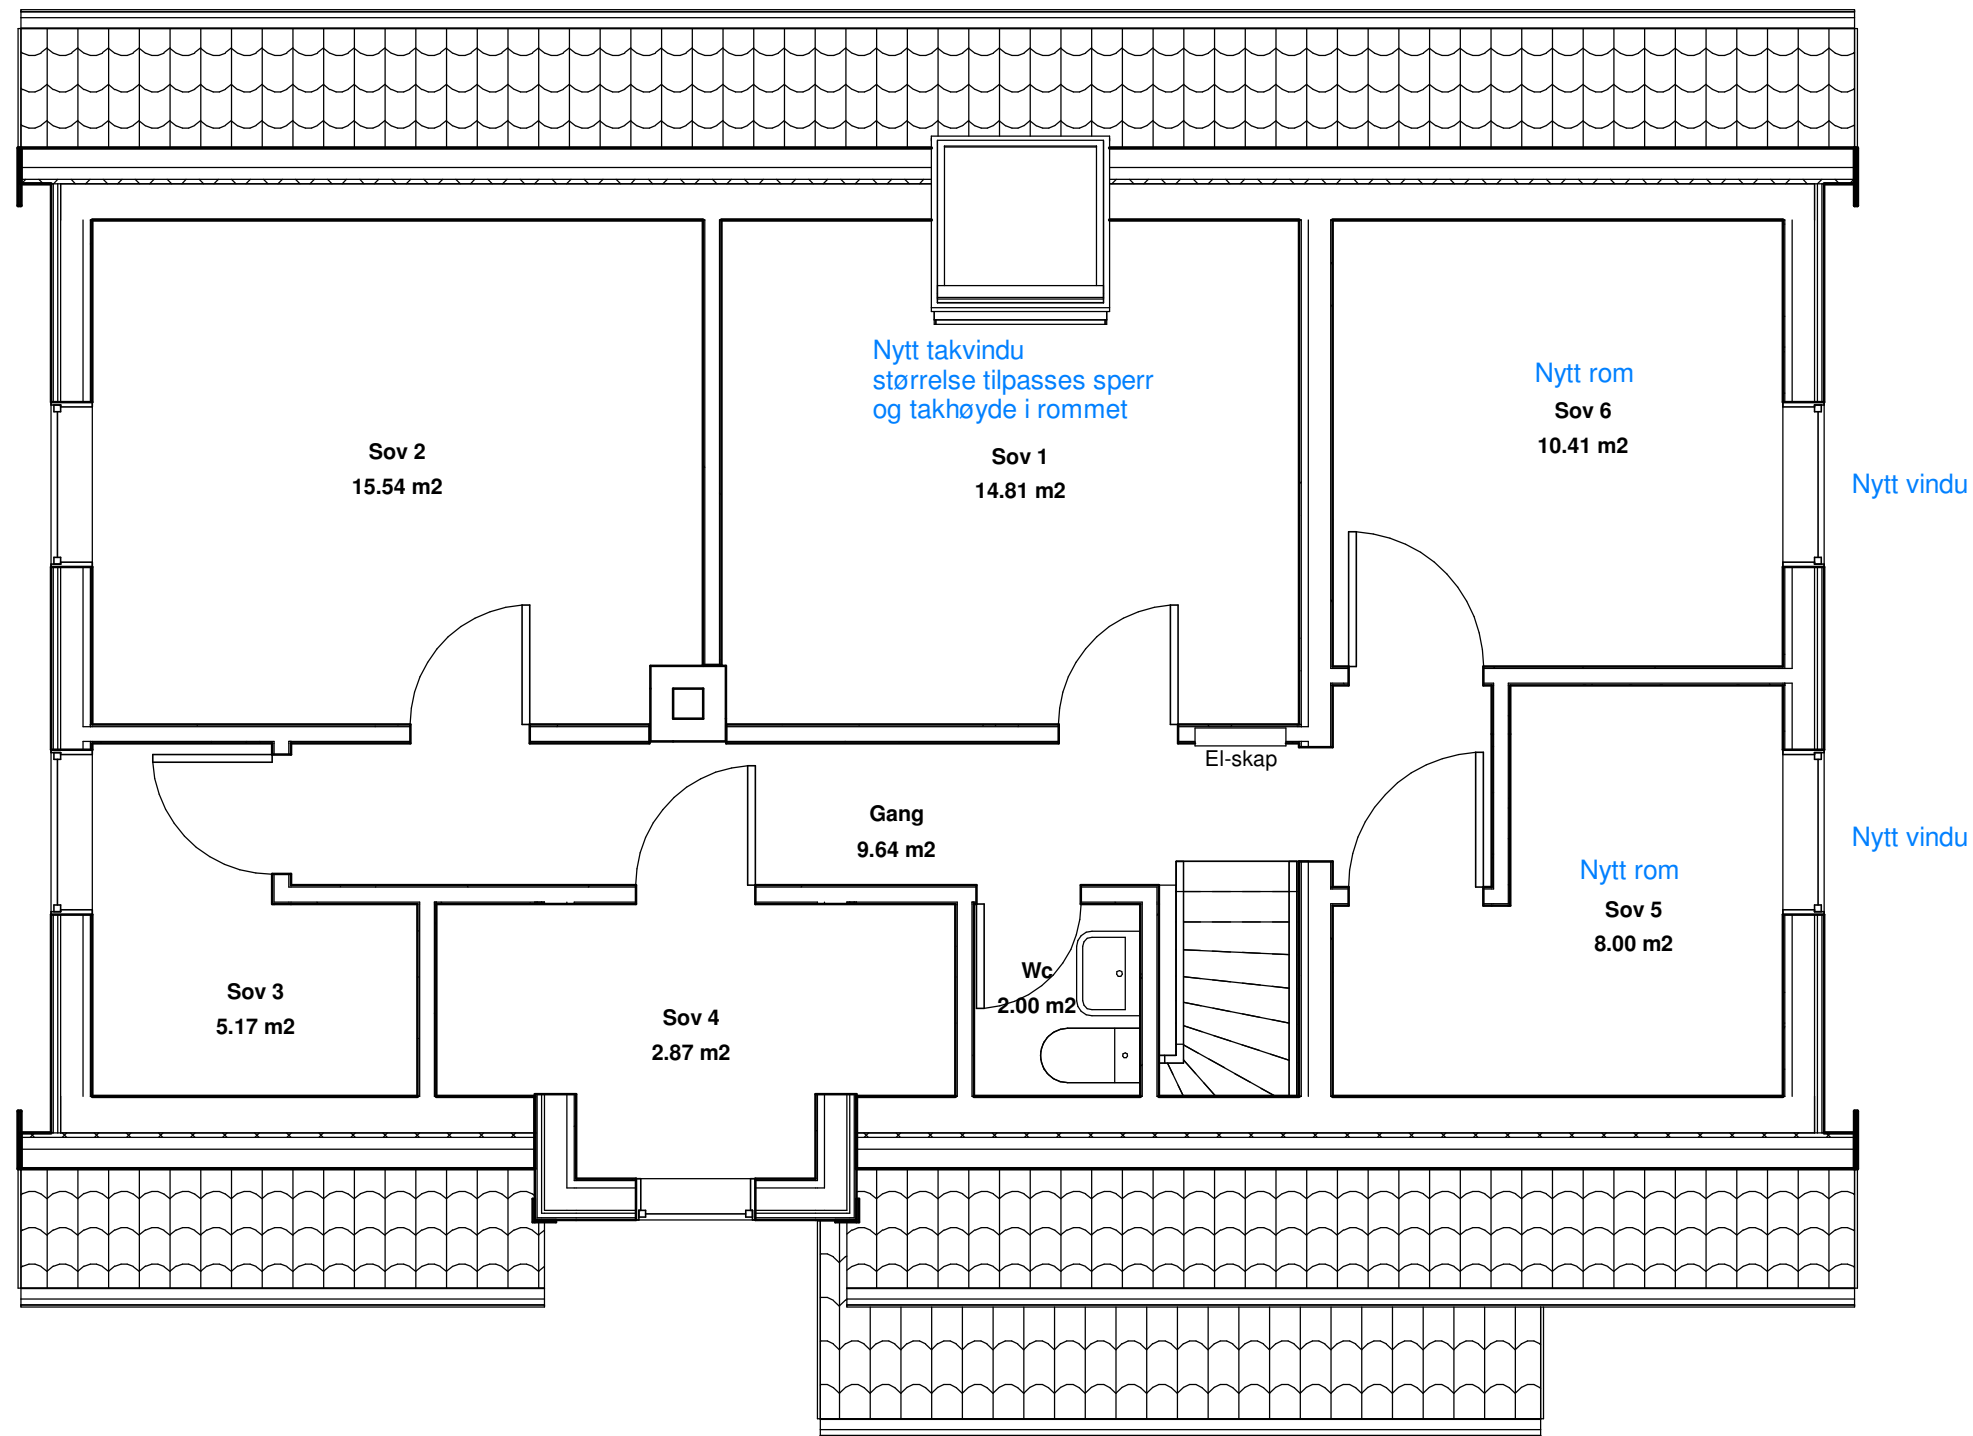

Nytt takvindu
størrelse tilpasses spenn
og takhøyde i rommet

Nytt rom
Sov 6
10.41 m²

Sov 2
15.54 m²

Sov 1
14.81 m²

Nytt vindu

Gang
9.64 m²

El-skap

Nytt vindu

Nytt rom
Sov 5
8.00 m²

Sov 3
5.17 m²

Sov 4
2.87 m²

Wc
2.00 m²

Utvidelse av halvtak over inngang

BOLIG

Gnr 421 Bnr 17, Kjenesvegen 43
Alver kommune
P. nr. 2127

Plan, 2. etg

SØKNAD OM PÅBYGG MOT NORD OG TERRASSE
Kim-Erik Valdersnes
Bjørndalsskogen 14, 5170 Bjørndalstræ

Mål 1 : 50 / A3

Tegn.nr A1-302

Rev C

Dato 22.02.2022

Arkitekt Mette Kyed Thorson

Sivilarkitekt MNAL Medlem av Arkitektbedriftene Org.nr 987 788 682
Kvalen 16, N-5955 Lindås Tlf +47 901 48 834 mktho@online.no