



Bergen Havn AS
Postboks 6040
5892 Bergen

Referanser:
Dykkar:
Vår: 22/255 - 22/21629

Saksbehandlar:
Ingrid Bjørge Pedersen
ingrid.bjorge.pedersen@alver.kommune
.no

Dato:
15.03.2022

Søknad om dispensasjon til uttale - gbnr 430/9 Vågenes indre


Tiltak: forlenging av moloendingsøknad/molo
Byggjestad: Gbnr: 430/430/99
Tiltakshavar: morten christensen
Ansvarleg søkjar: Hammar-Kameratane AS

Saka gjeld søknad om endring av gitt løyve til etablering av molo og dispensasjon i frå gjeldande reguleringsplan for ny plassering av denne.

Planstatus

Eigedommen ligg i regulert område innanfor det som i reguleringsplanen for Vågenes plan-id 12602011000700 er definert som privat småbåthavn.

Det søkjast no om endra plassering/vinkel av molo slik at denne delvis vert plassert innafør område FL-s (friluftsområde i sjø)

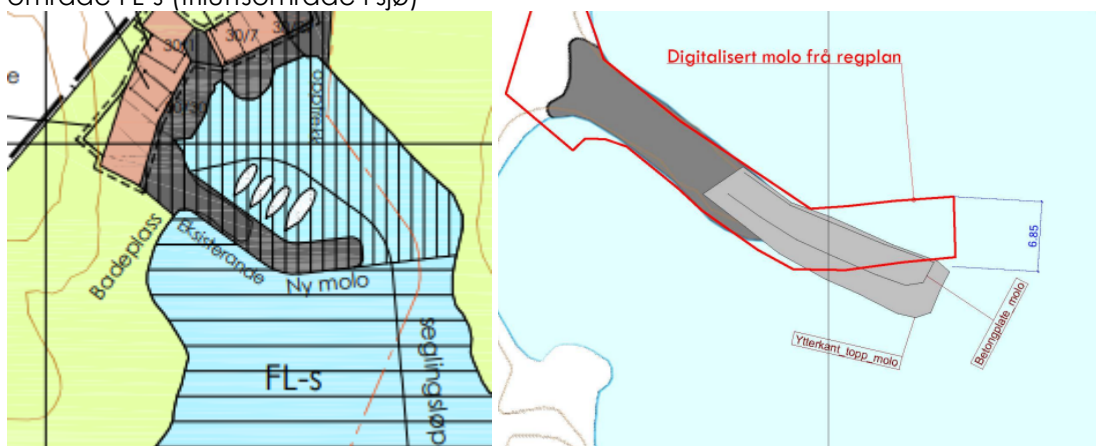

Frist

Frist for uttale er 4 veker frå oversendinga, jf. pbl. § 21-5 (3).

Med vennleg helsing
Alver kommune, Plan og byggesak

Are Frøysland Grande
Avdelingsleiar

Ingrid Bjørge Pedersen
Rådgjevar

Dette dokumentet er elektronisk godkjent og har difor ingen signatur.

Vedlegg:

D1 - Situasjonsplan
D2 - kart
B1

Mottakarar:

Bergen Havn AS
Statsforvaltaren i Vestland

Postboks 6040
Njøsavegen 2

5892 Bergen
6863 LEIKANGER