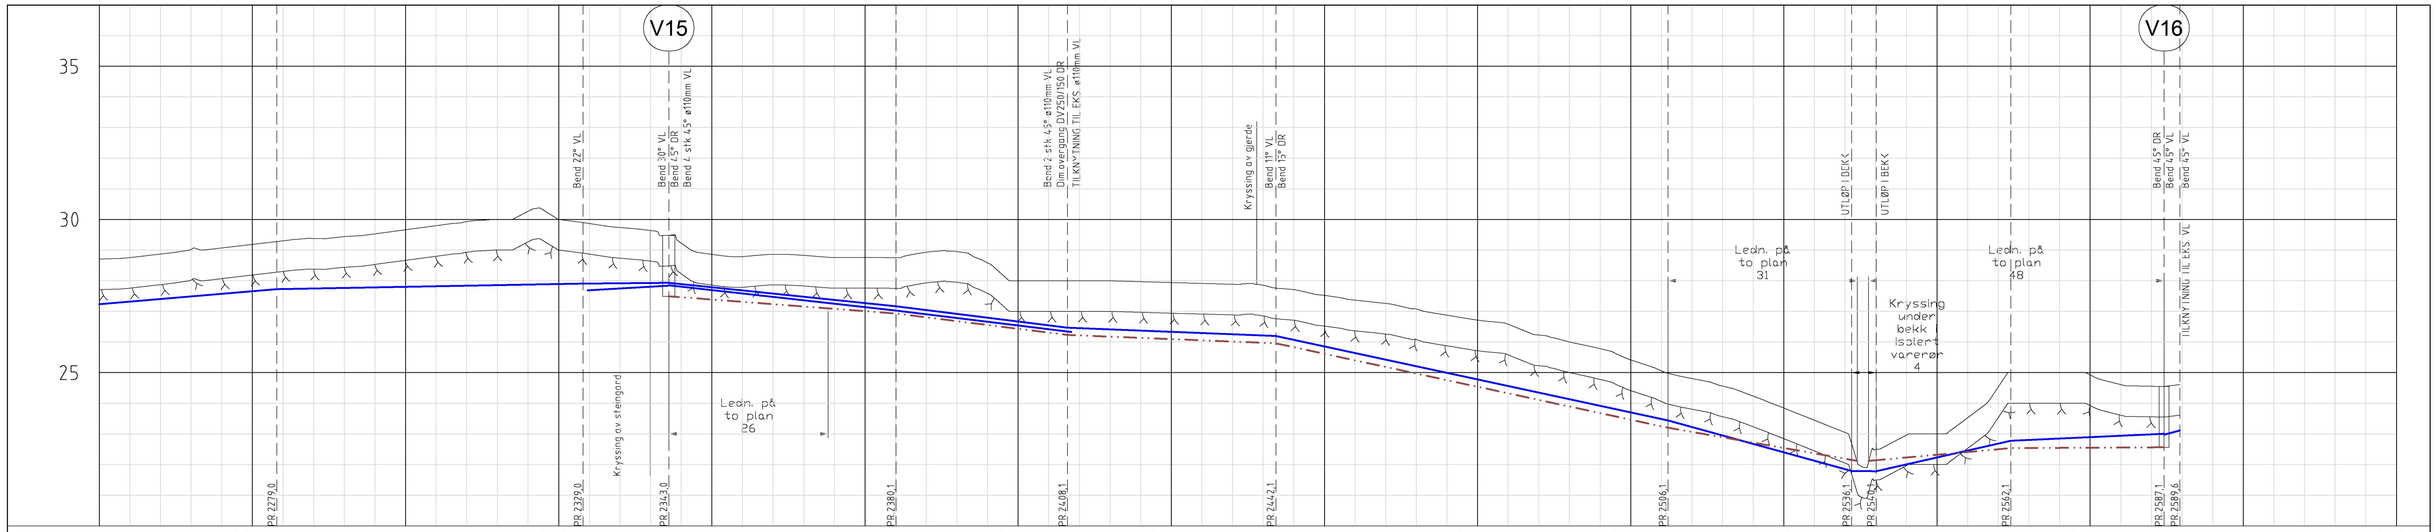
V15
V16
Bend 22° VL
Bend 30° VL
Bend 45° DR
Bend 4 stk 45° ø110mm VL
Bend 4 stk 45° ø110mm VL
Dimensjonsgang DV250/150 DR
TILKNYTNING TIL EKS. ø110mm VL
Kryssing av gjerde
Bend 11° VL
Bend 15° DR
UTLØP I BEKK
UTLØP I BEKK
Bend 45° DR
Bend 45° VL
Bend 45° VL
TILKNYTNING TIL EKS. VL
Kryssing av steingard
Ledn. på to plan 26
Ledn. på to plan 31
Kryssing under bekk i isolert varerør 4
Ledn. på to plan 48
35
30
25
PR 2279,0
PR 2329,0
PR 2343,0
PR 2380,1
PR 2408,1
PR 2442,1
PR 2506,1
PR 2536,1
PR 2547,1
PR 2562,1
PR 2587,1
PR 2589,6
PROFIL NR.
2250
2275
2300
2325
2350
2375
2400
2425
2450
2475
2500
2525
2550
2575
2600
2625

| | | |