

Situasjonskart -


Heine A. Fløysand
 Vestbygdvegen 27, 5919 Frekhaug
 G.nr. 305 Br. nr 117 og 141
 Vedr. Søknad om Biovac renseanlegg
 Plassering av Biovac FD 5 N GRP



Dato: 07-02-2022

Målestokk: 1:1 250



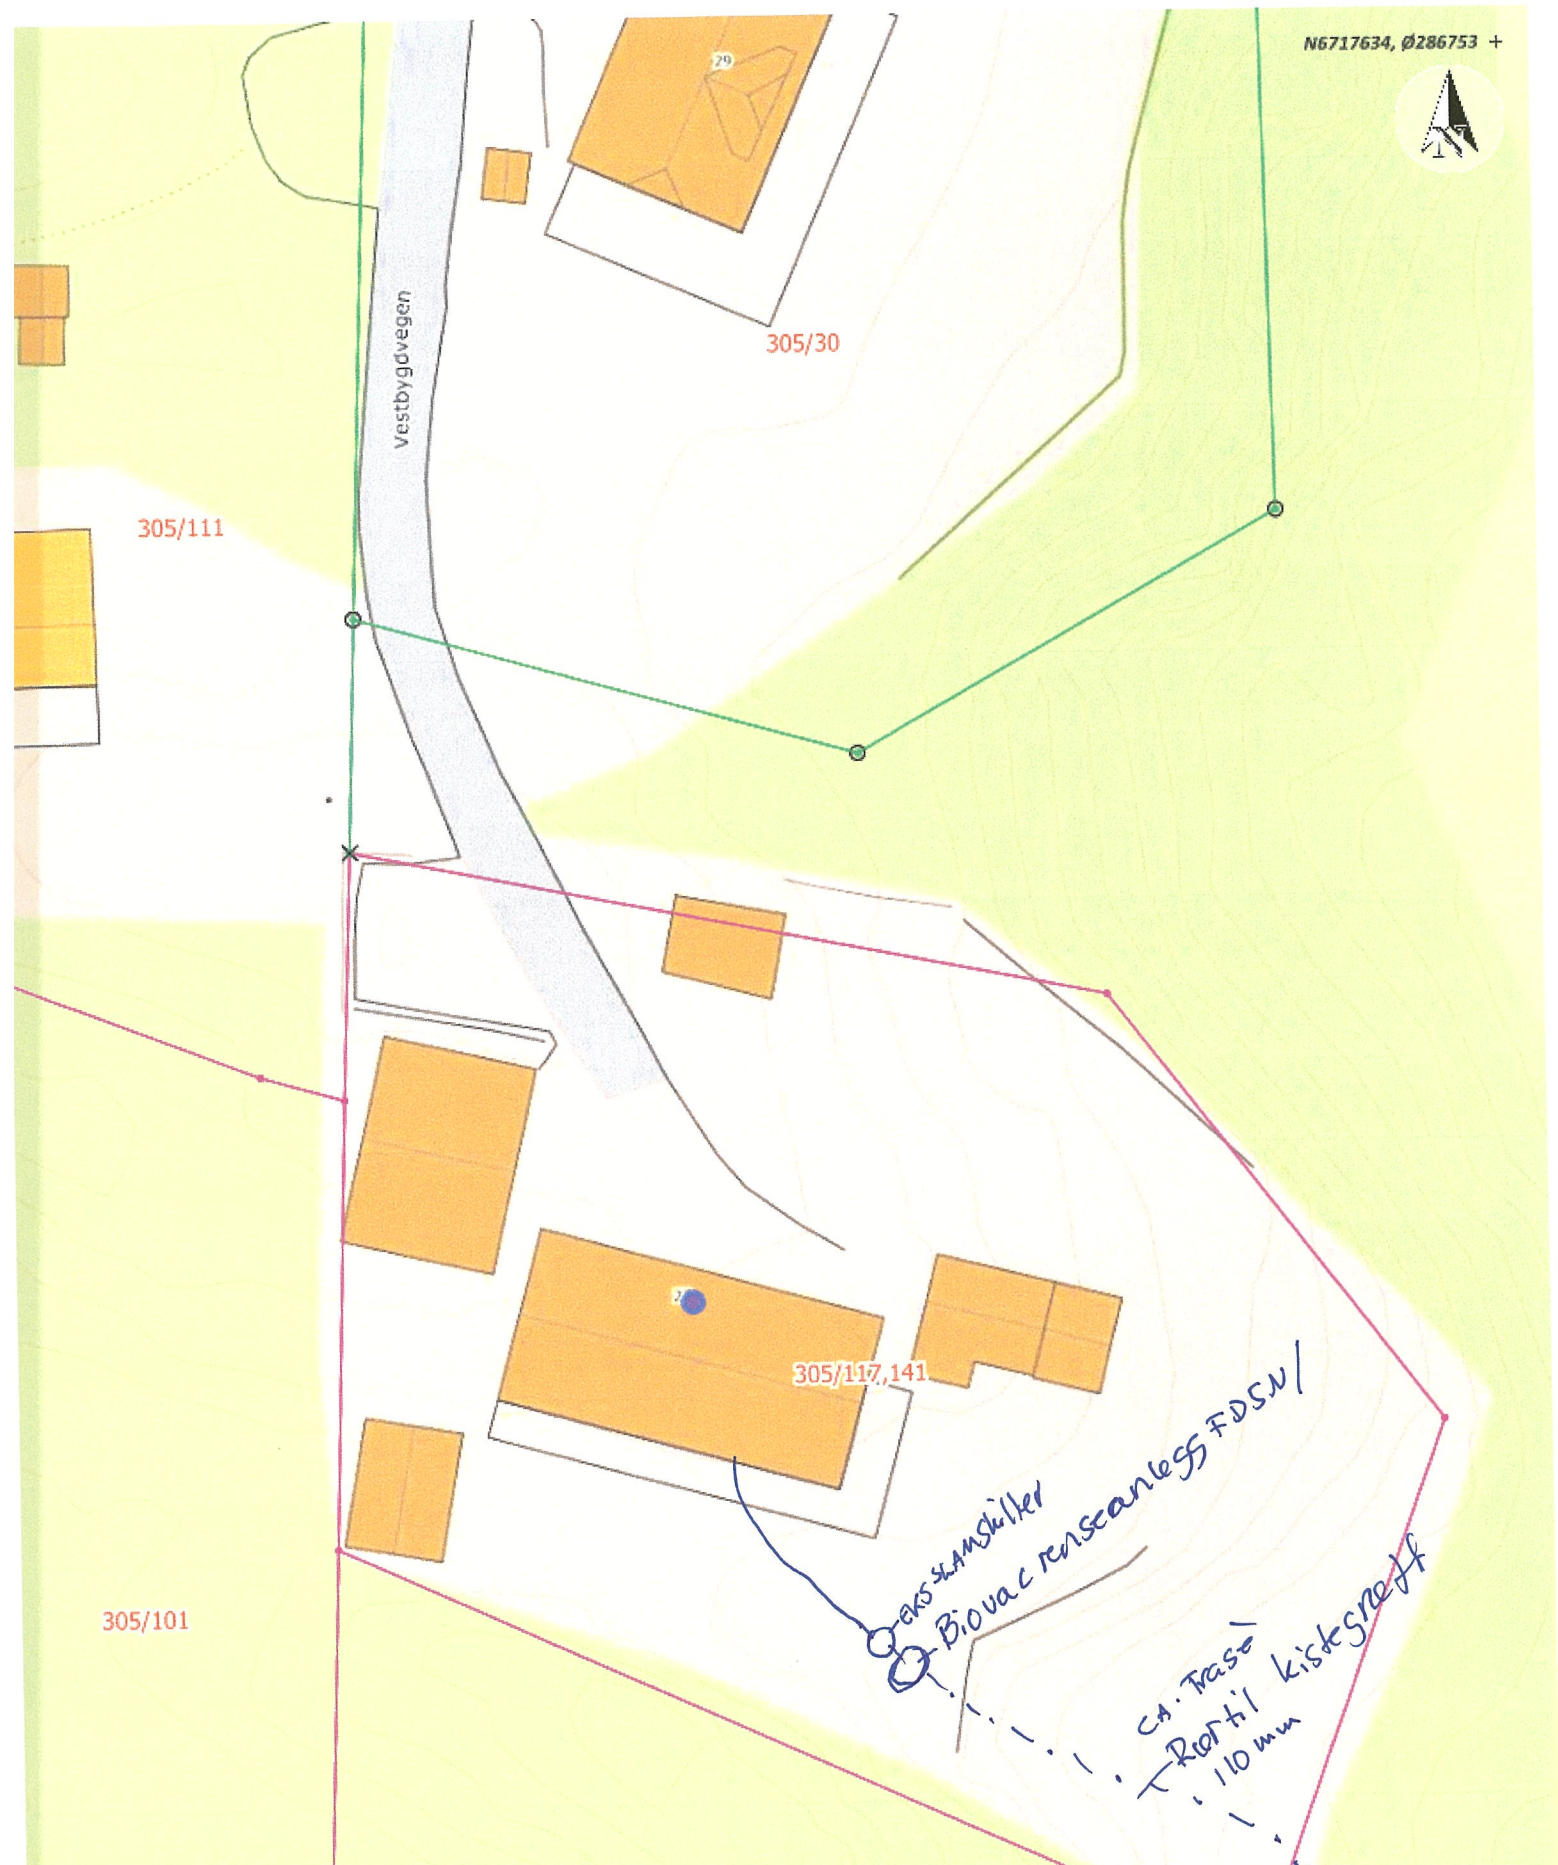

Situasjonskart -
 Heine A. Fløysand
 Vestbygdvegen 27, 5919 Frekhaug
 G.nr. 305 Br. nr 117 og 141
 Vedr. Søknad om Biovac renseanlegg
 Plassering av Biovac FD 5 N GRP



Dato: 07-02-2022

Målestokk: 1:350

