



Per Sandberg  
OLE IRGENS' VEI 65D  
5019 BERGEN

Referanser:  
Dykkar:  
Vår: 22/2409 - 22/23194


Saksbehandlar:  
Anngunn Marie Gullbrå  
anngunn.gullbra@alver.kommune.no

Dato:  
21.03.2022

## Melding om registrert tilbygg unntatt søknadsplikt - gbnr 202/17 Hjelmås

Kommunen har registrert ferdig oppsatt tilbygg i matrikkelen etter opplysningar i innsendt melding frå deg.

Bygget er plassert ca i kart ( takfate) og bygningsopplysningane er registrert i bygningsdelen i matrikkelen. Bygget vil verte meir nøyaktig innteikna etter neste ny-kartlegging.

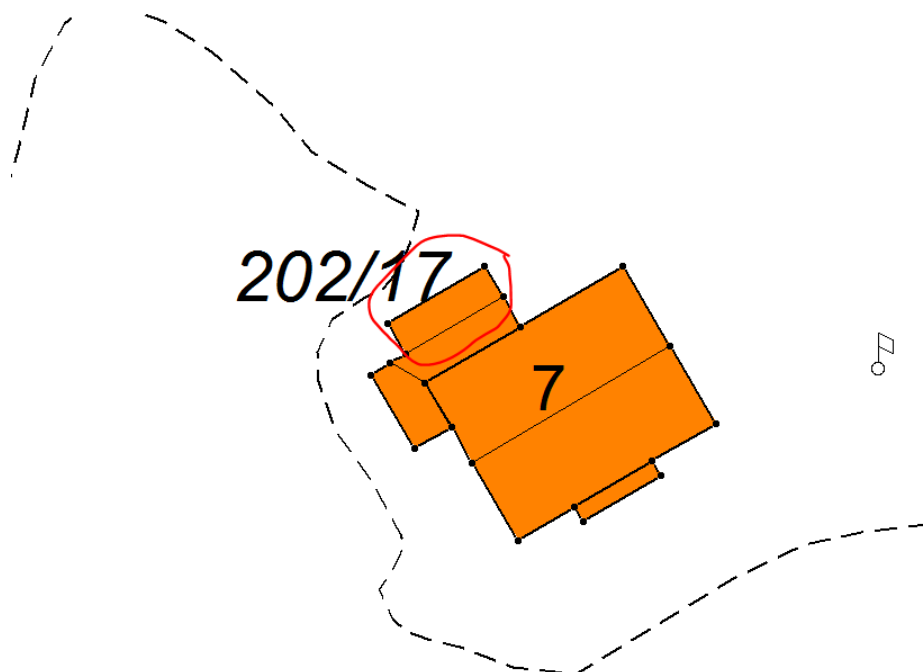

Ved denne registreringa av tilbygg utan søknadsplikt etter Pbl §20-5 i kart og matrikkel, er det ikkje vurdert om oppsett tilbygg oppfyller vilkåra til fritak frå søknadsplikt.

Vedlagt er matrikkelrapport som viser kva opplysningar som er registrert om tilbygget.

Med vennleg helsing  
Alver kommune, Kart og oppmåling

Anngunn Marie Gullbrå  
avdelingsingeniør

*Dette dokumentet er elektronisk godkjent og har difor ingen signatur.*

**Vedlegg:**  
202-17-tilbygg

**Mottakarar:**  
Per Sandberg

OLE IRGENS' VEI 65D

5019

BERGEN