

Ferdigmelding (KF-569)



Referansenummer: YS3PCZ

Registrert
dato:02.02.2018
15:08:35

Antall vedlegg: 1

Informasjon

Målsetting/beskrivelse av utført arbeid

1 Utvendig stengeventil, tilkoplingssted, kummer mv. skal vises og målsettes nøyaktig. Det skal føres på rørdimensjoner, også for offentlige ledninger

2 Godkjent foretak skal sørge for at det foreligger en situasjonsplan som viser vann- og avløpsanlegg slik det er bygd. Situasjonsplanen skal leveres med ferdigmeldingen til kommunen for arkivering

3 Se spesielt Standard abonnementsvilkår for vann og avløp, administrative bestemmelser pkt. 2.1 og tekniske bestemmelser pkt. 2.5.1.

Eiendom/tiltakshaver

Byggearbeidet gjelder på følgende eiendom

Gnr.

234

Bnr.

22

Om tiltakshaver

Fornavn

Svein

Etternavn

Veland

Adresse

Eide Ytre

Postnummer

5914

Poststed

ISDALSTØ

E-postadresse

post@askoyvvs.no

Mobilnummer

0

Om søkeren

Utførende rørlegger


Entreprenør/rørlegger
Askøy VVS AS
Kontaktperson
Trond Størksen
Adresse
Skarholmveien 10
Postnummer
5302
Poststed
STRUSSHAMN
Mobil
970155830
E-postadresse
trond@askoyvvs.no
Viser til sak/ref. nr
17/24426
Byggearbeidet gjelder på følgende eiendom
Gnr.
234
Bnr.
22
Adresse til eiendommen
Eide Ytre
Det gis ferdigmelding for
<input type="checkbox"/> Utvendig stengeventil
<input checked="" type="checkbox"/> Tilkoplingssted
<input type="checkbox"/> Rørdimensjoner
<input checked="" type="checkbox"/> Jeg bekrefter at korrekt situasjonsplan ligger ved for arkivering

Vedlagt dokumentliste

Privat vannledning fra kommunal kum til gnr 234 bnr 22 m flere.pdf

KOORDINATER FOR PRIVAT VANNLEDNING


Pkt. nr.	X	Y
1	6725850	306939
2	6725848	306964
3	6725782	307056
4	6725775	307045
5	6725753	307093
6	6725728	307118
7	6725733	307137
8	6725718	307154
9	6725693	307172
10	6725683	307149
11	6725735	307172
12	6725724	307218
13	6725724	307226
14	6725735	307215
15	6725705	307242
16	6725703	307264
17	6725699	307292
18	6725699	307237

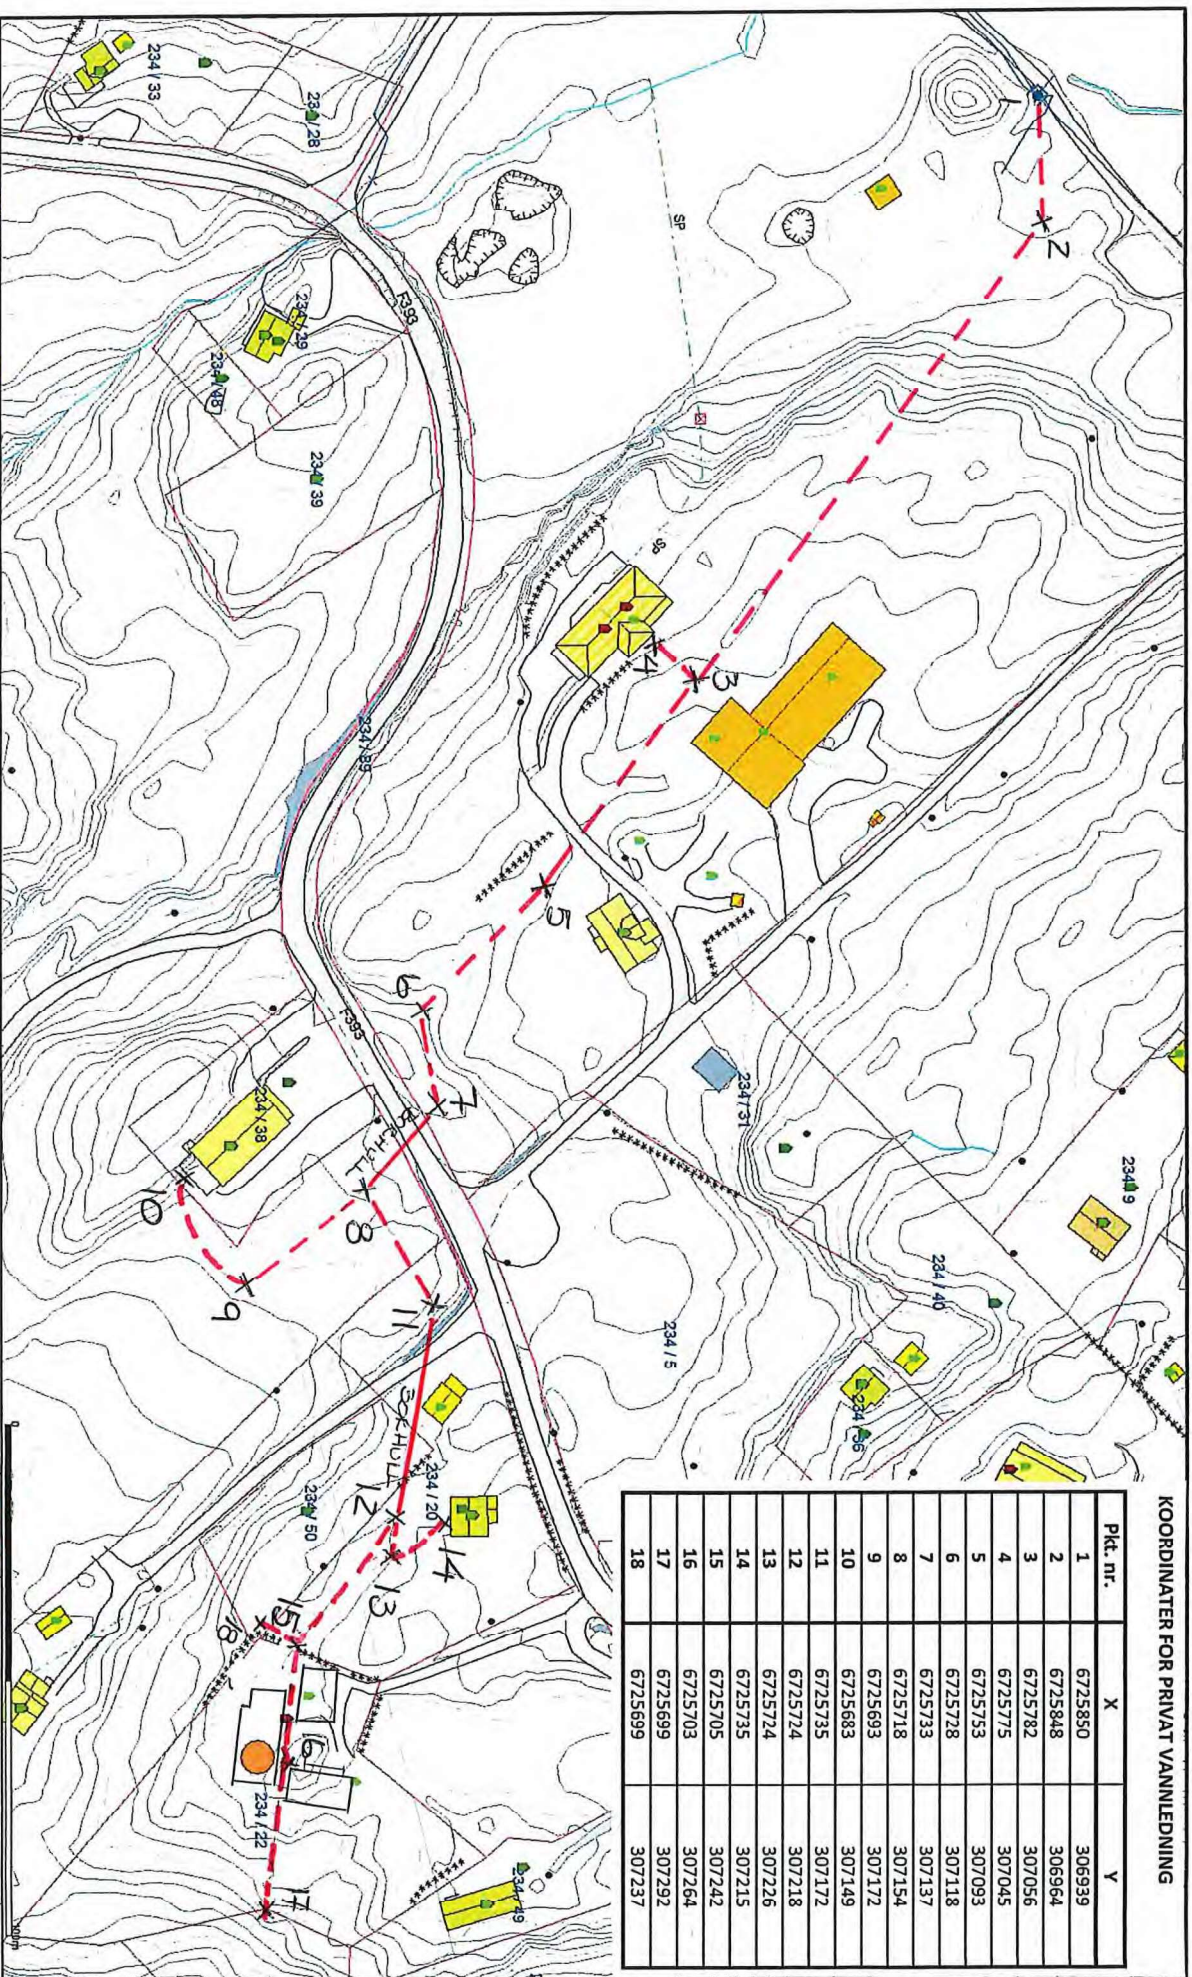



- 63mm VANNLEDNING I GRØFT
- 63mm VANNLEDNING I BØRHULL
- 32mm STIKKLEDNING TIL HUS/HYTTE

OSTEREIDET
 PRIVAT VANNLEDNING FRA KOMMUNAL KUM
 TIL GNR. 234, BNR. 22 m/FL.
 Sving Atle Sundal
 Bergen 10.01.18



Lindås Kommune
TVA-stedling

Gbnr 234/22



N
1:1000

Dato: 2017.03.08
 Skala: 2:1