



Fiskeridirektoratet
Postboks 185 Sentrum
5804 Bergen

Referanser:
Dykkar:
Vår: 21/8255 - 22/23318

Saksbehandlar:
Hanne Marie Evensen
hanne.marie.evensen@alver.kommune.
no

Dato:
24.08.2023

Vedtak til klagevurdering - gbnr 215/68 Eidsnes ytre

Tiltak: rehabilitering og utviding av kaifront - dispensasjonsøknad
Byggjestad: Gbnr: 215/68
Tiltakshavar: Oddvard Måkestad
Ansvarleg søkjar: H Sandvik AS

Ved ein feil ble ikkje vedtaket sendt på klagevurdering den 22.03.2022. Beklager så mye.

Saka gjeld søknad om rehabilitering, utviding og sikring av kaifront. Total lengde på kai vil etter gjennomføring vere 13 meter.

Kartutsnitt der omsøkt tiltak er vist:


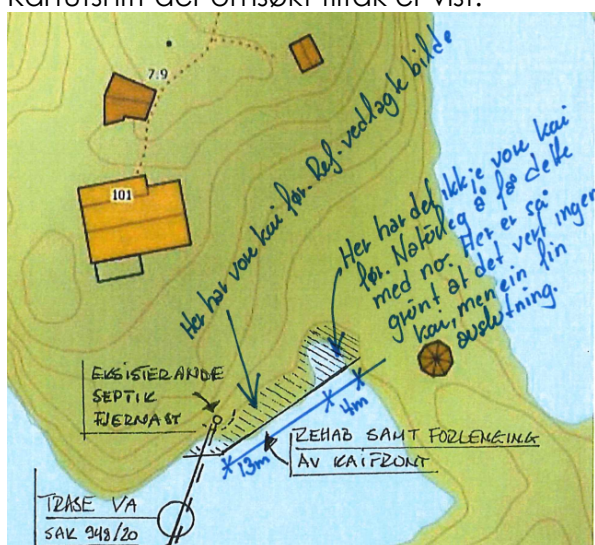


Foto av eksisterande situasjon der omsøkt tiltak er vist:

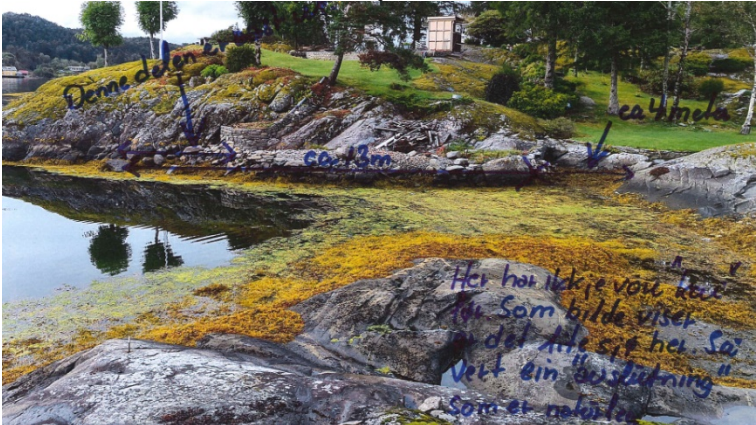

Saka omfattar søknad om dispensasjon frå LNF-føremålet og byggeforbodet i strandsona jf. pbl § 1-8, samt arealføremål i sjø Fiske.

Planstatus

Eigedomen ligg i uregulert område innanfor det som i kommuneplanen sin arealdel for Lindås 2019-2031 er definert som LNFR-føremål.

Eigedomen ligg innanfor omsynssone H560_oN114 – bevaring og naturmiljø, yngle- og rastområde ande/sporvefuglar, og H530_oF06 friluftsliv.

Klage

Vedtaket er eit enkeltvedtak. Klagefristen er 3 veker frå melding om vedtak er motteke. Det er nok at klagen er postlagt innan fristen går ut. Klagen skal sendast skriftleg til kommunen. I klagen skal det gå fram kva det vert klaga på i vedtaket, og kva endringar ein ønskjer. Klagen skal grunngjevast. Før det kan reisast søksmål om vedtaket er gyldig eller krav om erstatning, må høve til å klage på vedtaket vere nytta fullt ut.

Spørsmål i saka kan rettast til sakshandsamar Hanne på e-post [sett inn] eller på telefon [sett inn].

Regelverk

- Du kan klage på vedtaket med grunnlag i forvaltningslova (fvl) §§ 28-36.
- Klage på vedtaket må vere nytta fullt ut før det kan reisast søksmål om vedtaket er gyldig eller krav om erstatning, jf. fvl § 27b.

Med vennleg helsing
Alver kommune, Plan og byggesak

Are Frøysland Grande
Avdelingsleiar

Hanne Marie Evensen
Rådgjevar

Dette dokumentet er elektronisk godkjent og har difor ingen signatur.

Vedlegg:

Vedlegg:

Dispensasjon og løyve til rehabilitering av eksisterande kai - gbnr 215/68 Eidsnes ytre

Kart med innteikna tidlegare kai og merknader - gbnr 215/68

teikning

Bilde

Søknad om dispensasjon for rehabilitering av brygge kai mm

Situasjonsplan

Teikningfoto

Foto av kai idag

Mottakarar:

Fiskeridirektoratet
Statsforvaltaren i Vestland

Postboks 185 Sentrum
Njøsavegen 2

5804 Bergen
6863 LEIKANGER