

**For matrikkeleining:**

Kommune: 4631 - ALVER
Gardsnummer: 147
Bruksnummer: 114

Utskriftsdato/klokkeslett: 17.03.2022 kl. 07:58

Produsert av: Kjell Rune Standal - Alver

Attestert av: Alver kommune

Orientering om matrikkelbrev

Matrikkelbrevet er heimla i «Lov om eigedomsregistrering» (matrikkellova) av 17. juni 2005. Etter definisjonen i matrikkellova § 3 d) er matrikkelbrevet ei attestert utskrift av matrikkelen som viser alle registrerte opplysningar om ei matrikkeleining ved oppgjeven dato.

Om heilskap og nøyaktigheit i matrikkelbrevet

Matrikkelen vart etablert ved konvertering av data frå tidlegare register. Det kan variere kor gode slike data er med omsyn til heilskap og nøyaktigheit. I enkelte tilfelle kan grensepunkt og grenselinjer mangle heilt eller delvis, eller vere feil registrerte. Det kan også vere feil og manglar ved registrert bygnings- og adresseinformasjon. Heilskap og kartfestingsnøyaktigheit er oftast betre innanfor enn utanfor tettbygde strøk. Ver merksam på at oppgjeve areal for mange matrikkeleiningar og bygg er usikre.

For utfyllande informasjon: www.kartverket.no/matrikkelbrev

Matrikkeleining

Matrikkeleiningstype: Grunneigedom
Bruksnamn: SELLEVOLL
Etableringsdato: 09.08.1990
Skyld: 0
Er tinglyst: Ja
Har festegrunnar: Nei
Er seksjonert: Nei

Arealrapport

Tekst	Areal	Kommentar
Utrekna areal for 147 / 114	1 110,6 m ²	

Eigarforhold

Tinglyste eigarforhold

Rolle	Status	Føds.d./org.nr	Namn	Brukseinin	Adresse	Andel
Heimelshavar		121061	SELLEVOLL MAGNAR		SKARSVEGEN 554 5911 ALVERSUND	1 / 1

Oversikt over teigar

(EUREF89 UTM Sone 32)

Løpenr	Type	Hovudteig	Nord	Aust	Høgde	Areal	Merknader
1	Teig	Ja	6725510	292642		1 110,6 m ²	

Forretningar der matrikkeleininga er involvert

Forretning	Forretningsdokumentdato	Tinglysing	Matrikkelføring		
Forretningstype	Kommunal saksreferanse	Status	Endra dato	Signatur	Dato
Årsak til feilretting	Nettadresse (URL)				
	Annan referanse				
Grensejustering	16.03.2022			kjestan	17.03.2022
Oppmålingsforretning/grensejustering	22/2155				
		Rolle	Matrikkeleining	Arealendring	
		Avgjevar	4631 - 147/24	-5,3	
		Mottakar	4631 - 147/114	5,3	

Forretning Forretningstype Årsak til feilretting	Forretningsdokumentdato Kommunal saksreferanse Nettadresse (URL) Annan referanse	Status	Tinglysing	Endra dato	Matrikkelføring	
					Signatur	Dato
Omnummerering v/kommuneendring Omnummerering	01.01.2020	Tinglyst		01.01.2020	smatmynd	01.01.2020
		Omnummerert til:	4631 - 147/114			
		Omnummerert frå:	1263 - 147/114			
Opprett ny grunneigedom ved frådeling Kart- og delingsforretning	09.08.1990					
		Rolle	Matrikkeleining		Arealendring	
		Avgjevar	1263 - 147/8		-1 104	
		Mottakar	1263 - 147/114		1 104	

Forretningar der matrikkeleininga er berørt

Forretning Forretningstype Årsak til feilretting	Forretningsdokumentdato Kommunal saksreferanse Nettadresse (URL) Annan referanse	Status	Tinglysing	Endra dato	Matrikkelføring	
					Signatur	Dato
Kvalitetsheving for eksisterande matrikkeleining Oppmålingsforretning	16.03.2022 22/2155				kjestan	17.03.2022
		Rolle	Matrikkeleining		Arealendring	
		Berørt	4631 - 147/24		0	
		Berørt	4631 - 147/114		0	
		Berørt	4631 - 147/121		0	
Kvalitetsheving for eksisterande matrikkeleining Kart- og delingsforretning	30.03.1990				1263sos	27.10.2016
		Rolle	Matrikkeleining		Arealendring	
		Berørt	1263 - 147/8		0	
	55/1986	Berørt	1263 - 147/24		0	
		Berørt	1263 - 147/114		0	
		Berørt	1263 - 147/121		0	

Forretning Forretningstype Årsak til feilretting	Forretningsdokumentdato Kommunal saksreferanse Nettadresse (URL) Annan referanse	Status	Tinglysing	Endra dato	Matrikkelføring Signatur Dato
Kvalitetsheving for eksisterande matrikkeleining Kartforretning med grensejustering	30.03.1990 144/1985				1263sos 06.10.2016
		Rolle	Matrikkeleining	Arealendring	
		Berørt	1263 - 147/8	0	
		Berørt	1263 - 147/24	0	
		Berørt	1263 - 147/114	0	
		Berørt	1263 - 147/121	0	

Adresser						
Adressetype	Adressenamn Adressetilleggsnamn	Adressekode Kjeldekode	Adressenr Koord.syst. Nord	Aust	Krinsar	Atkomstpunkt Nei
Vegadresse	Skarsvegen	1181	554		Grunnkrins: 0204 SELLEVOLL Røystekrins: 9 ALVERSUND Kyrkjesokn: 07070104 Knarvik Postnr.område: 5911 ALVERSUND Tettstad:	
			EUREF89 UTM Sone 32 6725507	292643		

Aktive bygg som er registrerte på matrikkeleininga							
Bygningsnr:	12 500 327	Utbygd areal:	0	Tal bustader:	1	Datoar	
Løpenr:		Bruksareal bustad:	214	Tal etasjar:	3	Rammeløyve:	03.02.1994
Repr.punkt:	Koordinatsystem: EUREF89 UTM Sone 32 Nord: 6725503 Aust: 292643	Bruksareal anna:	0	Vassforsyning:	Privat innlagt	Igangsetjingsløyve:	03.09.1994
		Bruksareal totalt:	214	Avløp:	Privat kloakk	Teke(n) i bruk:	14.09.1994
Bygningsendringskode:		Bruttoareal bustad:	0	Har heis:	Nei	Mellombels bruksløyve:	
Bygningstype:	Einebustad	Bruttoareal anna:	0			Ferdigattest:	
Næringsgruppe:	Bustad	Bruttoareal totalt:	0				
Bygningsstatus:	Teke(n) i bruk	Alternativt areal:	0				
Energikjelder:	Elektrisitet Biobrensel	Alternativt areal 2:	0				
Oppvarming:	Elektrisk Annan oppvarming						

Etasjar									
Etasje	Tal på bueiningar	BRA bustad	BRA anna	BRA totalt	BTA bustad	BTA anna	BTA totalt	Alt. areal	Alt. areal 2
L01	0	42	0	42	0	0	0	0	0
H01	1	102	0	102	0	0	0	0	0

Etasje	Tal på bueiningar	BRA bustad	BRA anna	BRA totalt	BTA bustad	BTA anna	BTA totalt	Alt. areal	Alt. areal 2
U01	0	70	0	70	0	0	0	0	0

Brukseiningar

Adresse	Brukseiningsnummer	Brukseiningstype	Bruksareal	Tal rom	Kjøkkentilgang	Bad	WC	Matrikkeleining
1181 Skarsvegen 554	H0101	Bustad	214	5	Kjøken	2	2	147/114

Kontaktpersonar

Rolle	Føds.dato/org.nr	Namn	Brukseinin	Adresse
Tiltakshavar		SELLEVOLL MAGNAR		

Byggningsnr:	19 228 827	Utbygd areal:	0	Tal bustader:	0	Datoar	
Løpenr:		Bruksareal bustad:	0	Tal etasjar:	1	Rammeløyve:	11.04.1996
Repr.punkt:	Koordinatsystem: EUREF89 UTM Sone 32	Bruksareal anna:	34	Vassforsyning:		Igangsetjingsløyve:	01.05.1996
	Nord: 6725519 Aust: 292641	Bruksareal totalt:	34	Avløp:		Teke(n) i bruk:	01.08.1996
Bygningsendringskode:		Bruttoareal bustad:	0	Har heis:	Nei	Mellombels bruksløyve:	
Bygningstype:	Garasjeuthus anneks til bustad	Bruttoareal anna:				Ferdigattest:	
Næringsgruppe:	Anna som ikkje er næring	Bruttoareal totalt:	0				
Bygningsstatus:	Teke(n) i bruk	Alternativt areal:	0				
Energikjelder:		Alternativt areal 2:	0				
Oppvarming:							

Etasjar

Etasje	Tal på bueiningar	BRA bustad	BRA anna	BRA totalt	BTA bustad	BTA anna	BTA totalt	Alt. areal	Alt. areal 2
H01	0	0	34	34	0	0	0	0	0

Brukseiningar


Adresse	Brukseiningsnummer	Brukseiningstype	Bruksareal	Tal rom	Kjøkkentilgang	Bad	WC	Matrikkeleining
		Unummerert brukseining	0	0		0	0	147/114

Kontaktpersonar

Rolle	Føds.dato/org.nr	Namn	Brukseinin	Adresse
Tiltakshavar		SELLEVOLL MAGNAR		


Oversiktskart for 147 / 114

Målestokk 1:1 000
EUREF89 UTM Sone 32

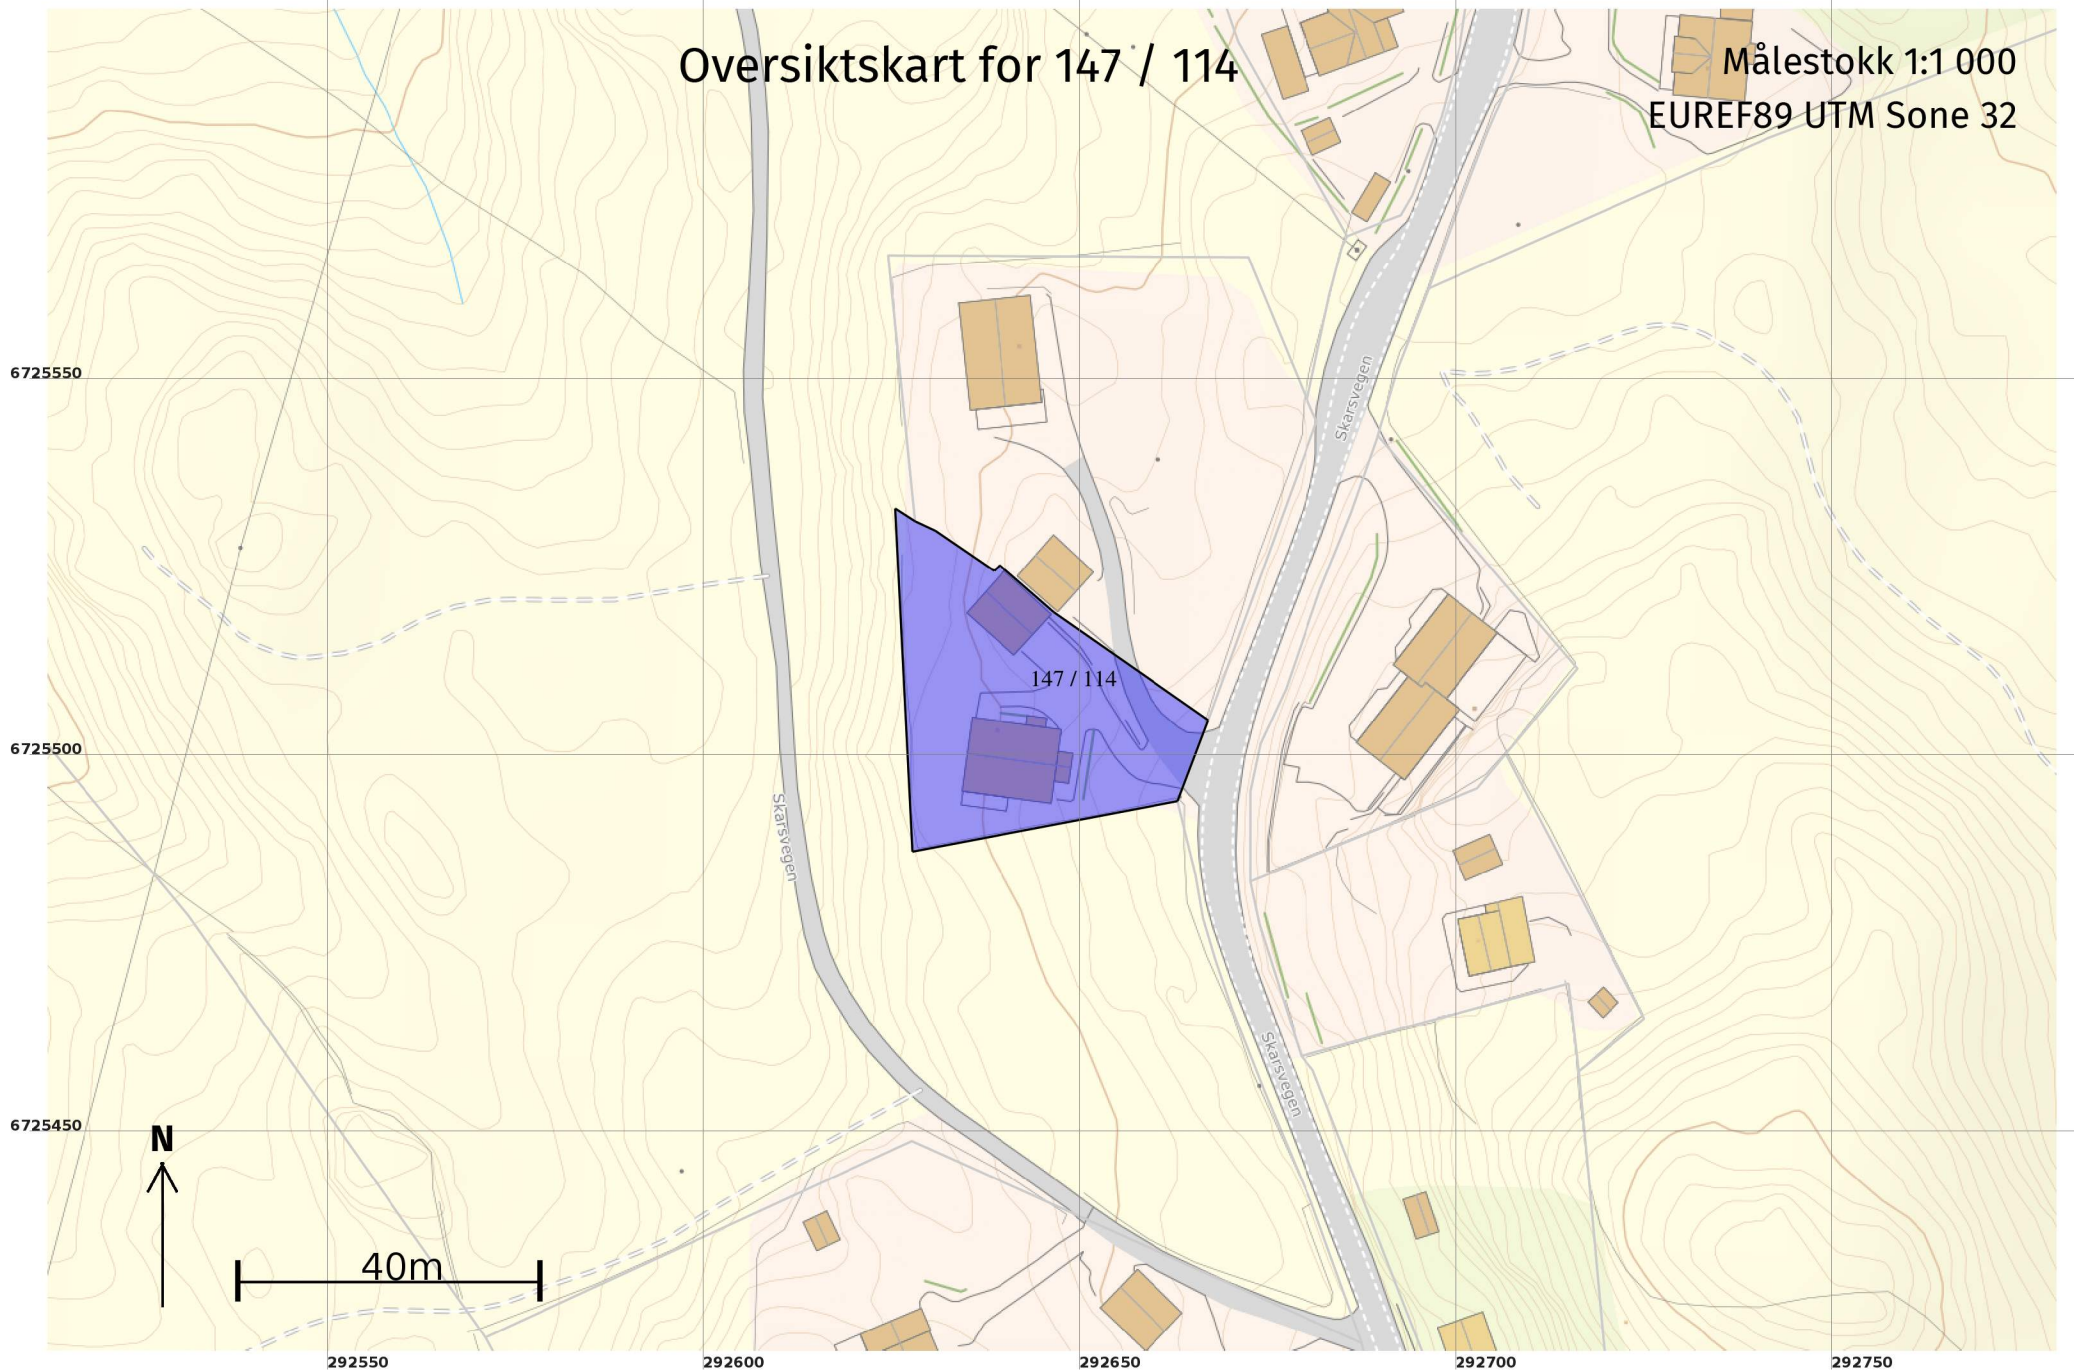

Teig 1 (Hovudteig) 147 / 114

Målestokk 1:500
EUREF89 UTM Sone 32

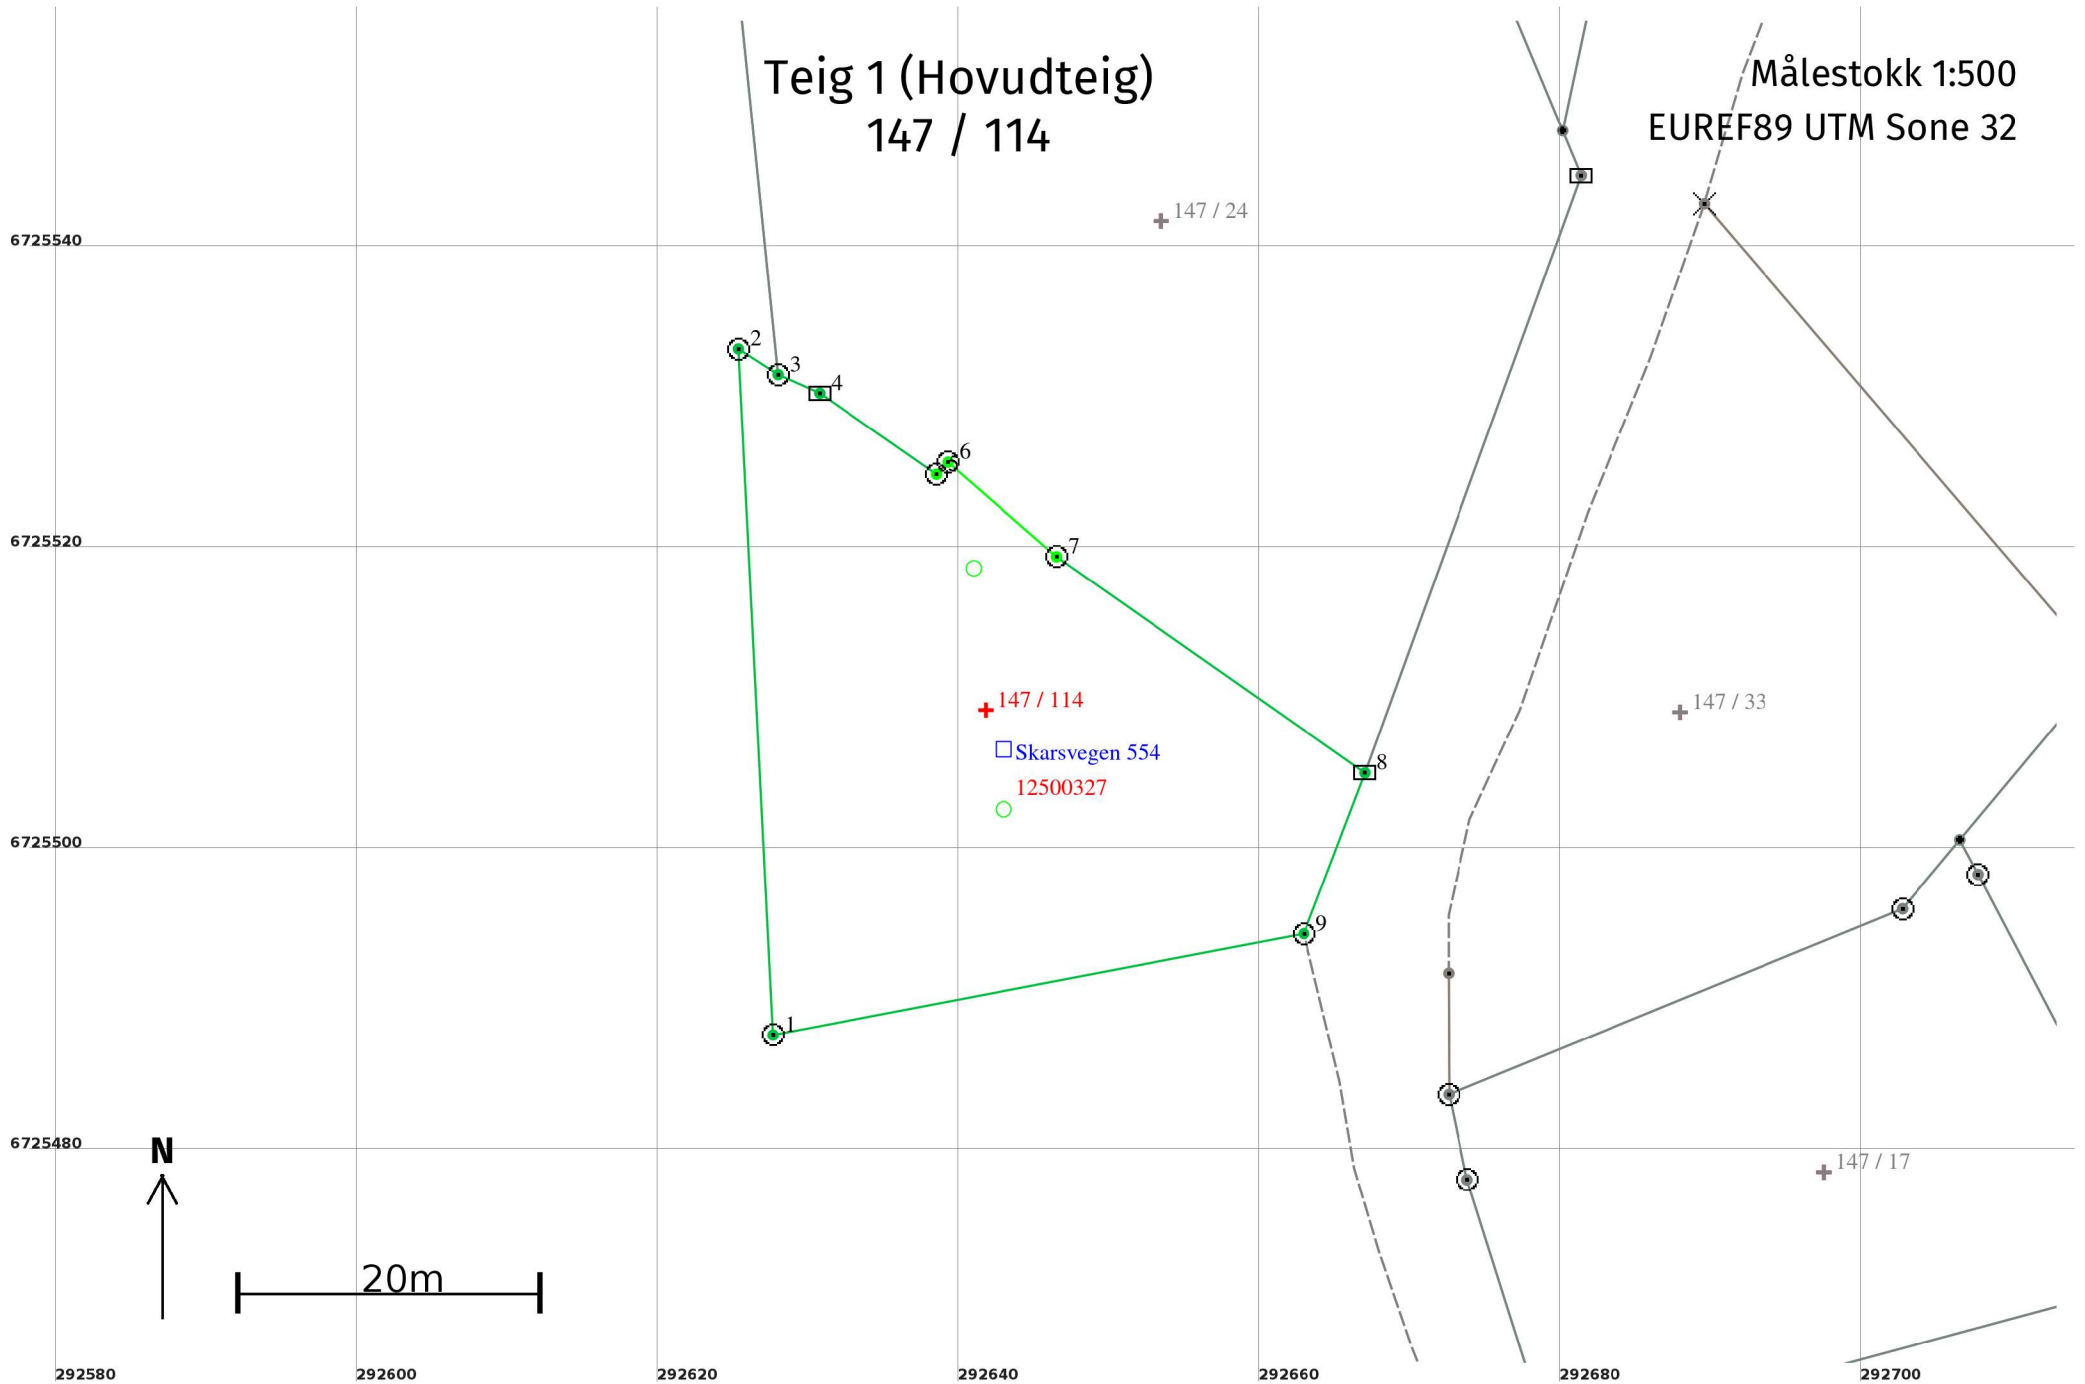

Areal og koordinatar

Areal: 1 110,6

Arealmerknad:

Representasjonspunkt: **Koordinatsystem:** EUREF89 UTM Sone 32

Nord: 6725510

Aust: 292642

Grensepunkt / Grenselinje

Ytre avgrensing

Løpenr	Nord	Aust	Grensemerke nedsett i / Lengde (m)	Grensepunkttype / Linjeinformasjon	Målemetode	Nøyaktighet (SD i cm)	Radius
1	6725488,02	292627,67	Fjell 45,61	Offentleg godkjent grensemerke	12 Terrengmålt: Teodolitt med elektronisk avstandsmålar	13 14	
2	6725533,57	292625,38	Jord 3,13	Offentleg godkjent grensemerke	12 Terrengmålt: Teodolitt med elektronisk avstandsmålar	13 14	
3	6725531,87	292628,01	Jord 3,03	Offentleg godkjent grensemerke	12 Terrengmålt: Teodolitt med elektronisk avstandsmålar	13 14	
4	6725530,63	292630,77	Jord 9,44	Stein eller røys	12 Terrengmålt: Teodolitt med elektronisk avstandsmålar	13	
5	6725525,24	292638,53	Jord 1,11	Offentleg godkjent grensemerke	96 GNSS: Fasemåling (Real time kinematic)	10	
6	6725526,05	292639,29	Fjell 9,56	Offentleg godkjent grensemerke	96 GNSS: Fasemåling (Real time kinematic)	10	
7	6725519,77	292646,50	Fjell 25,01	Offentleg godkjent grensemerke	96 GNSS: Fasemåling (Real time kinematic)	10	
8	6725505,42	292666,99	Jord 11,42	Stein eller røys	12 Terrengmålt: Teodolitt med elektronisk avstandsmålar	13 14	
9	6725494,75	292662,93	Jord 35,90	Offentleg godkjent grensemerke	12 Terrengmålt: Teodolitt med elektronisk avstandsmålar	13 14	