




Fasade mot øst

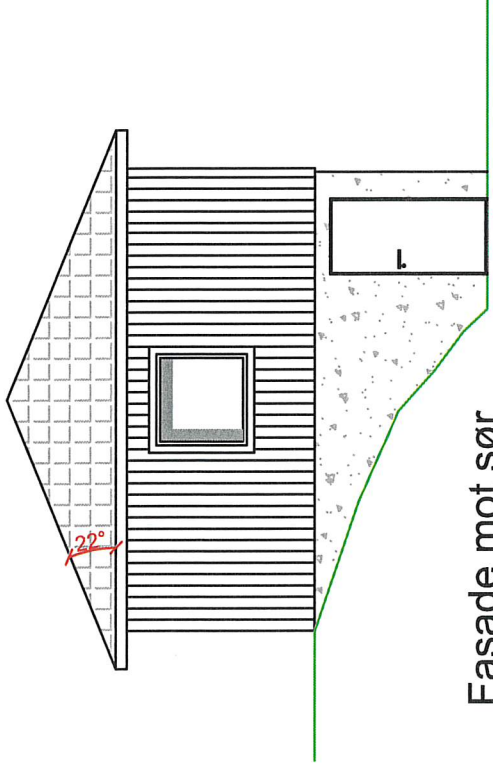


Fasade mot sør

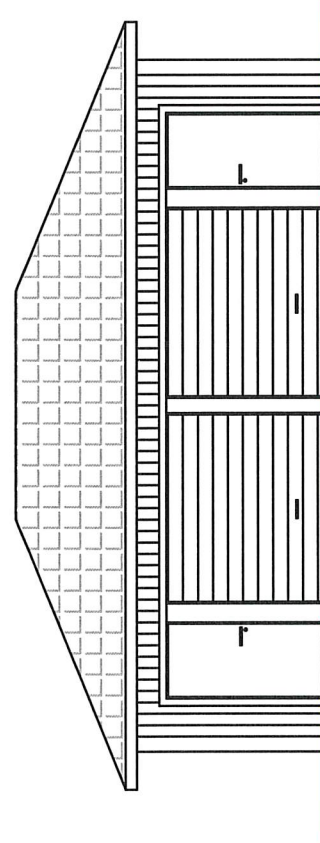

Fasade mot vest

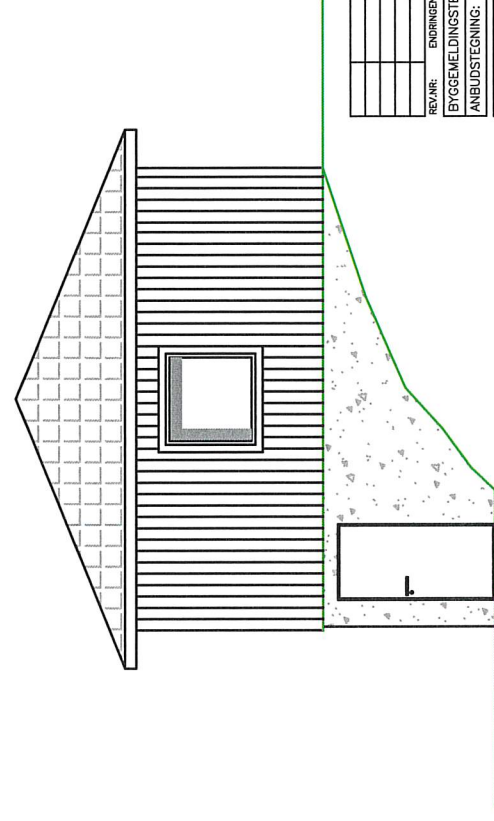

Fasade mot nord

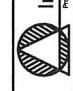REVISJON:	ENDRINGEN GJELDER:	BYGGMELDINGSTEGNING:	ANBUDESTEGNING:	DATE:	TEGNER:
		X			
			"AS BUILT"		
PROJEKT: Lynghaugane 8 og 10, 5955 Lindås TEGNING: Fasade mot øst, vest, nord og sør					
DATO: 13.01.2022 TEGNER: MD COORDINERT: HMAA TALLETTID: A4 1:100 PROJEKTNR: 2022-05 TEGNING: 03					
 Ingeniør Aarland AS <small>Prosjekt og Byggesaker · Prosjekt og Tiltak</small>					