

295840

295860


6726160

6726140

br. 4.8m + halesjegg = 5.2 som vist på kuleb  
 lengde 8.4 som vist i tekket

9/10-12  
 b. fynd

Lindås kommune

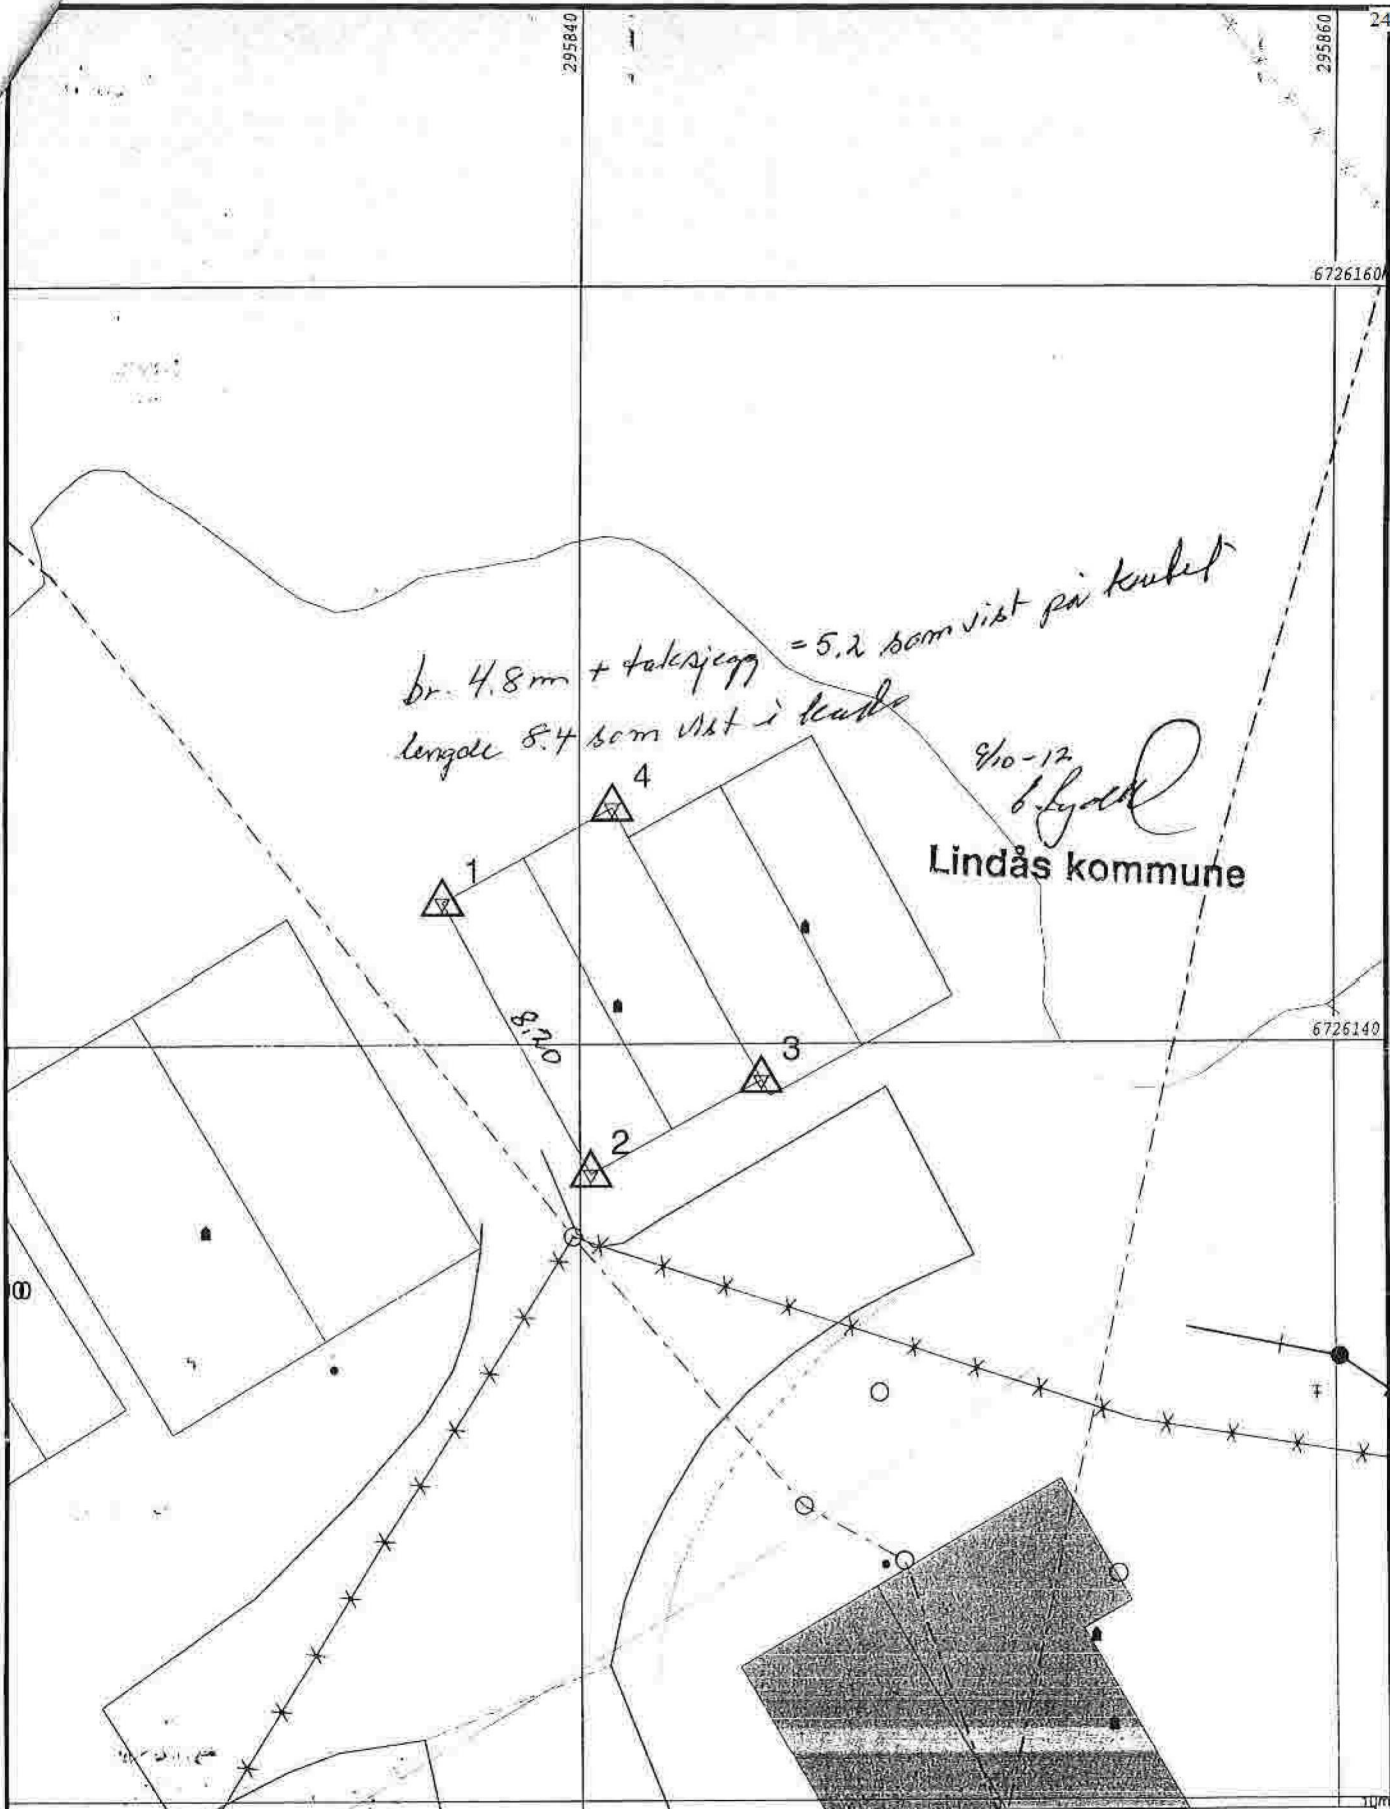

	Målte Grenser		Større bustader
	Registrerte Grenser		Hytte/feriehus
	Udefinert grenser		Garasje/uthus
	Terrengmålte grense		Industribygger
	Konstruert grensepunkt		Andre bygg
	Bolig		
	Bustad m/leilighet		
	Våningshus		



Lindås kommune  
 Geodata avdeling



Dato: 2012.10.09  
 Sign: eir

Gnr 172 Hopland Felles

Målestokk  
 1:200

Beliggenhet og høyder må oppfattes som orienterende.