

Aver kommune
Landbrukskontoret

24.3.22

SØKNAD OM OMFORDELING AV INNVILGET SMIL MIDLER.

Viser til referanse 17/1543-177228313
Adm. Vedtak sak nr. 301/217
Utsatt frist til 8/12 2022 Deres ref. Agros 106609

1) Søknaden gjelder beiteavtale med Eirik Hansen på eiendom 342/29
Med å sette opp 55 meter gjerde og 1 grind får jeg tilgang til 4-5 mål lynghei som ligger opp til lynghei som jeg har på bruket 342/1
Viser til kart og leigeavtale

2) Gjelder 1 grind i utmarks gjerde Viser til kart

Disse 2 prosjektene går til fratrekk fra innvilget SMIL søknad, som jeg ikke klarer helt å fullføre av ulike årsaker innen fristen 8/12. 2022.

Jeg vil komme med et oppsett i sluttrapporten på hva som er utført og ikke, så får vi ta en avregning da før fristen 8/12.2022

Med Hilsen


Oddvar Eikeland

AVTALE OM LEIGE AV JORD

Eiendom gård 342 bruk 29 i Alver kommune

Mellom EIRIK HAUSØ som eigar

ODDVAR EIKELAND som leigar


Arealet er et 5 da lynchhei som ligger opptil gård 342 bruk 1 leigar sitt bruk.

Arealet grenser også til sjø, og vil bli med rett vindretning enkelt til å skjytte som kyst lynchhei

Leigeperioden gjelder i 10 år, og kan for lenges om begge parter er samtykker

Stad Eikeland


Dato 5. AUGUST 2021

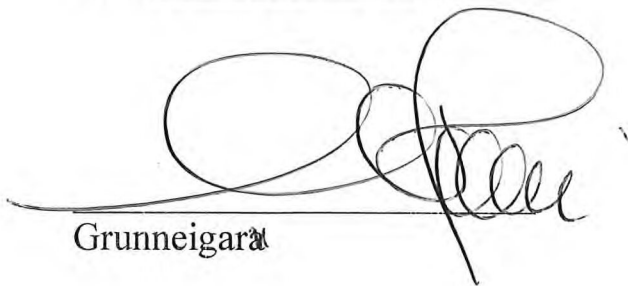
Grunneigarar


Leigetaker

Denne avtalen er skrevet i 3 eksemplar, der partane får vert sitt eksemplar og et sendes til Alver kommune

Felt 1, 15 % dekningsgrad på 5,6 daa = kr. 1400,-
Felt 2, 40 % dekningsgrad på 17 daa = kr. 25 500,-
Felt 3, 20 % dekningsgrad på 11 daa = kr. 5500,-
Felt 4, 35 % dekningsgrad på 8 daa = kr. 10 000,-
Felt 5, 25 % dekningsgrad på 17 daa = 12 750,-
Felt 6, 25 % dekningsgrad på 7 daa = 5 250,-
Felt 7, 50 % dekningsgrad på 3,7 daa = 7 400,-
Gjerde rundt felt 1, 175 meter = kr. 8 750,-
Gjerde rundt felt 6 og 5, 245 meter = 12 250,-
Gjerde langs eiendomsgrensen i nord, 570 meter = 28 500,-
3 grunder, 1500*3= 4500,-
Total kostnad = 121 800,- *50/100 = 60 900,- i tilskott

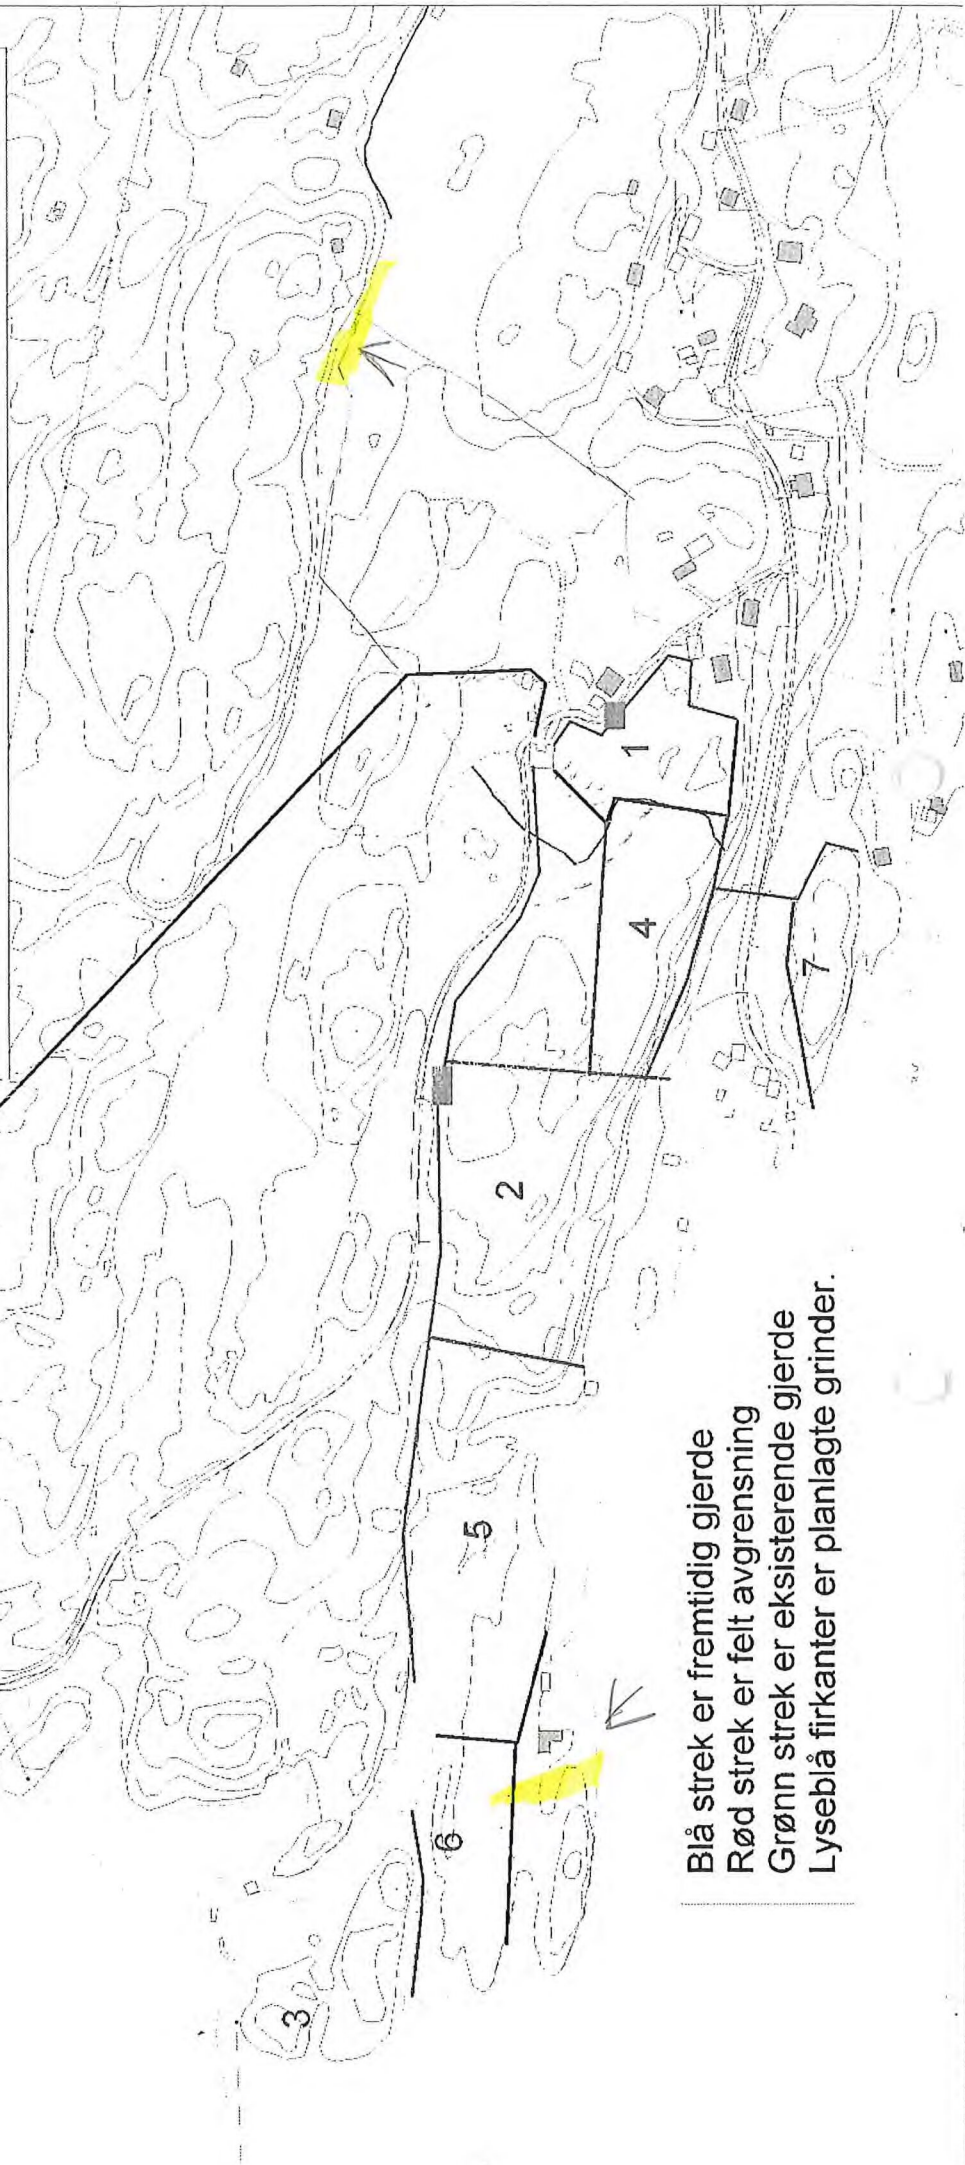

Blå strek er fremtidig gjerde
Rød strek er felt avgrensning
Grønn strek er eksisterende gjerde
Lyseblå firkanter er planlagte grunder.



0 10 20 30m
 Målestokk 1: 1000 ved A4 utskrift
 Utskriftsdato: 25.03.2022 12:17
 Eiendomsdata verifisert: 25.03.2022 12:04

GÅRDSKART 4631-342/1/0
 Tilknyttede grunneiendommer:
 342/1/0

Markslag (AR5) 7 klasser		AREALTALL (DEKAR)	
TEGNFORKLARING			
	Fulldyrka jord	14.3	
	Overflatedyrka jord	9.0	
	Innmarksbeite	27.4	50.7
	Produktiv skog *	32.4	32.4
	Annet markslag	179.5	
	Bebyggd, samf., vann, bre	6.0	185.5
	Ikke kartlagt	0.0	0.0
	Sum	268.6	268.6

* Produktiv skog er skog på fastmark og myr med skogbonitet lav eller bedre.

Kartet viser valgt type gårdskart for eiendommen man har søkt på. I tillegg vises bakgrunnskart for gjenkjenning. Arealstatistikken viser arealer i dekar for alle teiger på eiendommen. Det kan forekomme avrundingsforskjeller i arealtallene.

Ajourføringsbehov meldes til kommunen.

- Arealressursgrenser
- Eiendomsgrenser
- Driftssenterpunkt



0 20 40 60m
 Målestokk 1: 2000 ved A4 utskrift
 Utskriftsdato: 25.03.2022 12:15
 Eiendomsdata verifisert: 25.03.2022 12:04

GÅRDSKART 4631-342/1/0
 Tilknyttede grunneiendommer:
 342/1/0



Markslag (AR5) 7 klasser		AREALTALL (DEKAR)	
TEGNFORKLARING			
	Fulldyrka jord	14.3	
	Overflatedyrka jord	9.0	
	Innmarksbeite	27.4	50.7
	Produktiv skog *	32.4	32.4
	Annet markslag	179.5	
	Bebyggd, samf., vann, bre	6.0	185.5
	Ikke kartlagt	0.0	0.0
	Sum	268.6	268.6

* Produktiv skog er skog på fastmark og myr med skogbonitet lav eller bedre.

Kartet viser valgt type gårdskart for eiendommen man har søkt på. I tillegg vises bakgrunnskart for gjenkjenning. Arealstatistikken viser arealer i dekar for alle teiger på eiendommen. Det kan forekomme avrundingsforskjeller i arealtallene.

Ajourføringsbehov meldes til kommunen.

- Arealressursgrenser
- Eiendomsgrenser
- Driftssenterpunkt