


HEIGHT must be between 1 and 4000 pixels.

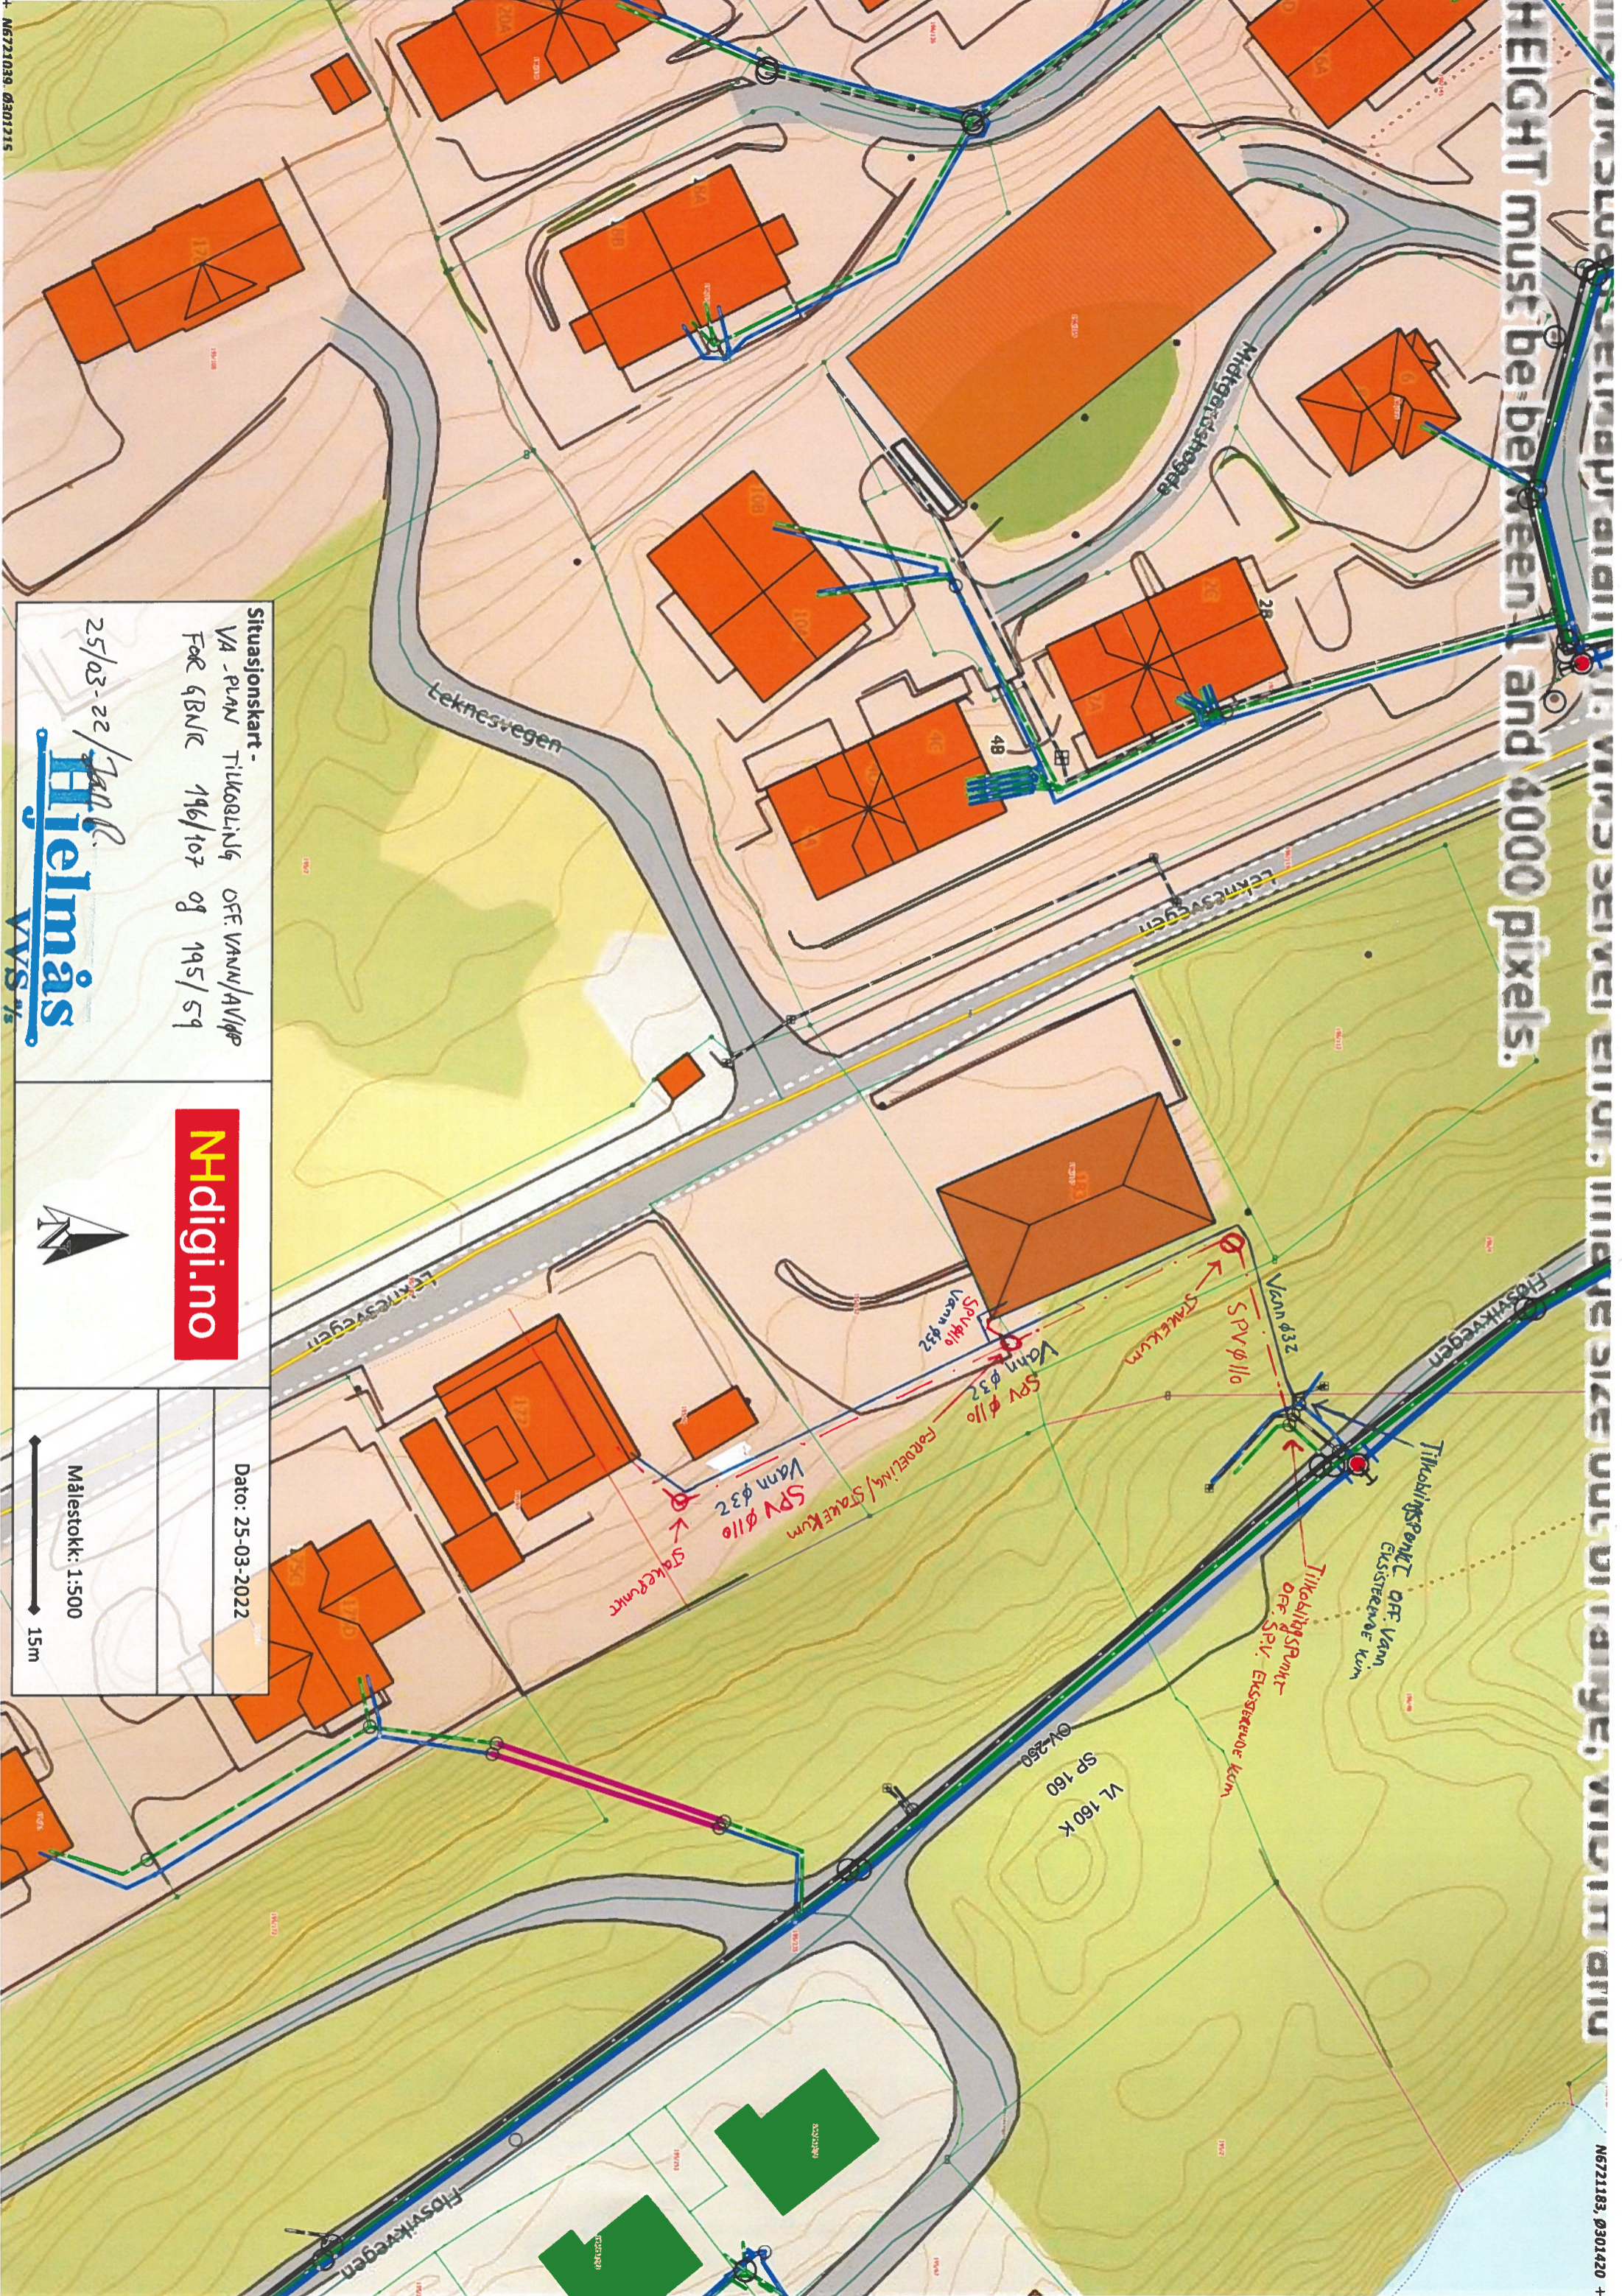

Situasjonskart -
 VA - PLAN TILKOBLING OFE VANN/AVLØP
 For GBNR 196/107 og 195/59
 25/03-22 / Jan R.
Hjelmås
 VVS %

Nhdigi.no

Dato: 25-03-2022
 Målestokk: 1:500
 15m