



Tilbakes prosjektert
ledningsnett som
skal bygges i 2022
Bovågen
Ref. A. Helgesen

Pl. Ø63
Vann Ø32

Ny
Avløpspst.

← Eks. slamskille
plassert her i dag
Ø32 vann

424/324

Hjelmås
VVS AS

Akstadneset

P. Øg 28/3.22

Situasjonskart -


Elin Therese Sternebo
GBNR 424/324



Dato: 28-03-2022

Målestokk: 1:1 500



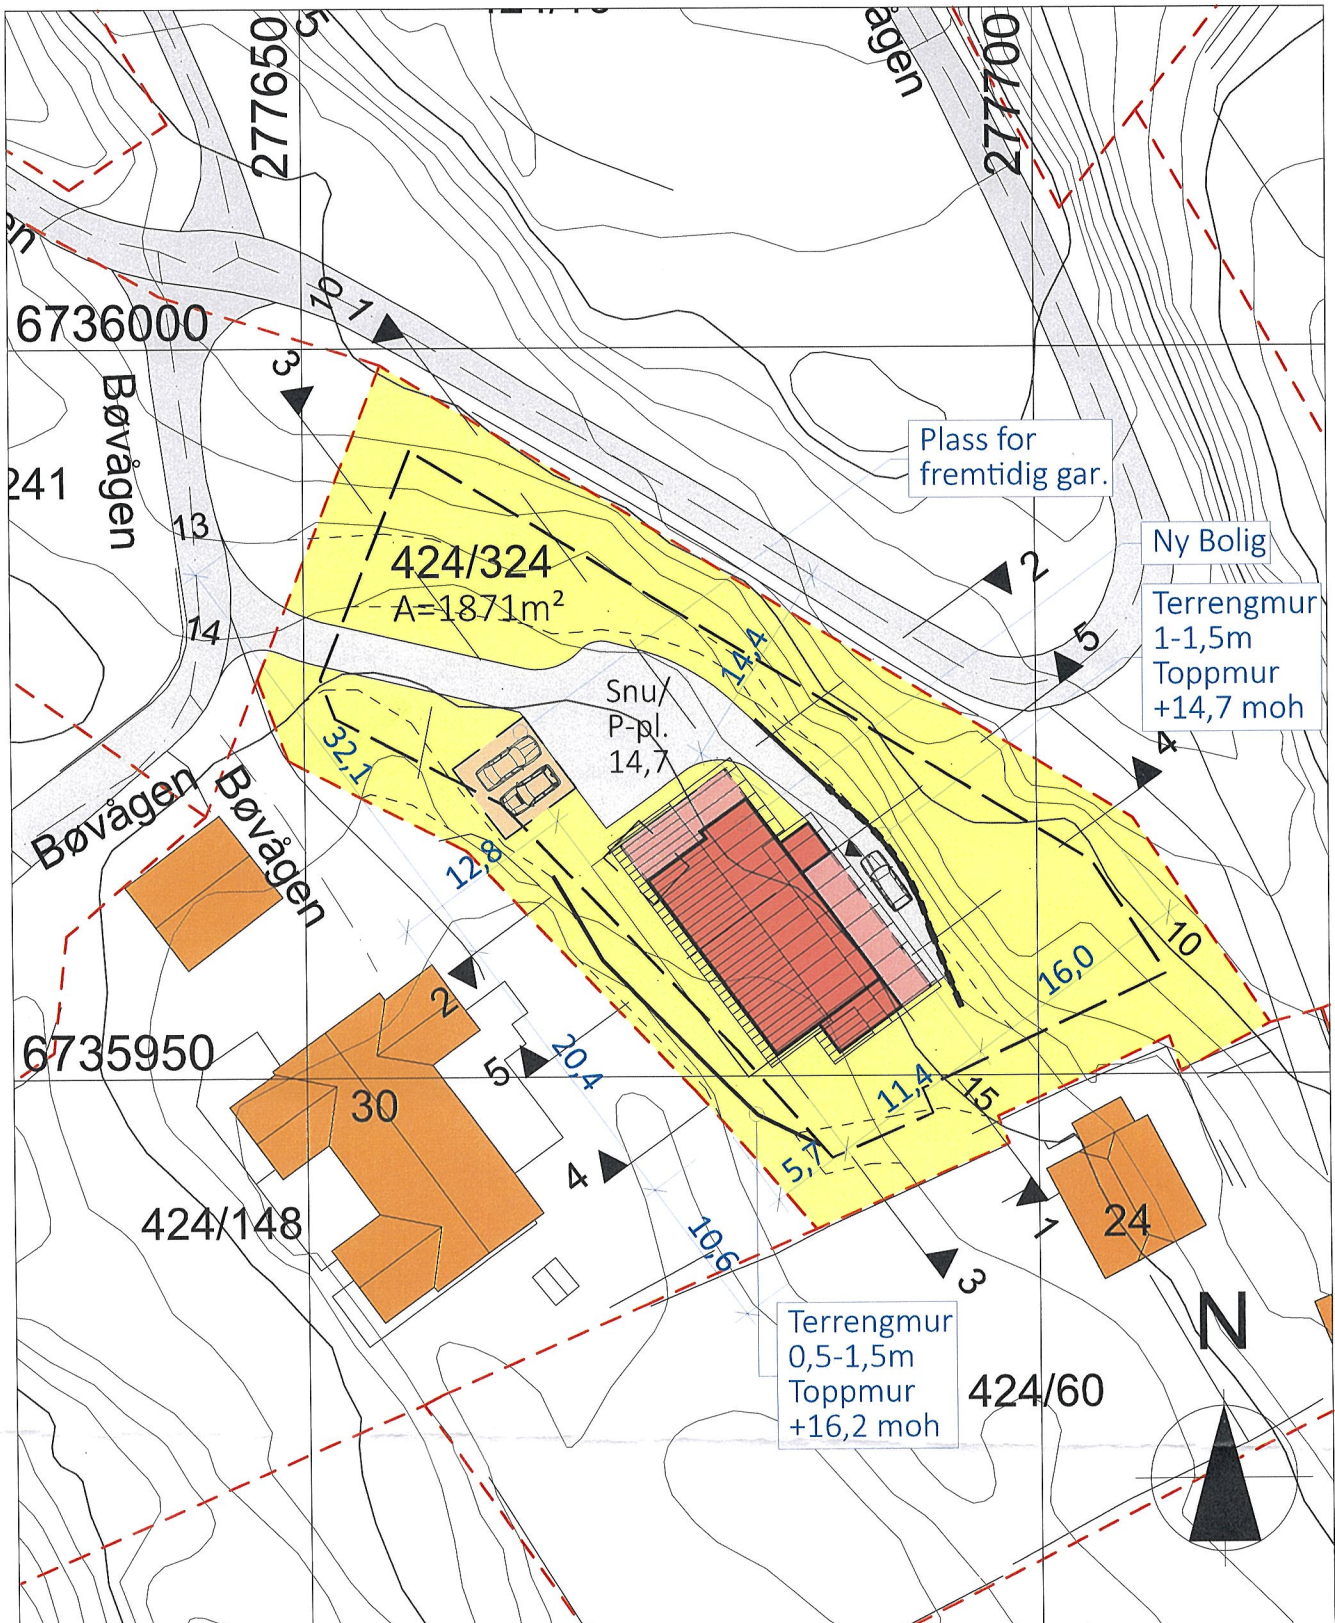

SØKNADSTEGNING

Rev.: 01 Dato: 12.03.2022 Sign: RS Vedr.: Justering takoverbygget omr. etc.

Prosjekt: BOLIG - EGEN TYPE+ Nostalgi
 Tegning vedr.: SITUASJONSPLAN

Tiltakshaver: **ELIN THERESE STEVNEBØ**
 Byggested: ALVER, Bøvågen G.nr.: 424 B.nr.: 324
 Arkitekt: E.A. SMITH AS AVD. HIBA HUS - 5239 RÅDAL
 Leverandør: STEVNEBØ BYGGEVARE AS - 5987 BØVÅGEN

Prosjekt ID: 22-005
 Tegn.nr.: 500
 Målestokk: 1:500 A3
 Dato: 07.03.2022
 Tegnet av: RS
 Tlf.: 40006375
 Tlf.: 56 34 94 60



© Tegningen er beskyttet i.h.t. lov om opphavsrett.

P.Hg 28/3.22
Hibolmås
VVS AS