


Soltvedtvegen Vedlegg Handvinn (Mob. 9065 0018)

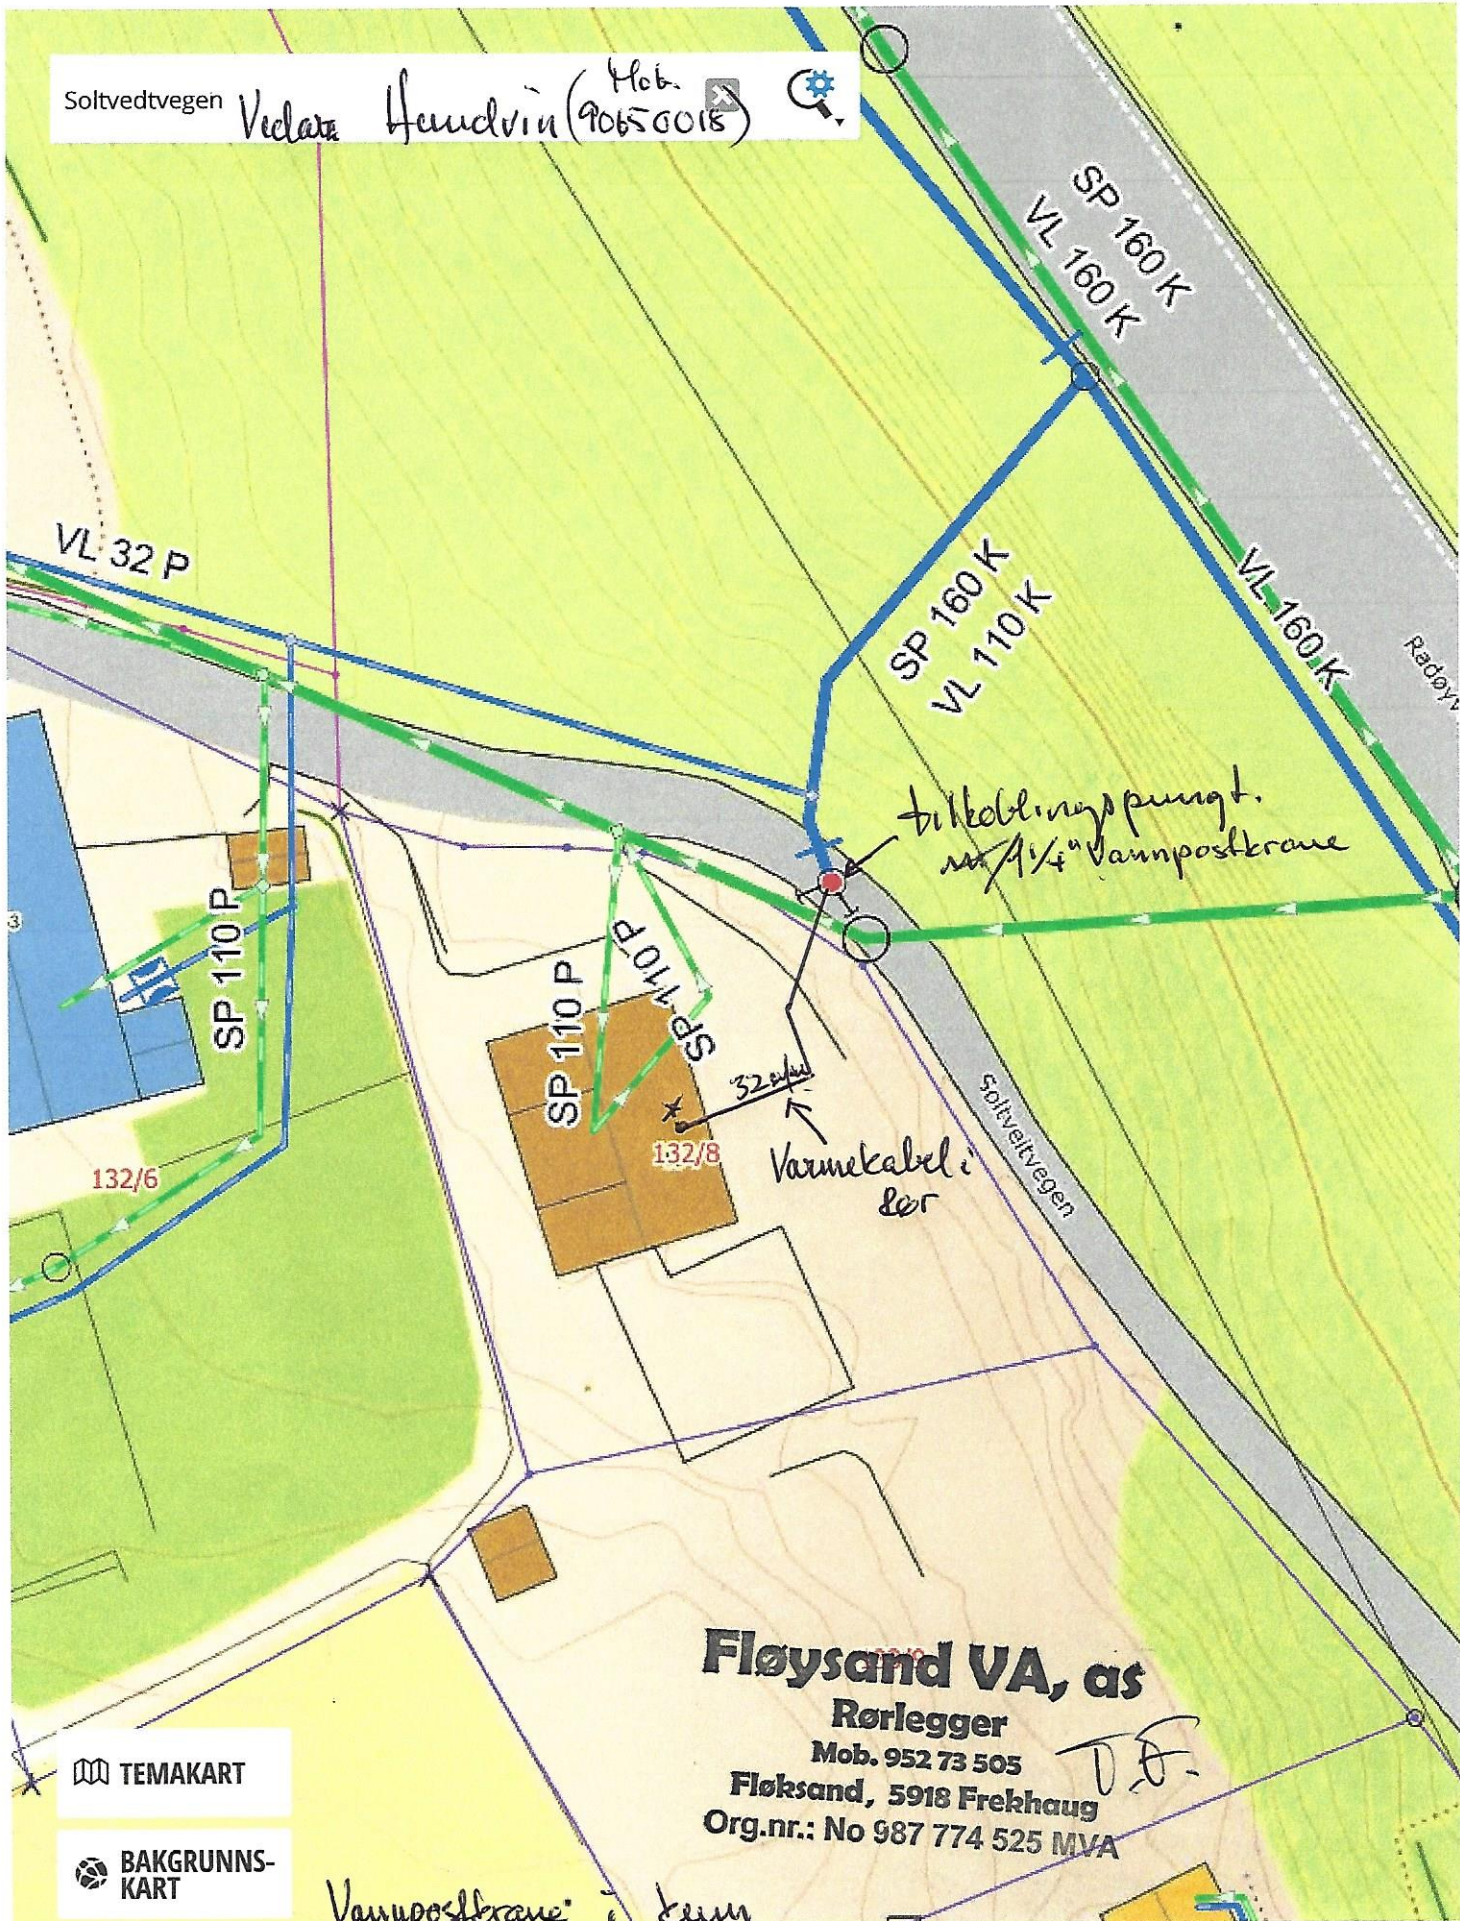

Fløysand VA, as
 Rørlegger
 Mob. 952 73 505
 Fløysand, 5918 Frekhaug
 Org.nr.: No 987 774 525 MVA

T.F.

TEMAKART
 BAKGRUNNSKART

Vannpostkrane i kum

EPSG:32632 N: 6722102 Ø: 292673 Målestokk 1 : 312 Terje Fløysand

Varmekabel i rør ut fra huset.
 Derfor ingen løkkekrane rett utenfor.