

**Fra:** Norin Dilawar <Norin.Dilawar@technogarden.no>  
**Sendt:** mandag 21. mars 2022 12:05  
**Til:** Einar Aase  
**Emne:** FW: Nordnipa-gnr-bnr 317-3  
**Vedlegg:** ramme til kommunen.pdf

**Oppfølgingsflagg:** Følg opp  
**Status for flagg:** Flagget

Hei Einar  
Vennligst se under.

Med vennlig hilsen

Norin Dilawar

Byggesaksavdelingen/ Site Acquisition consultant

**Technogarden Engineering Resources AS**

Et selskap i Norconsult konsernet

mobil: +47 40232380

e-mail: [norin.dilawar@technogarden.no](mailto:norin.dilawar@technogarden.no)

web: [www.technogarden.no](http://www.technogarden.no)

postadresse: Vestfjordgaten 4, 1338 SANDVIKA

besøksadresse: Kjørboveien 29, 1337 SANDVIKA

**technogarden** Norconsult 

**From:** Norin Dilawar

**Sent:** 19. mars 2022 13:21

**To:** Mette Robertsen <mette.robertsen@alver.kommune.no>

**Cc:** Øyvind Kronkvist <oyvind.kronkvist@technogarden.no>; Greva Sverre <sverre.greva@telenor.no>;

Sollid Stian Aase <stian.sollid@telenor.no>

**Subject:** Nordnipa-gnr-bnr 317-3

Hei Mette

Vennligst se under. Vi må nok endre plasseringen litt.

Jeg ringer deg på Mandag, dette er en sak vi diskuterte før nyåret, den ble litt utsatt.

Med vennlig hilsen

Norin Dilawar

Byggesaksavdelingen/ Site Acquisition consultant

**Technogarden Engineering Resources AS**

Et selskap i Norconsult konsernet

mobil: +47 40232380

e-mail: [norin.dilawar@technogarden.no](mailto:norin.dilawar@technogarden.no)

web: [www.technogarden.no](http://www.technogarden.no)

postadresse: Vestfjordgaten 4, 1338 SANDVIKA

besøksadresse: Kjørboveien 29, 1337 SANDVIKA



**From:** Greva Sverre <[sverre.greva@telenor.no](mailto:sverre.greva@telenor.no)>

**Sent:** 9. februar 2022 11:05

**To:** Norin Dilawar <[Norin.Dilawar@technogarden.no](mailto:Norin.Dilawar@technogarden.no)>

**Subject:** FW: 111824 Nordnipa (INTERNAL)

Hei

Har snakket med entreprenør igjen og om ikke flytting av mast er aktuelt, så ønsker han mer fleksibilitet i forhold til det kommunen har satt opp

Hei,

Takk for hyggelig prat.

Jeg sier ikke at mast skal flyttes, men reagerer på at vi har avvik toleranse på +/-20cm og +/-50cm oppe ved punkt fra kommunen. Sjeldent at det ikke være avgjørende også. Som nevnt er det en skrent like ved punkt men den kan de gå klar for. Tanken ved dette var kun litt slakke ved punkt plassering ute med utstyr.

Med vennlig hilsen  
Geir Korssletten  
Prosjektleder

Dir. tlf: 47 44 44 77 / Sentralbord: 984 31 100

E-post: [geir.korssletten@brunbjorn.no](mailto:geir.korssletten@brunbjorn.no)



Korgvegen 33  
2619 Lillehammer  
[www.brunbjorn.no](http://www.brunbjorn.no)  
Facebook | LinkedIn

Kan du ringe meg om saken når du kommer på kontoret?

**Mvh**

**Sverre Grevå**

Site Acquisition

Plan

Telenor Infra AS

+47 926 60 600

Otto Nielsensveg 12

N-7052 TRONDHEIM

[www.telenorinfra.no](http://www.telenorinfra.no)

Sensitivity: Internal

**From:** Greva Sverre

**Sent:** tirsdag 8. februar 2022 10:41

**To:** 'norin.dilawar@technogarden.no' <[norin.dilawar@technogarden.no](mailto:norin.dilawar@technogarden.no)>

**Subject:** FW: 111824 Nordnipa (INTERNAL)


Hei Norin

Har snakket med entreprenør som har vært på befaring.

De har sett på byggesøknaden og kommunen har ikke gitt noe slingringsmonn på plassering (er 20 cm i hver retning). De er ikke sikker på at den lar seg plassere på

**60.546100 5.191076**. Nord for punktet er det skrent og mulig dårlig fjell. Sør for punktet går det en tursti som vi må gå klar av.

De ønsker at vi tar kontakt med kommunen for å få skriftlig aksept på at de har 10-15m å gå på.

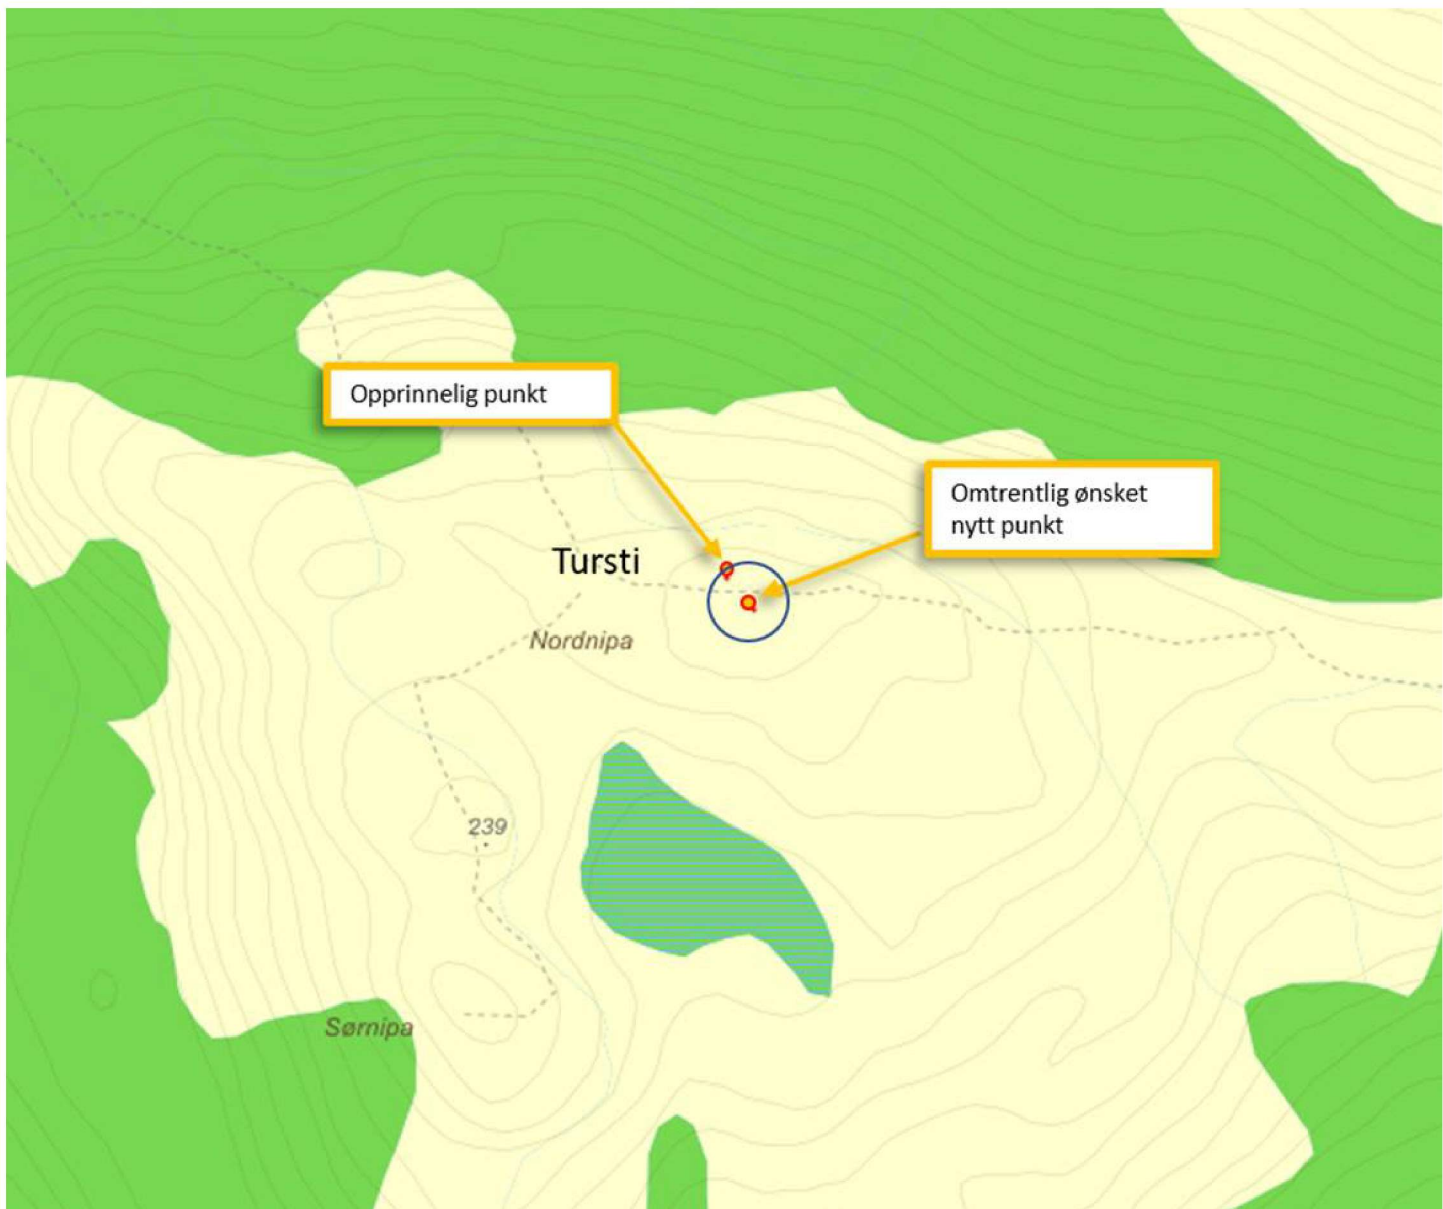

Har dere et navn på saksbehandler så kan jeg ringe kommunen for å høre om vi kan få ønsket slingringsmann og så komme med nøyaktig innmåling i etterkant?

**Mvh**  
**Sverre Grev**  
Site Acquisition  
Plan

Telenor Infra AS  
+47 926 60 600  
Otto Nielsensveg 12  
N-7052 TRONDHEIM  
[www.telenorinfra.no](http://www.telenorinfra.no)

