
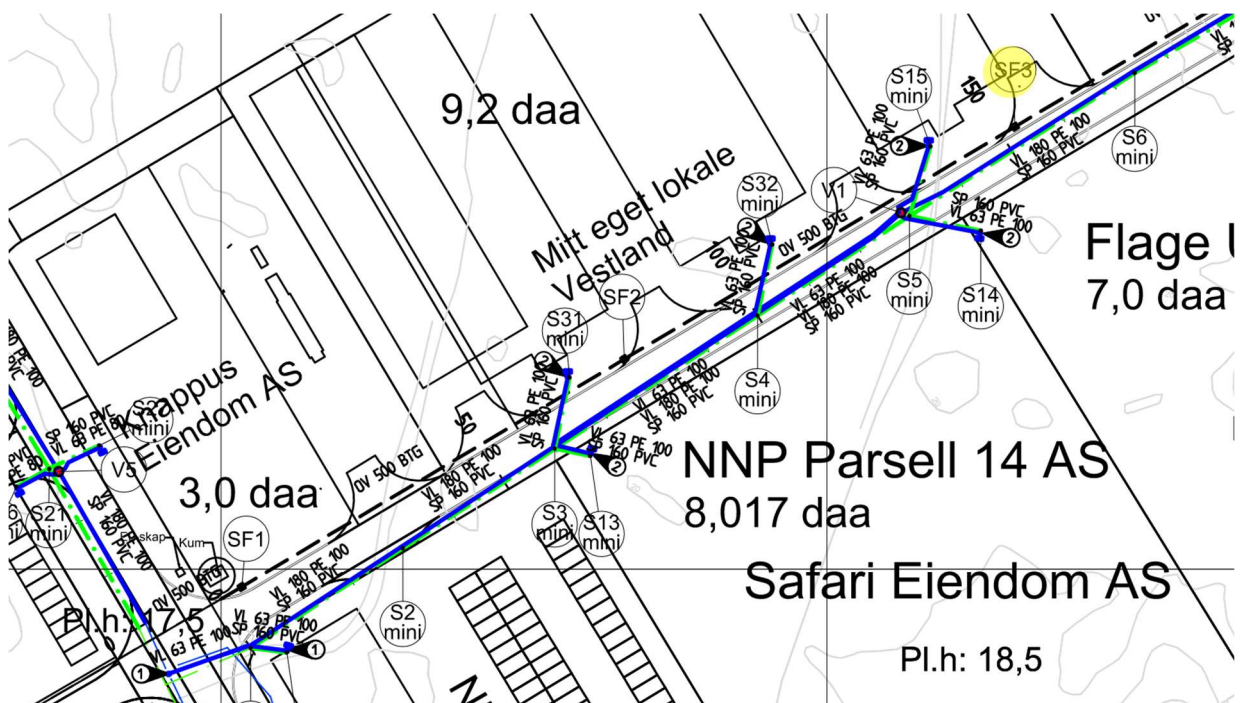



Kumkort			
Tiltakshaver:	ATR eiendom,	Side:	1 av 3
Ansvarlig utførende:	Flage Maskin as	Sist rev.	18.02.2022
Prosjekt:	Nordhordaland Næringspark VA	Dok.Id:	030610-061 B
Prosjektnr.:	21033	Dato /sign.:	

Anleggssted	Nordhordaland Næringspark
Dato	17.02.2022
Registrert av	Mari Røen
Kumnr.	SF3




KUMDATA


Kumform	F (Firkantet)
Kumbredde Bredde x lengde (mm)	1200 mm x 1200 mm
Kjegle	U (uten kjegle)
Byggemetode	B (prefabrikkert betong)
Produsent	NOBI
Stige	Nei
Drenering	U (ingen drenering)
Rist	Flyteramme og furnes rist

Kumkort		 <small>Bjørkemoen 46 5700 VORØ TLF.55 53 02 00 - FAX.55 53 02 10 MOB.46 40 70 70 - www.flagemaskin.no</small>	
Tiltakshaver:	ATR eiendom,	Side:	2 av 3
Ansvarlig utførende:	Flage Maskin as	Sist rev.	18.02.2022
Prosjekt:	Nordhordaland Næringspark VA	Dok.Id:	030610-061 B
Prosjektnr.:	21033	Dato /sign.:	

Kumskisse

Kommentar til kumskisse:
SF3 har ikkje høy kuppelrist, men furnes flyteramme og furnes rist.

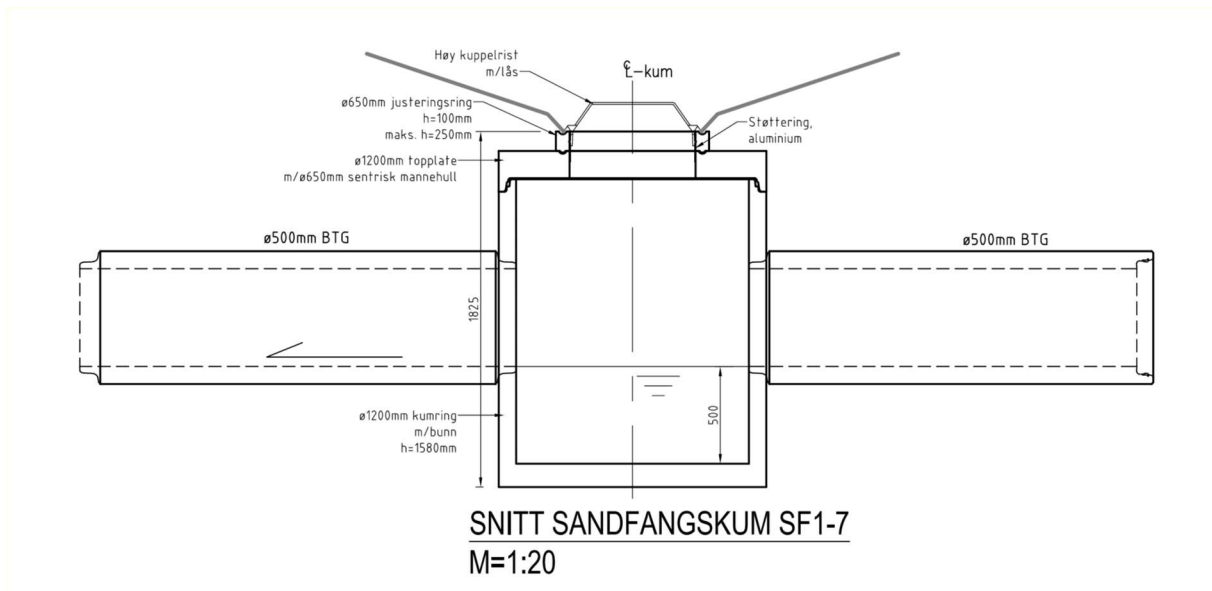

Kumkort		 <small>Bjerkemoen 46 5700 VORØ T.L.F. 55 53 02 00 - FAX. 55 53 02 10 MOB. 46 40 70 70 - www.flagemaskin.no</small>	
Tiltakshaver:	ATR eiendom,	Side:	3 av 3
Ansvarlig utførende:	Flage Maskin as	Sist rev.	18.02.2022
Prosjekt:	Nordhordaland Næringspark VA	Dok.Id:	030610-061 B
Prosjektnr.:	21033	Dato /sign.:	

