


N6717309, Ø289374 +

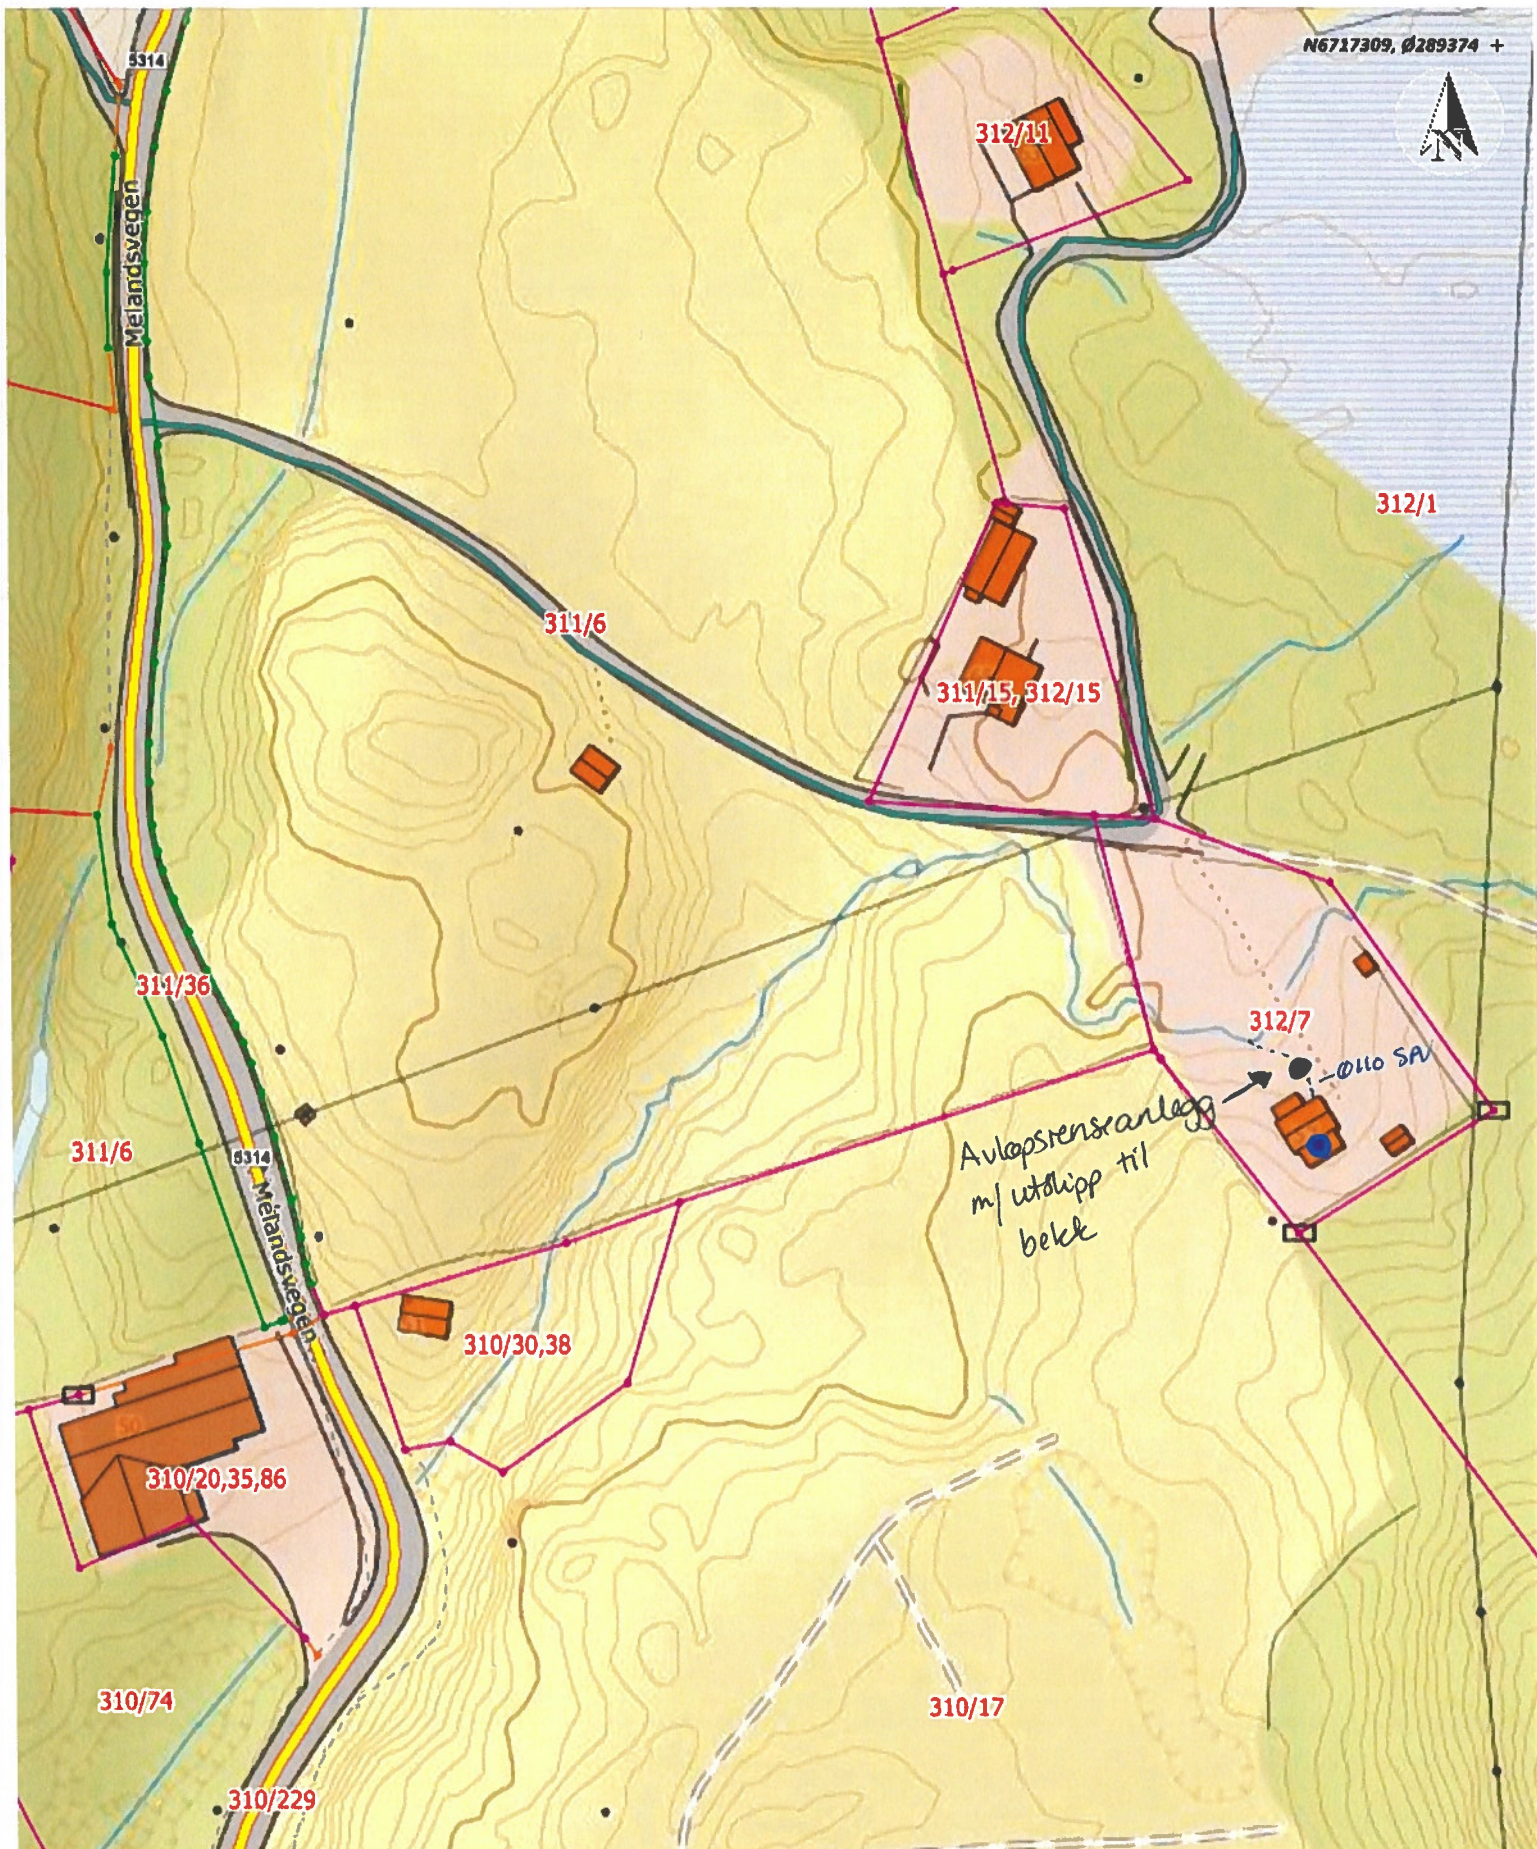

Situasjonskart -
Frode Aasgard
Melandsvegen 57
5919 Frøkhaug
GBnr. 312/7

Hjelmås
VVS AS

Nhdigi.no

Dato: 27-09-2021

Målestokk: 1:1 000

30m

310/70-71

+ N6717022, Ø289174

Data fra Kartverket, Norge Digitalt og Nordhordland digitalt