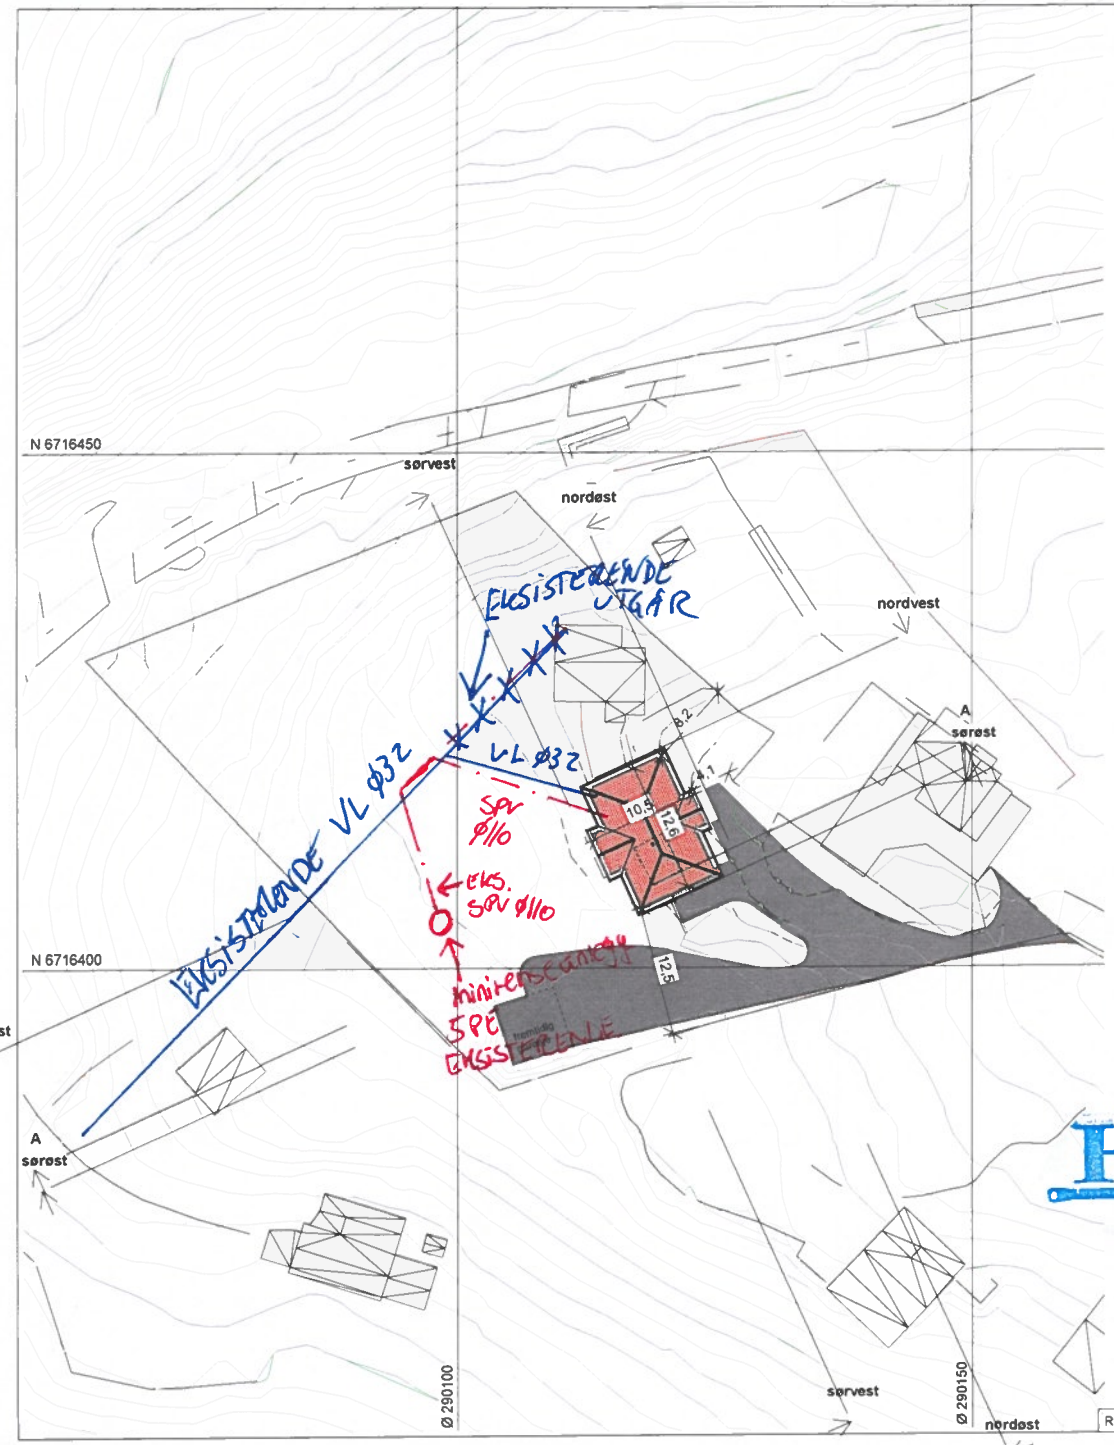

Situasjonsplan
1 : 500

3D View 1

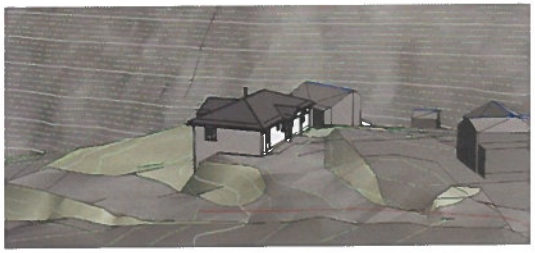

3D View 2

Hjelmås VVS a/s

VA-PLAN
02/03/2022 – JanR.

Rev.	Revisjonen gjelder	Utført	Kontr.	Dato

Charlotte & nils Åge Skjelvik
Enebolig
Byggeplass
Gnr/Bnr
Kommune

Målestokk 1 : 500
Dato 16.12.21
Tegnet ib
Kontr. HHFrekh

HELLVIK HUS

Hellvik Hus AS
Jærveien 1250, 4375 Hellvik
51 46 16 00
firmapost@hellvikhus.no
www.hellvikhus.no

Prosjekt status: Salgstegning
Rev.
Tegning nr.: S-01
Prosjekt nr.
Original
Tittel: Situasjonsplan

Denne tegning er vår eiendom og må ikke uretimessig brukes eller etterlignes jfr. lov om åndsverk av 1961.