

**For matrikkeleining:**

Kommune: 4631 - ALVER
Gardsnummer: 14
Bruksnummer: 10

Utskriftsdato/klokkeslett: 06.04.2022 kl. 08:10
Produsert av: Kjartan Medaas
Attestert av: Alver kommune

Orientering om matrikkelbrev

Matrikkelbrevet er heimla i «Lov om eigedomsregistrering» (matrikkellova) av 17. juni 2005. Etter definisjonen i matrikkellova § 3 d) er matrikkelbrevet ei attestert utskrift av matrikkelen som viser alle registrerte opplysningar om ei matrikkeleining ved oppgjeven dato.

Om heilskap og nøyaktigheit i matrikkelbrevet

Matrikkelen vart etablert ved konvertering av data frå tidlegare register. Det kan variere kor gode slike data er med omsyn til heilskap og nøyaktigheit. I enkelte tilfelle kan grensepunkt og grenselinjer mangle heilt eller delvis, eller vere feil registrerte. Det kan også vere feil og manglar ved registrert bygnings- og adresseinformasjon. Heilskap og kartfestingsnøyaktigheit er oftast betre innanfor enn utanfor tettbygde strøk. Ver merksam på at oppgjeve areal for mange matrikkeleiningar og bygg er usikre.

For utfyllande informasjon: www.kartverket.no/matrikkelbrev

Matrikkeleining

Matrikkeleiningstype: Grunneigedom
Bruksnamn: Sjøberget
Etableringsdato: 18.06.1976
Skyld: 0,01
Er tinglyst: Ja
Har festegrunnar: Nei
Er seksjonert: Nei

Arealrapport

Tekst Areal Kommentar
Utrekna areal for 14 / 10 121 m2 Ukjend grenseforløp

Eigarforhold

Tinglyste eigarforhold

Rolle	Status	Føds.d./org.nr	Namn	Brukseinin	Adresse	Andel
Heimelshavar		300785	NATÅS SYLVELIN	H0202	ØVRE FYLLINGSVEIEN 23A 5161 LAKSEVÅG	1 / 2
Heimelshavar		210486	RØRNES TORE	H0202	ØVRE FYLLINGSVEIEN 23A 5161 LAKSEVÅG	1 / 2

Oversikt over teigar

(EUREF89 UTM Sone 32)

Løpenr	Type	Hovudteig	Nord	Aust	Høgde	Areal	Merknader
1	Teig	Ja	6731060	304116		121 m2	Hjelpelinje vasskant

Forretningar der matrikkeleininga er involvert

Forretning	Forretningsdokumentdato	Status	Tinglysing	Endra dato	Matrikkelføring
Forretningstype	Kommunal saksreferanse				Signatur Dato
Årsak til feilretting	Nettadresse (URL)				
	Annan referanse				
Arealoverføring	21.12.2021	Tinglyst		01.04.2022	medakjar 28.03.2022
Oppmålingsforretning/arealoverføring	21/9378				
		Rolle	Matrikkeleining		Arealendring
		Avgjevar	4631 - 14/6		-41,1
		Mottakar	4631 - 14/10		41,1

Landmålarnummer Namn
000205 KJARTAN MEDAAS

Forretning Forretningstype Årsak til feilretting	Forretningsdokumentdato Kommunal saksreferanse Nettadresse (URL) Annan referanse	Status	Tinglysing	Endra dato	Matrikkelføring	
					Signatur	Dato
Omnummerering v/kommuneendring Omnummerering	01.01.2020	Tinglyst		01.01.2020	smatmynd	01.01.2020
		Omnummerert til:	4631 - 14/10			
		Omnummerert frå:	1263 - 14/10			
Endre eigenskap Feilretting Feilføring	01.01.1980 18/2060 18/33228				hannin	03.09.2018
		Rolle	Matrikkeleining		Arealendring	
		Avgjevar	1263 - 14/10		0	
Skylddeling Skylddeling	18.06.1976					
		Rolle	Matrikkeleining		Arealendring	
		Avgjevar	1263 - 14/2		-60	
		Mottakar	1263 - 14/10		60	

Forretningar der matrikkeleininga er berørt

Forretning Forretningstype Årsak til feilretting	Forretningsdokumentdato Kommunal saksreferanse Nettadresse (URL) Annan referanse	Status	Tinglysing	Endra dato	Matrikkelføring	
					Signatur	Dato
Kvalitetsheving for eksisterande matrikkeleining Annan forretningstype	21.12.2021 21/9378				medakjar	28.03.2022
		Rolle	Matrikkeleining		Arealendring	
		Berørt	4631 - 14/2		0	
		Berørt	4631 - 14/6		0	
		Berørt	4631 - 14/10		0	
Kvalitetsheving for eksisterande matrikkeleining Annan forretningstype	15.02.2016				1263sos	15.02.2016
		Rolle	Matrikkeleining		Arealendring	
		Berørt	1263 - 14/2		0	
		Berørt	1263 - 14/10		0	

Forretning
Forretningstype
Årsak til feilretting

Forretningsdokumentdato
Kommunal saksreferanse
Nettadresse (URL)
Annan referanse

Status

Tinglysing

Endra dato

Matrikkelføring
Signatur Dato

Kvalitetsheving for eksisterande matrikkeleining 15.02.2016 1263sos 15.02.2016

Annan forretningstype

Rolle	Matrikkeleining	Arealendring
Berørt	1263 - 14/2	0
Berørt	1263 - 14/6	0
Berørt	1263 - 14/10	0
Berørt	1263 - 15/9	0

Aktive bygg som ikkje er registrerte på matrikkeleininga, men ligg på matrikkeleininga sitt areal

Bygningsnr: 176 297 387	Utbygd areal:	0	Tal bustader:	0	Datoar
Løpenr:	Bruksareal bustad:	0	Tal etasjar:	0	Rammeløyve:
Repr.punkt: Koordinatsystem: EUREF89 UTM Sone 32	Bruksareal anna:	0	Vassforsyning:		Igangsetjingsløyve:
Nord: 6731059 Aust: 304115	Bruksareal totalt:	0	Avløp:		Teke(n) i bruk:
Bygningsendringskode:	Bruttoareal bustad:	0	Har heis:	Nei	Mellombels bruksløyve:
Bygningstype: Naust båthus sjøbu	Bruttoareal anna:	0			Ferdigattest:
Næringsgruppe: Anna som ikkje er næring	Bruttoareal totalt:	0			
Bygningsstatus: Teke(n) i bruk	Alternativt areal:	0			
Energikjelder:	Alternativt areal 2:	0			
Oppvarming:					

Brukseiningar

Adresse	Brukseiningsnummer	Brukseiningstype	Bruksareal	Tal rom	Kjøkkentilgang	Bad	WC	Matrikkeleining
		Unummerert brukseining	0	0		0	0	14/6

Oversiktskart for 14 / 10

Målestokk 1:1 000

EUREF89 UTM Sone 32

6731100

6731050

6731000



40m

304000

304050

304100

304150

304200


14 / 10

Stranda

Stranda

Teig 1 (Hovudteig) 14 / 10

Målestokk 1:250
EUREF89 UTM Sone 32

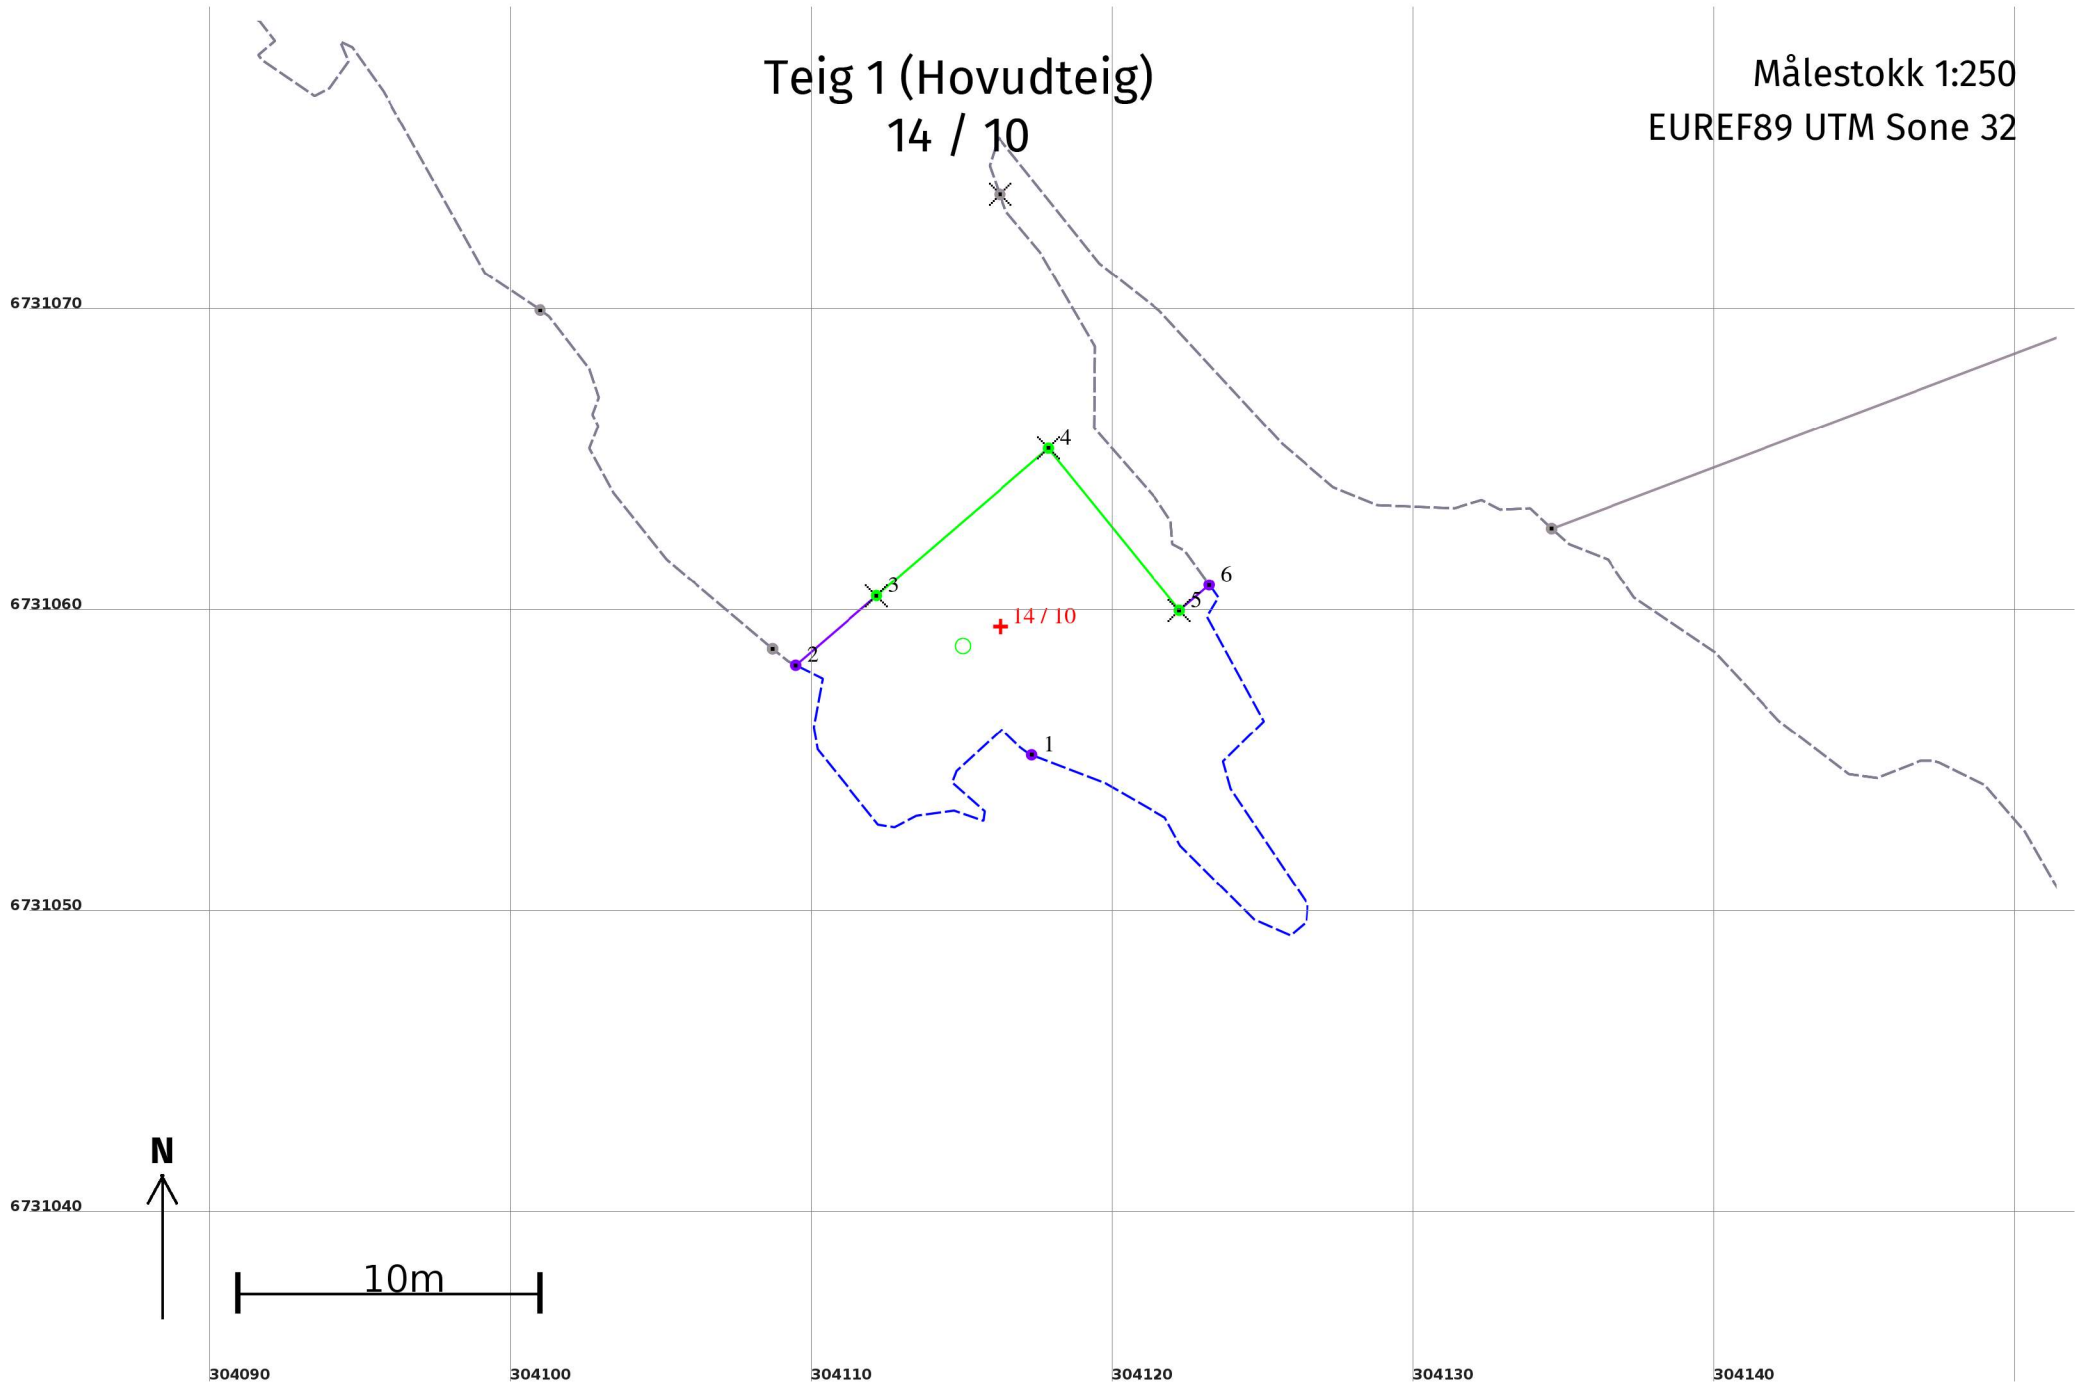

Areal og koordinatar

Areal: 121

Arealmerknad: Hjelpelinje vasskant

Representasjonspunkt: **Koordinatsystem:** EUREF89 UTM Sone 32

Nord: 6731060

Aust: 304116

Grensepunkt / Grenselinje

Ytre avgrensing

Løpenr	Nord	Aust	Grensemerke nedsett i / Lengde (m)	Grensepunkttype / Linjeinformasjon	Målemetode	Nøyaktigheit (SD i cm)	Radius
1	6731055,39	304117,30	15,77	Geometrisk hjelpepunkt Hjelpelinje vasskant	69 Utrekna	50 200	
2	6731058,37	304109,45	3,55	Geometrisk hjelpepunkt	69 Utrekna	50	
3	6731060,68	304112,15	7,52	Fjell Kors	96 GNSS: Fasemåling (Real time kinematic)	10	
4	6731065,57	304117,86	6,92	Fjell Kors	96 GNSS: Fasemåling (Real time kinematic)	10	
5	6731060,19	304122,20	1,30	Fjell Kors	96 GNSS: Fasemåling (Real time kinematic)	10	
6	6731061,04	304123,19	24,70	Geometrisk hjelpepunkt Hjelpelinje vasskant	69 Utrekna	50 200	