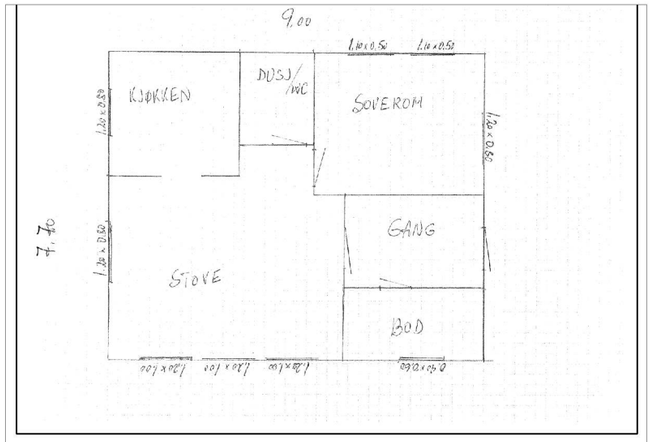

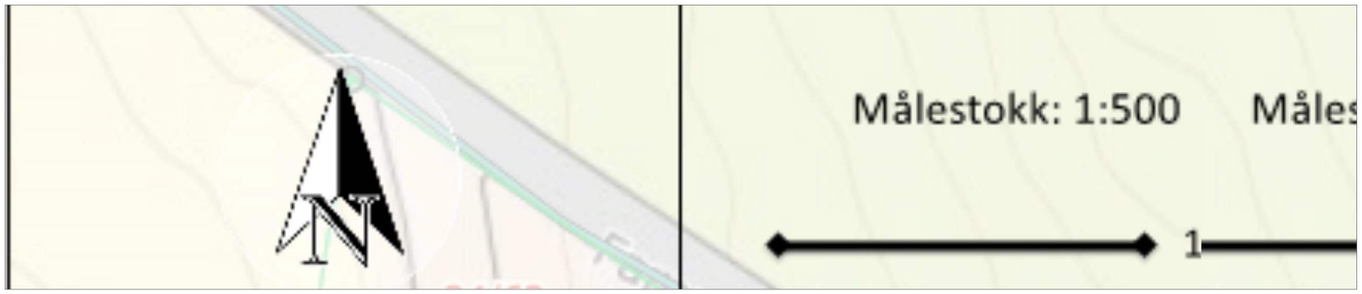

Oppdrag Inntegning eks. VA-anlegg	Oppdrag nr.	Målestokk A3 - 1:250	
Oppdragsgiver Astrid Kolås	Dato 21.01.2022		
Gbnr 24 / 66 - Alver Kommune Fammestad 11, 5914 Eikangervåg Utv. ledningsnett		Erst. for	Erst. av
		Tegningsnr. VA 01.01	Rev. nr.
Henvisninger Lindås Rør & Sanitær AS	Tegnet av H.Milde Nævdal	Godkjent av	Filnavn drawing1.dwg