


1  
Tomannsbolig for Mjuebakane AS  
På Tomt.nr.1 ,2,3 og 4  
Gnr.9.Bnr.28  
i Meland kommune  
Tegn.Byggm.Steinar Thunold  
M.1:100



2  
3  
4  
Nord-Øst

Endra frå glass til sprinkler av tre

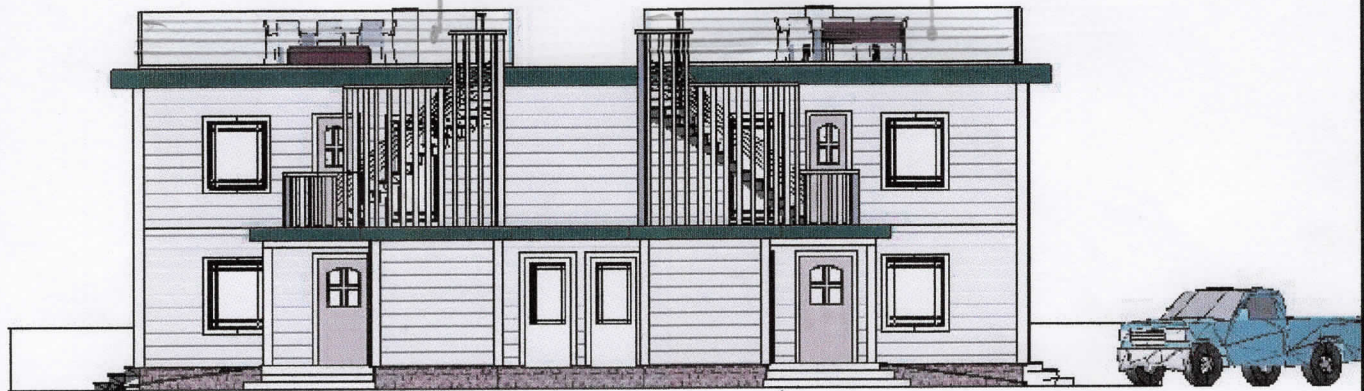

Mot Nord

1  
2  
3  
4