

SITUASJONSKART

Gnr/Bnr: 322/18 m.fl.
Adresse: Sveåsen 14 m.fl.
Eigar/søkar: Sveåsen AS

Kvalitet :

Målestokk: 1:1000
Dato: 22.11.2021




Gjeldande plan : Mjåtveitmarka gnr. 22 bnr. 3, 6, 22, 166, 173 m.fl
Planformål : Bolig

Vår referanse: 2104

Sign.

- Gjerde
- Usikker eigedomsgranse
- Målt eigedomsgranse
- Bolighus
- Andre bygg

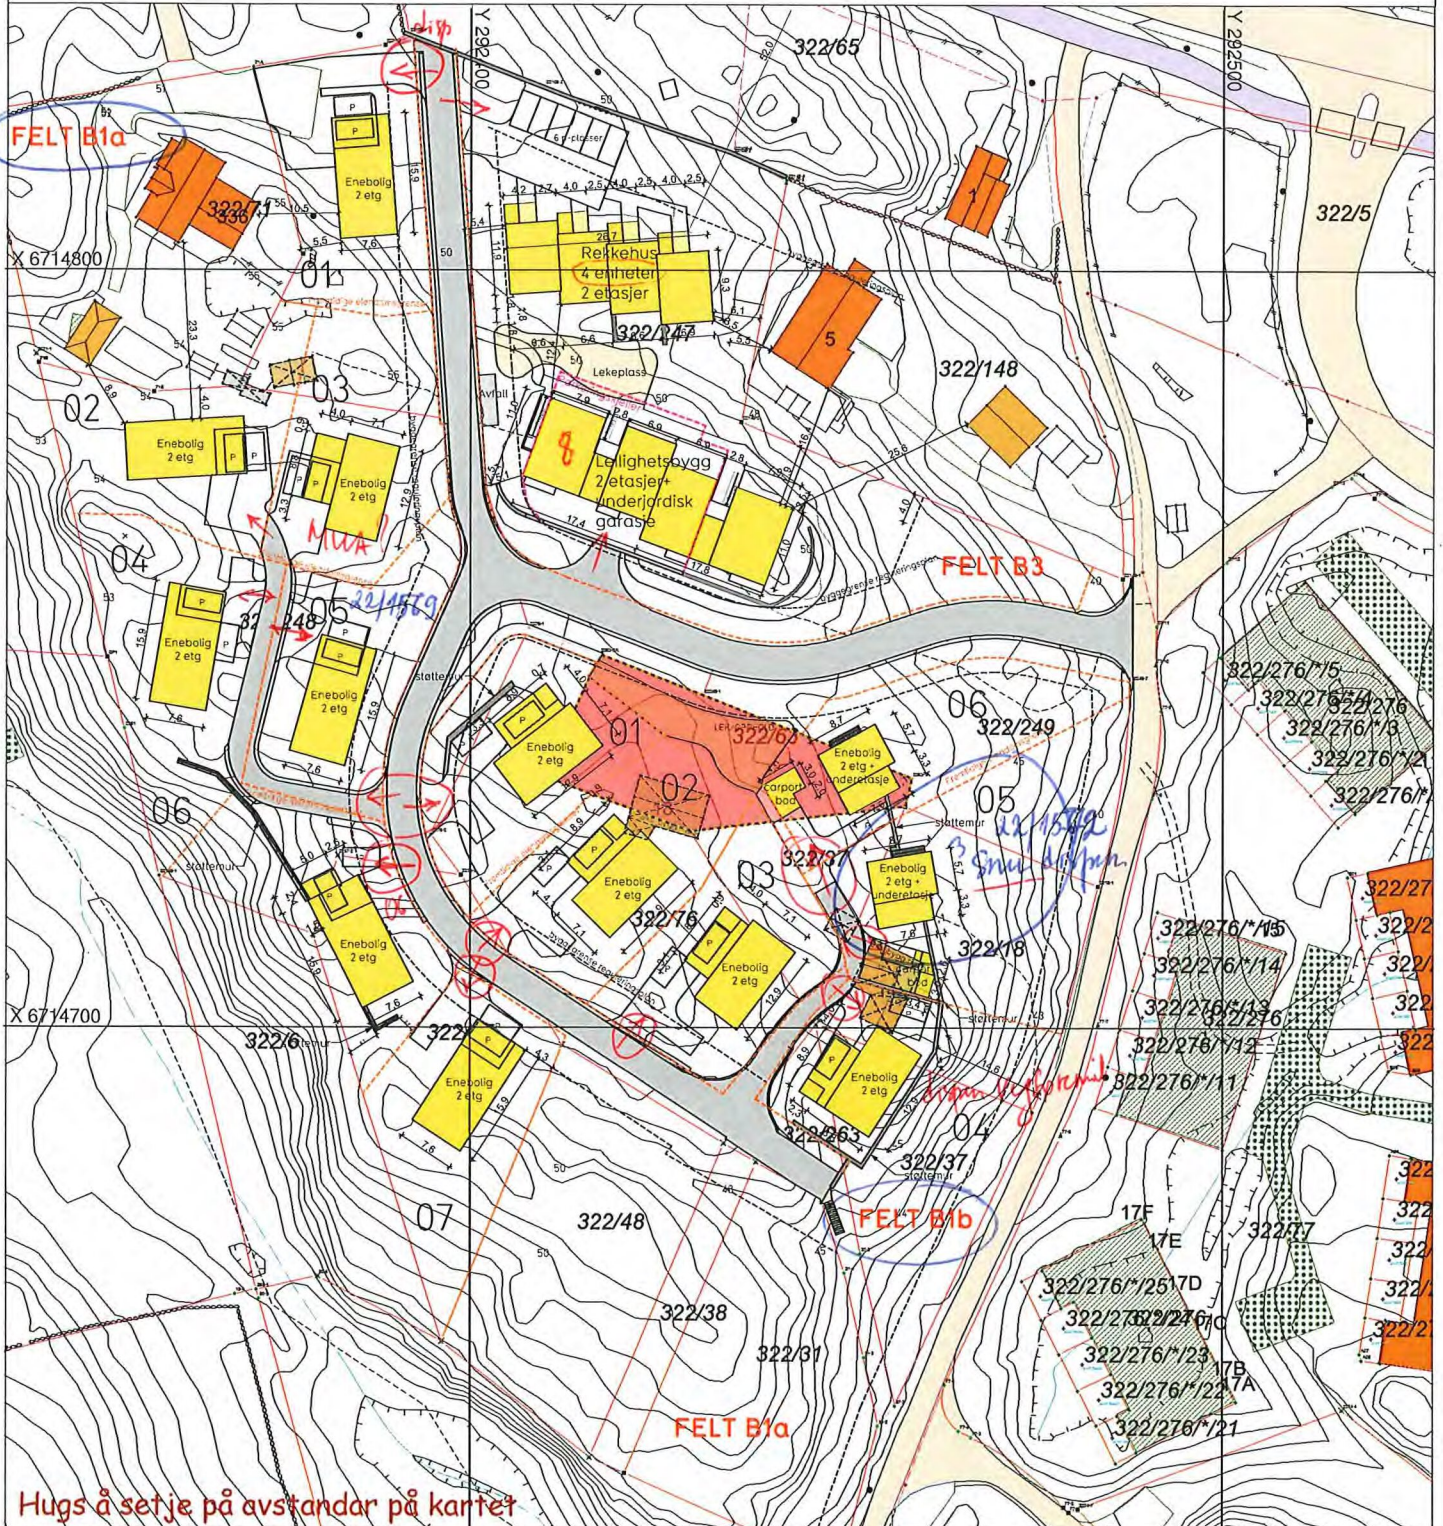

Hugs å setje på avstandar på kartet

SITUASJONSPLAN

Tiltak

13 emebuskar - 5
21/5 193 vug
21/11 FK

Mananna O. Aasebo 10.12.2021

Underskrift Situasjonsplan

Dato