


3D View 1



3D View 2

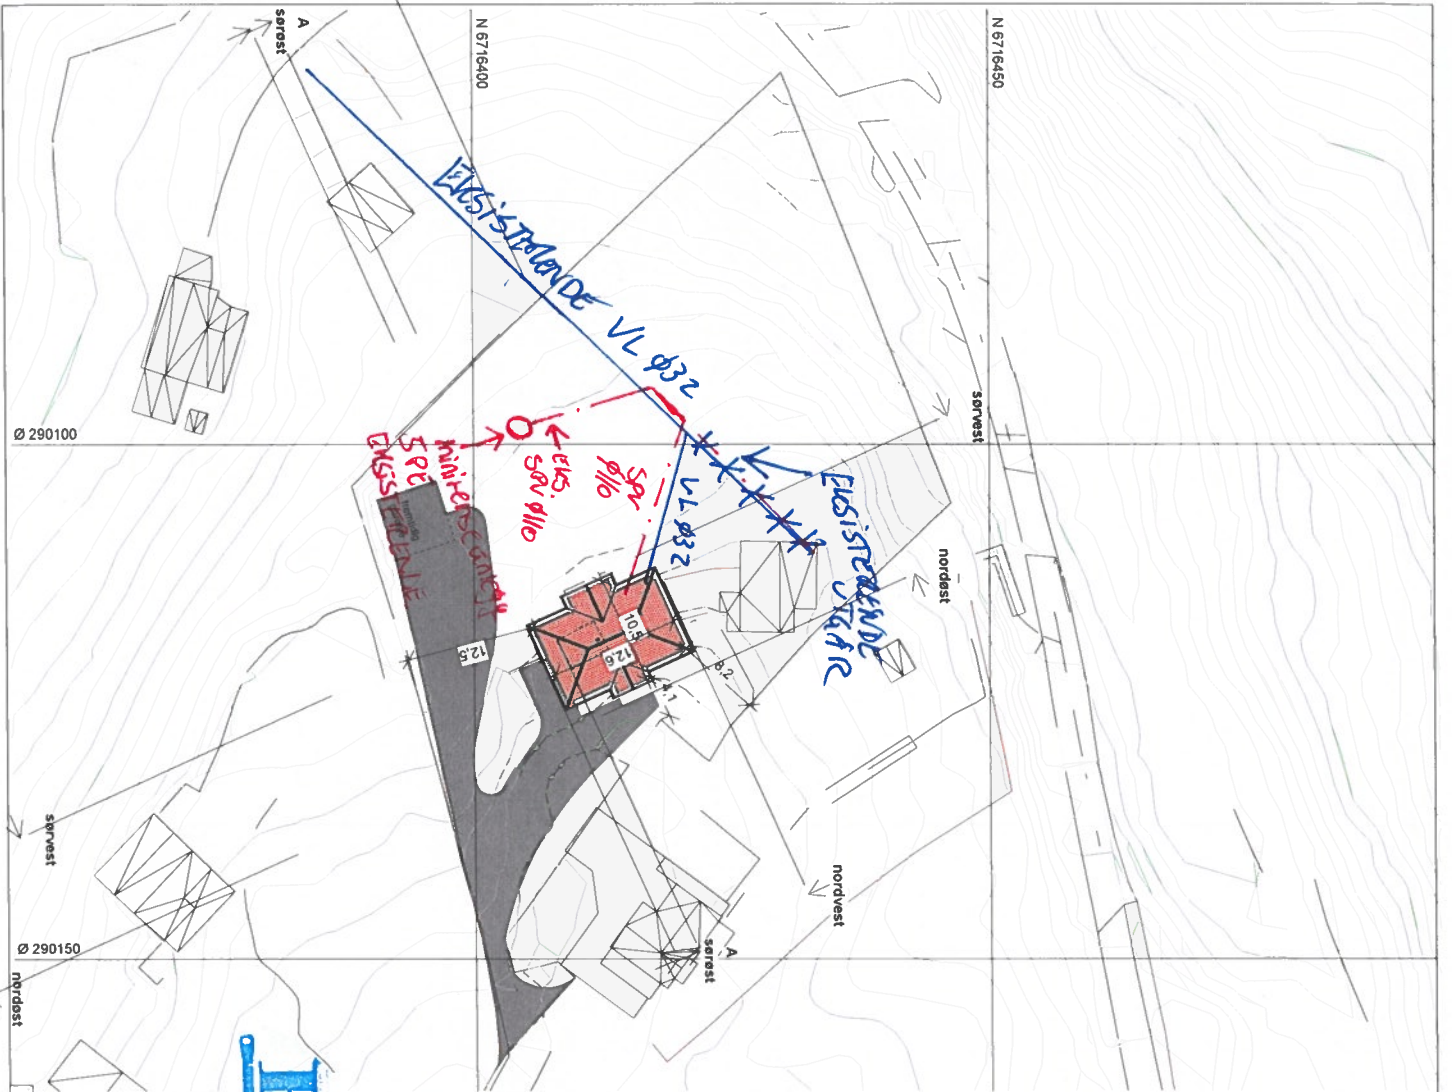

**Hjeltnås**  
VVS 21/5

VA-PLAN  
02/03/2022 - JAR

Rev	Krevsjonen gjelder	Utdr	Kont	Dato

<b>Charlotte &amp; Nils Age Skjelvik</b>		Målestokk	Dato	
Enebolig		1 : 500	18.12.21	
Byggeplass		Gm/Brn	Tegnet	
Kommune		Kont	HH/Frekh	
		Prosjekt status	Rev.	
		Salgstegn		
		Tegning nr. / Prosjekt nr.		
		S-01		
		Tittel	Original	



Hellvik Hus AS  
Jærveien 1250, 4375 Hellek  
57 48 19 00  
www.hellvikhus.no

Situasjonsplan