

Robin Andres Mjøs
RADØYVEGEN 1361
5936 MANGER

Referanser:
Dykkar:
Vår: 22/2160 - 22/28813

Saksbehandlar:
Anne Lise Molvik
anne.lise.molvik@alver.kommune.no

Dato:
11.04.2022

Svar på førespurnad om endring av gitt løyve - gbnr 445/476 Manger nedre

Alver kommune viser til dykkar førespurnad om endring av gitt løyve til oppføring av bustad på eigedomen gbnr 445/476 Manger nedre.


Godkjend situasjonsplan





Planlagt endring



Godkjend tiltak

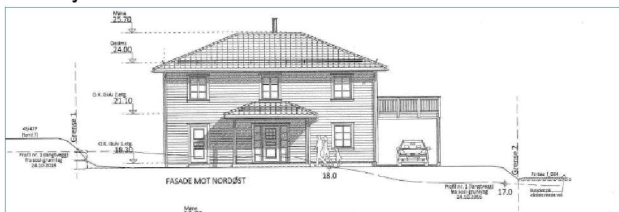

Planlagt endring

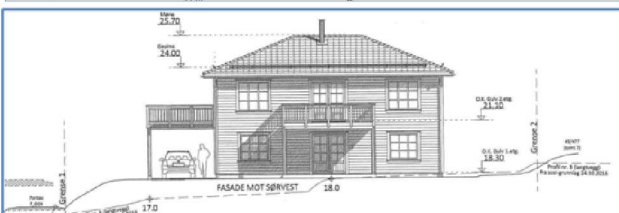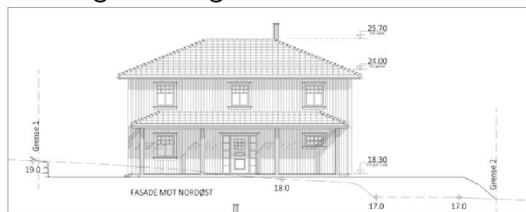

Ut i frå tilsende teikningar over planlagte endringar i tiltaket vurderer vi at det kan søkjast om endring av godkjend tiltak gitt i løyve datert 30.11.2018. Vi legg til grunn, slik opplyst, at bygget sin storleik og plassering i horisontal- og vertikalplanet er uendra, og at løyvet framleis er gyldig. Det vil seia at tiltaket var igangsett seinast 3 år etter at løyvet er gitt, og at arbeidet ikkje har vore innstilt i meir enn 2 år.

Det må sendast inn søknad om endring av godkjend tiltak, situasjonsplan og teikningar, nye ansvarsrettar og oppdatert gjennomføringsplan. Endringa må nabovarlast.

Med vennleg helsing
Alver kommune, Plan og byggesak

Are Frøysland Grande
Avdelingsleiar

Anne Lise Molvik
Rådgjevar

Dette dokumentet er elektronisk godkjent og har difor ingen signatur.

Mottakarar:

Robin Andres Mjøs

RADØYVEGEN 1361

5936

MANGER