

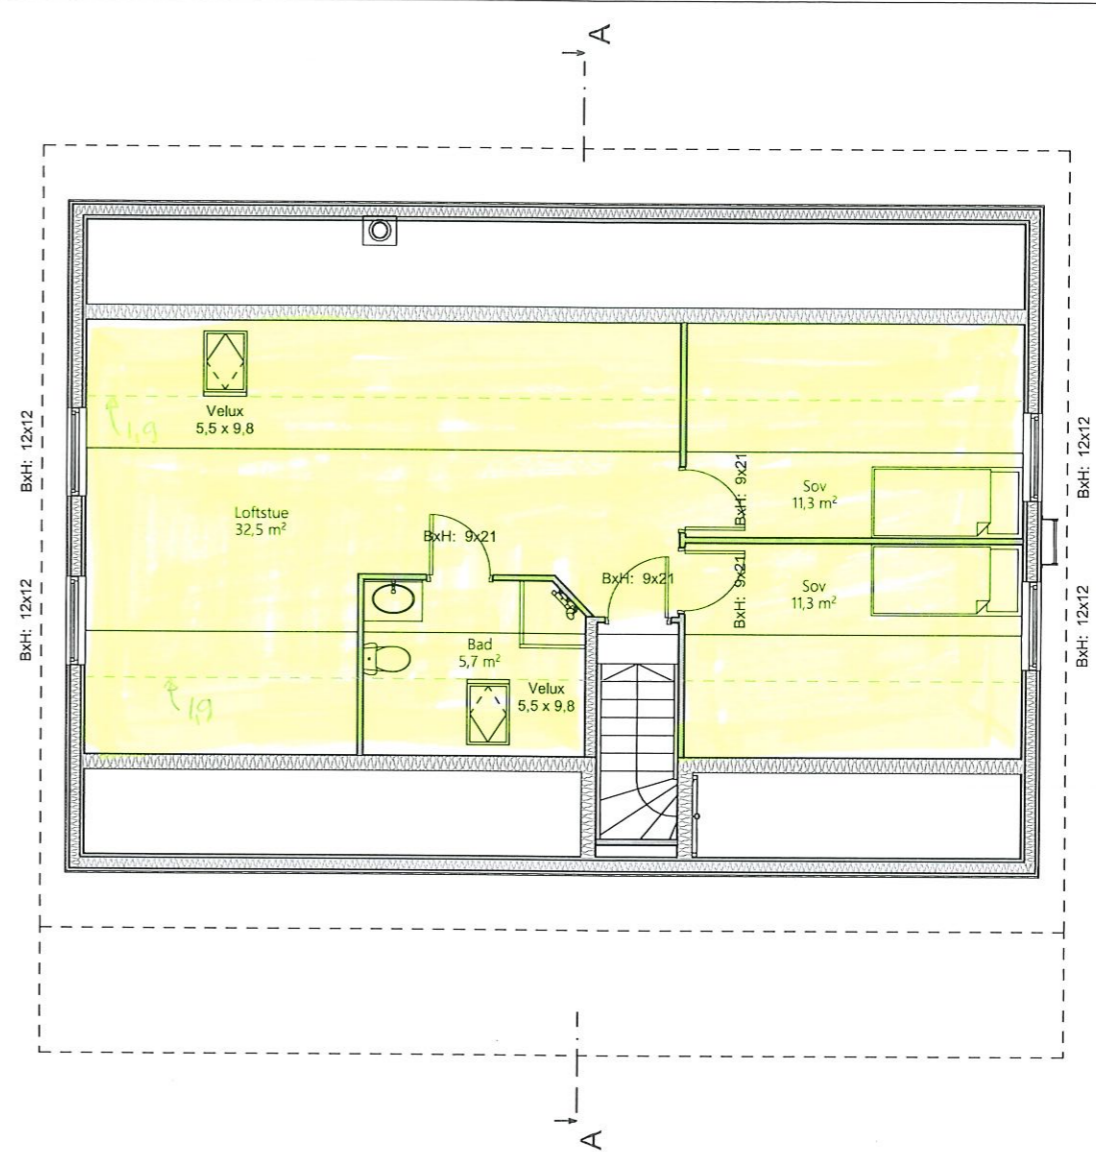


Plat 2 og 9  
stør 910

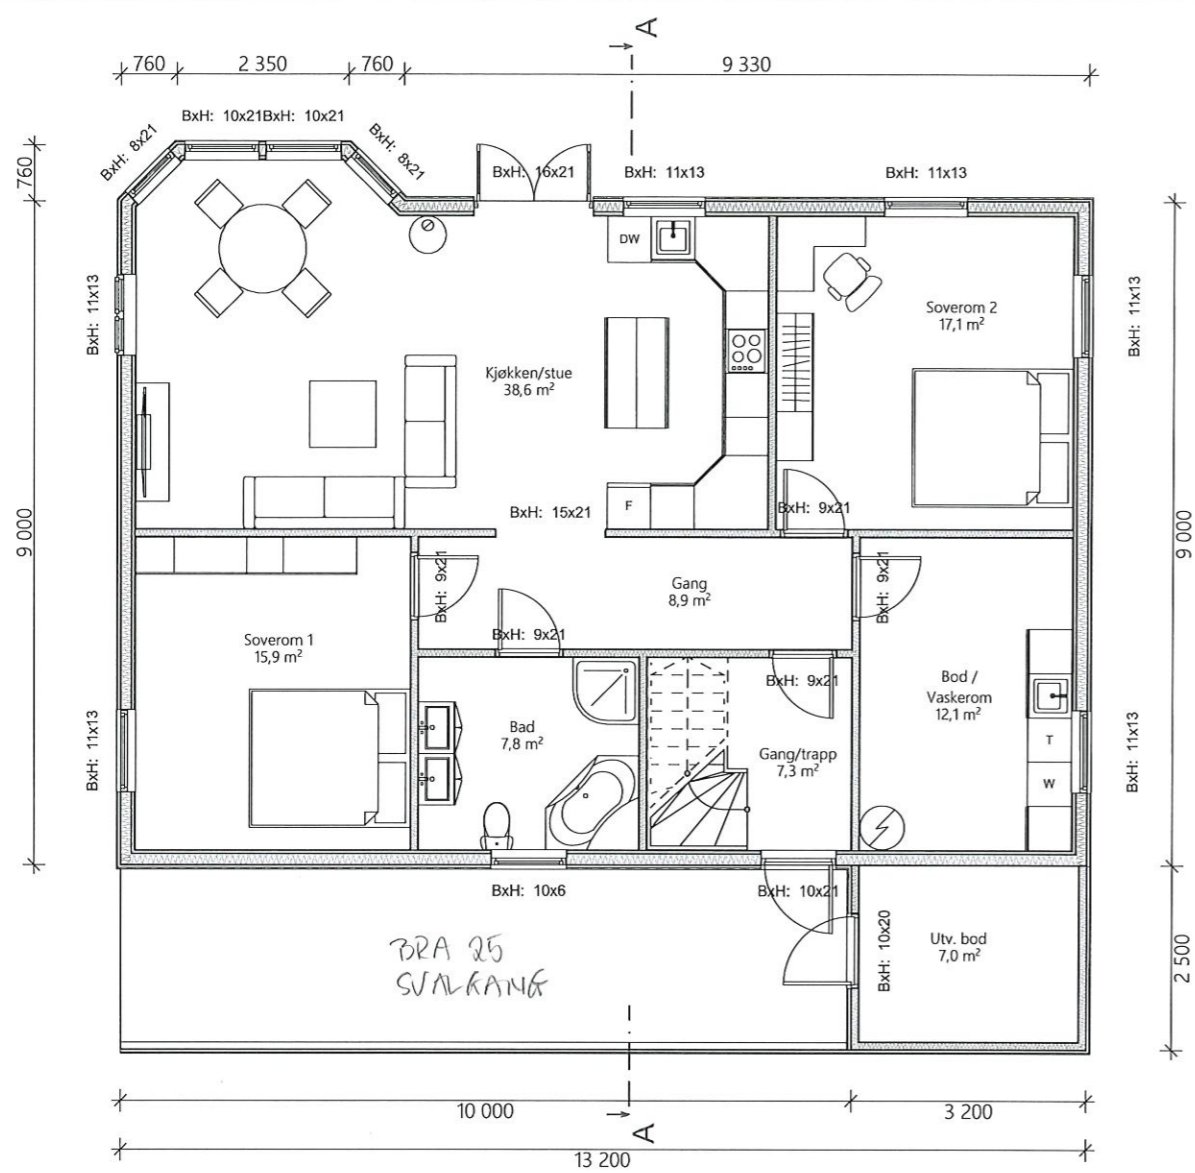

BPA 25  
SVALKANG

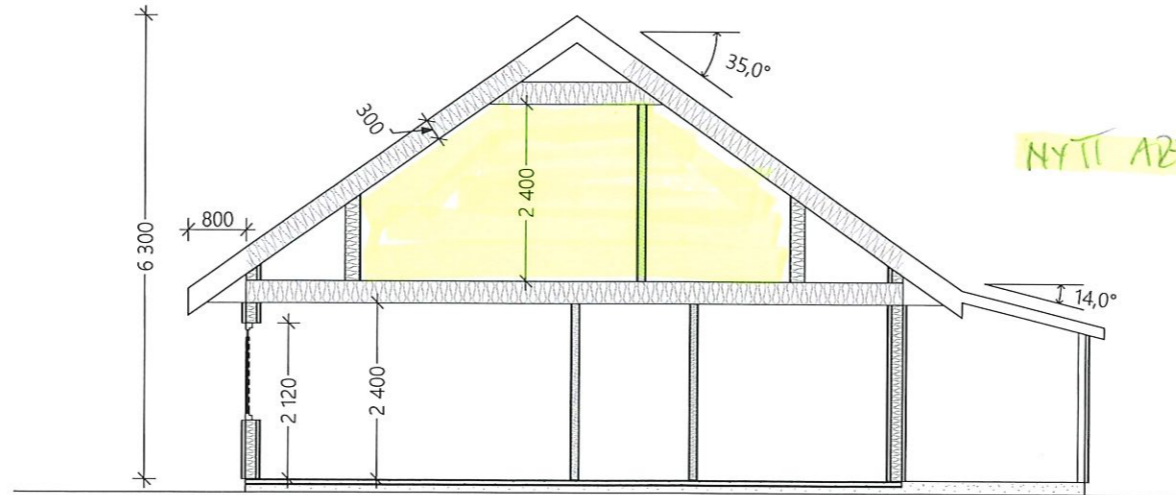


NYTT AREAL


GARASJE 65 m<sup>2</sup>  
 BPA 1. Etg 3 118,9  
 NYTT AREAL — BPA LOFT 3 63,0  
 SUM 181,9 : 182 m<sup>2</sup>  
 AB SVALKANG 25x10 25 m<sup>2</sup>  
 SUM 207

Prosjekt: <b>Enebolig Eikangervåg</b>	Sign.: <b>SH</b>	Kontroll:
Tillakshaver: <b>Cecilie W. Moberg &amp; Kenneth Tredal</b> Lillevågsbrotet 31 5913 Eikangervåg	Gnr./Bnr./: <b>214 / 97</b>	
© Alle rettigheter tilhører utførende for prosjektering, kopiering eller bruk av disse tegningene er forbudt uten skriftlig samtykke		
Dato: <b>10.03.2022</b>	Målestokk: <b>1:100</b>	
Tegning: <b>Plan / Snitt</b>	Tegningsnr.: <b>A20-001</b>	Rev.: <b>.</b>
17/4-22		

Plat 2 059  
s2002  
g10

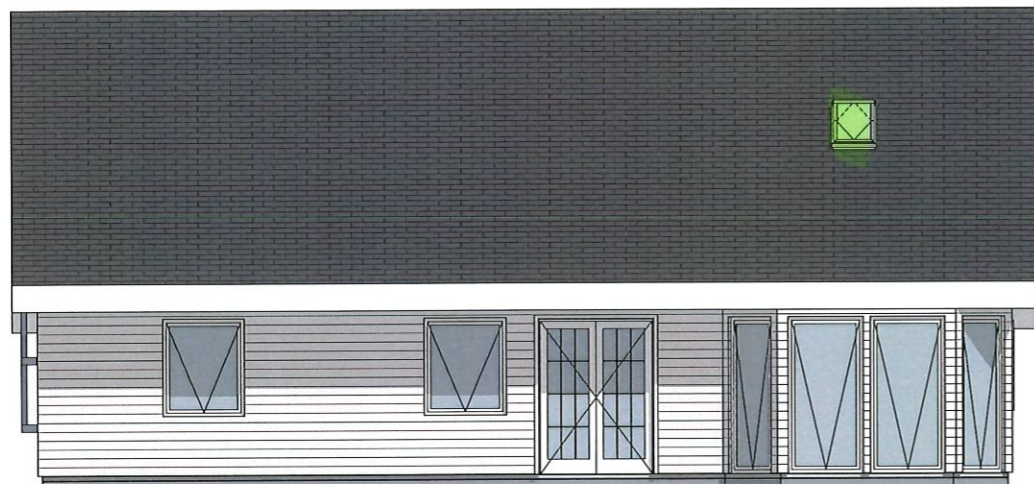


1:100 Fasade Nord

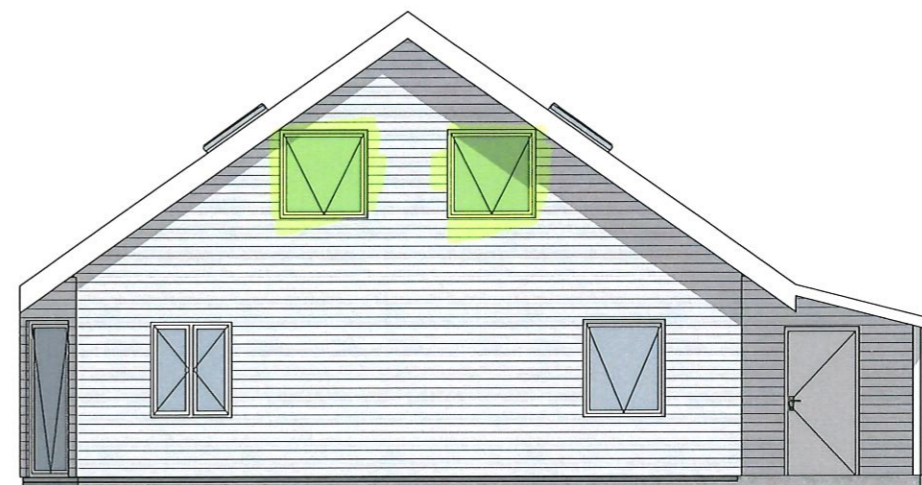

1:100 Fasade Vest

NYE VINDAUGER

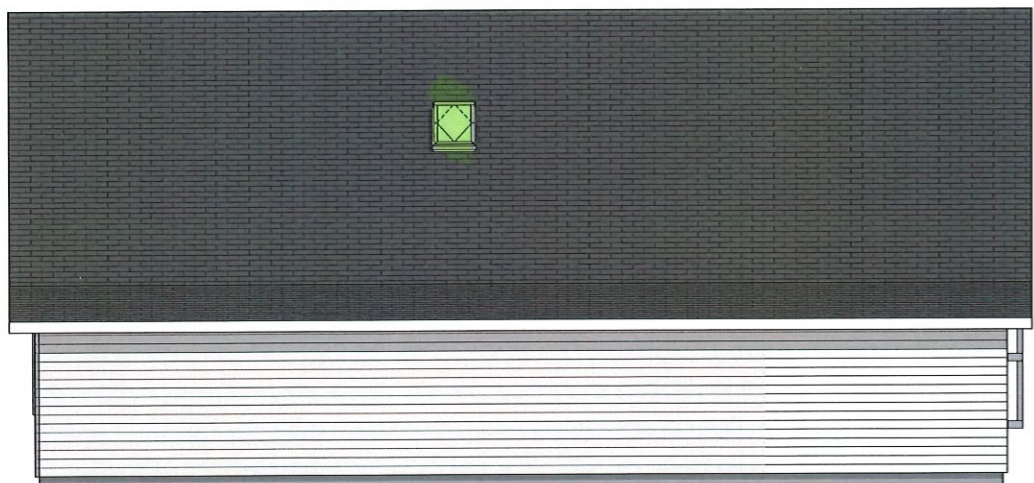

1:100 Fasade Sør



1:100 Fasade Øst

Prosjekt: <b>Enebolig Eikangervåg</b>		Sign.: <b>SH</b>	Kontroll:
Tiltakshaver: <b>Cecilie W. Moberg &amp; Kenneth Tredal</b> Litlevågsbrotet 31 5913 Eikangervåg		Gnr./Bnr./J.: <b>214 / 97</b>	
© Alle rettigheter tilhører utførende for prosjektering, kopiering eller bruk av disse tegningene er forbudt uten skriftlig samtykke		Dato: <b>10.03.2022</b>	
Tegning: <b>Fasader</b>		Målestokk: <b>1:100</b>	
Tegningsnr.: <b>A40-101</b>		Rev.:	
12/4-22			