

Søknad om igangsettingstillatelse

for tiltak etter plan- og bygningsloven (pbl) § 21-2

Berører tiltaket eksisterende eller fremtidige arbeidsplasser?

 Ja Nei


Hvis ja, skal samtykke innhentes fra




Arbeidstilsynet før igangsetting av tiltaket. Byggblankett 5177 med vedlegg.

Søknaden gjelder							
Eiendom/ byggsted	Gnr.	Bnr.	Festenr.	Seksjonsnr.	Bygningsnr.	Bolignr.	Kommune
	425	109					Alver (tid. Radøy)
	Adresse				Postnr.	Poststed	
	Bøtjørnvegen 122 A				5937	Bøvågen	

Det søkes om igangsettingstillatelse for		
<input checked="" type="checkbox"/>	Hele tiltaket	
<input type="checkbox"/>	Deler av tiltaket	
Angi hvilken del av tiltaket denne søknaden gjelder		
Tømer arbeider, resterende arbeider		
Angi tidligere del søknader	Dato for gitt tillatelse	Kommentar
Søk. IG deler av tiltak	23.04.2021	IG for grunn, terreng og betong
Søk om tiltak garasje m bod	05.03.2020	Løyve til oppføring av garasje

Vedlegg			
Beskrivelse av vedlegg	Gruppe	Nr. fra – til	Ikke relevant
Situasjonsplan, avkjøringsplan	D	-	<input checked="" type="checkbox"/>
Tegninger	E	1 - 3	<input type="checkbox"/>
Redegjørelser/kart	F	2 - 2	<input type="checkbox"/>
Erklæring om ansvarsrett	G	4 - 4	<input type="checkbox"/>
Gjennomføringsplan	G	1 - 1	<input type="checkbox"/>
Boligspesifikasjon i matrikkelen	H	-	<input checked="" type="checkbox"/>
Uttalelse/vedtak fra annen offentlig myndighet	I	-	<input checked="" type="checkbox"/>
Andre vedlegg	Q	-	<input checked="" type="checkbox"/>

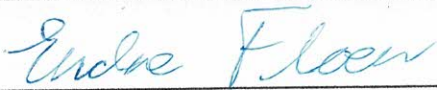Underskrift			
Ansvarlig søker for tiltaket			
Foretak			
flo 1 as			
Kontaktperson	Telefon	Mobiltelefon	E-post
Endre Floen	90853452		ENDRE@FLO1AS.NO
Dato	Underskrift		
11.04.2022			
Gjentas med blokkbokstaver			
Endre Floen			

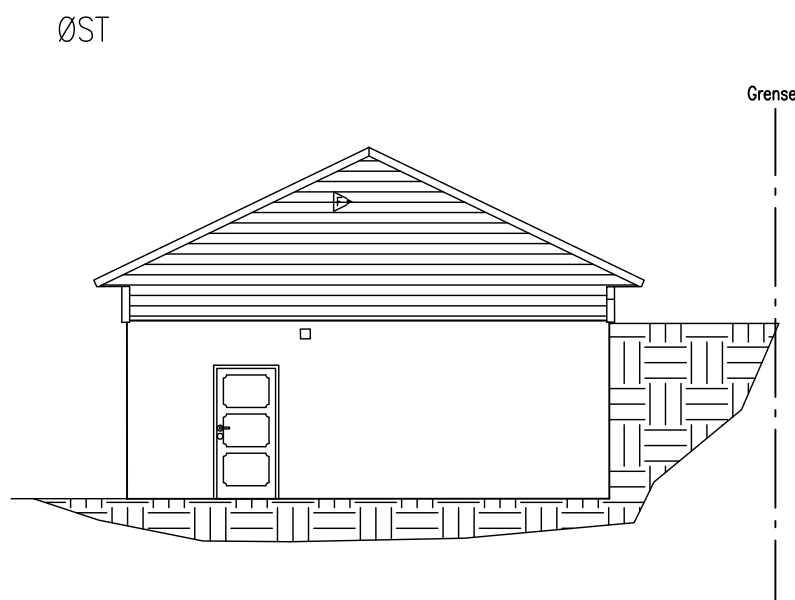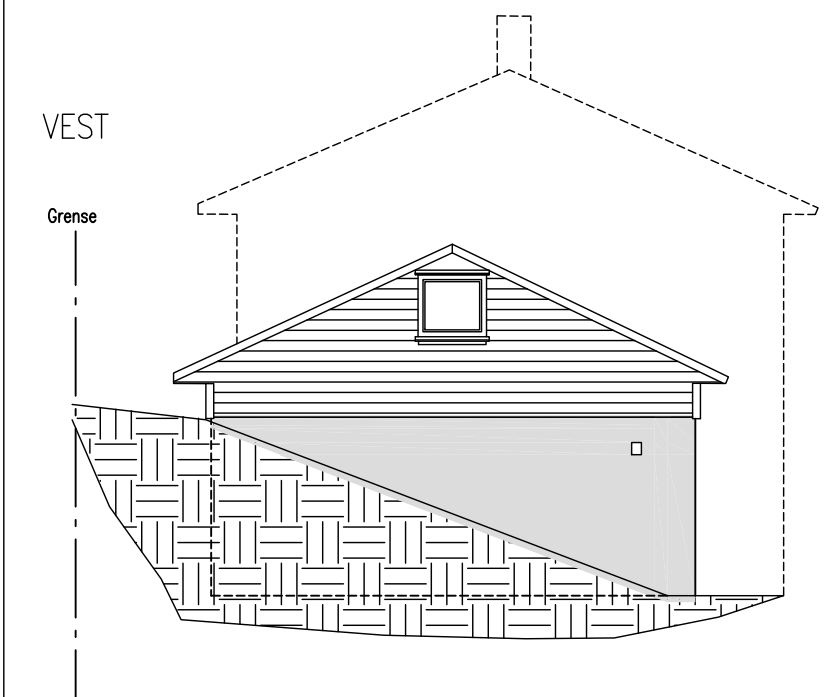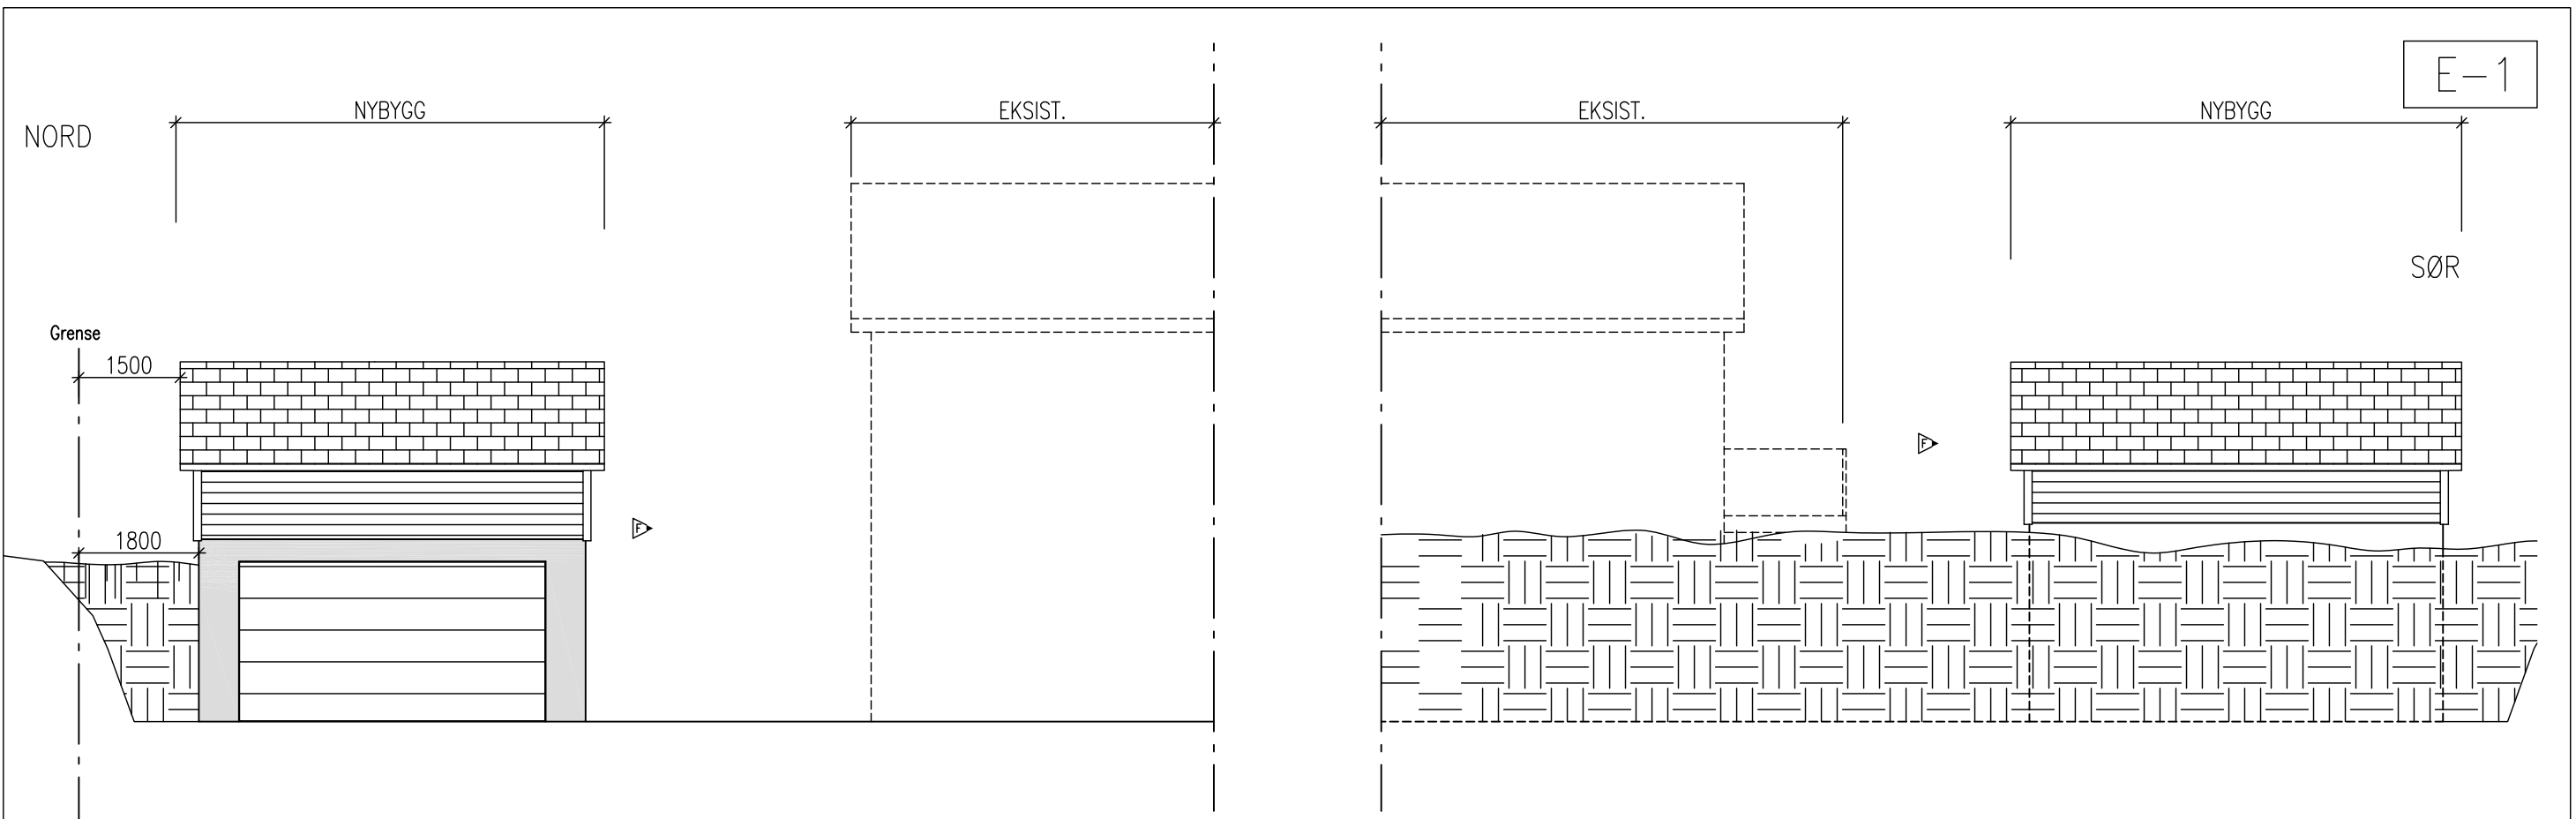

EKSISTERENDE HUS ER VIST STIPLET
 GARASJE TENKT BYGGET I BETONG, OG OVERLIGGENDE BOD I TRE.
 SAMME TYPE TAKSTEIN, KLEDNING OG REKKVERK SOM PÅ HUSET



F	-fjernet dør til bod, og gangbane fra terrasse	06.04.22	ef	EF
E	-fjernet vindu i takflate på bod	23.08.19	ef	EF
D	-senket tak, for å unngå målbart areal i bod	8.8.19	ef	EF
C	-justert og flyttet garasje iht BKK	20.3.19	ef	EF
B	-justert og flyttet garasje iht BKK	15.3.19	ef	EF
A	-justert og flyttet garasje iht BKK	13.3.19	ef	EF
INDEKS	ENDRINGEN GJELDER	DATO	TEGNER	KONTR.

BØTJØNVEGEN 122 A - GNR 25 BNR 109
NYBYGG FRITTSTÅENDE GARASJE, M/BOD
 FASADER

TEGNET AV	EF	GODKJENT AV	EF	BERGEN DEN	30.01.2019
			HØYSKOLEINGENIØR OG MURMESTER ENDRE FLOEN flo 1 as RÅDGIVENDE INGENIØR I BYGGETEKNIKK Gravdalsveien 3 - 5165 Laksevåg - Tlf: 90 85 34 52 - epost: andre@flo1as.no		
M = 1:100		A3		TEGN.NR.	REV.
				E1	F


MELDINGSTEGNING



E-1

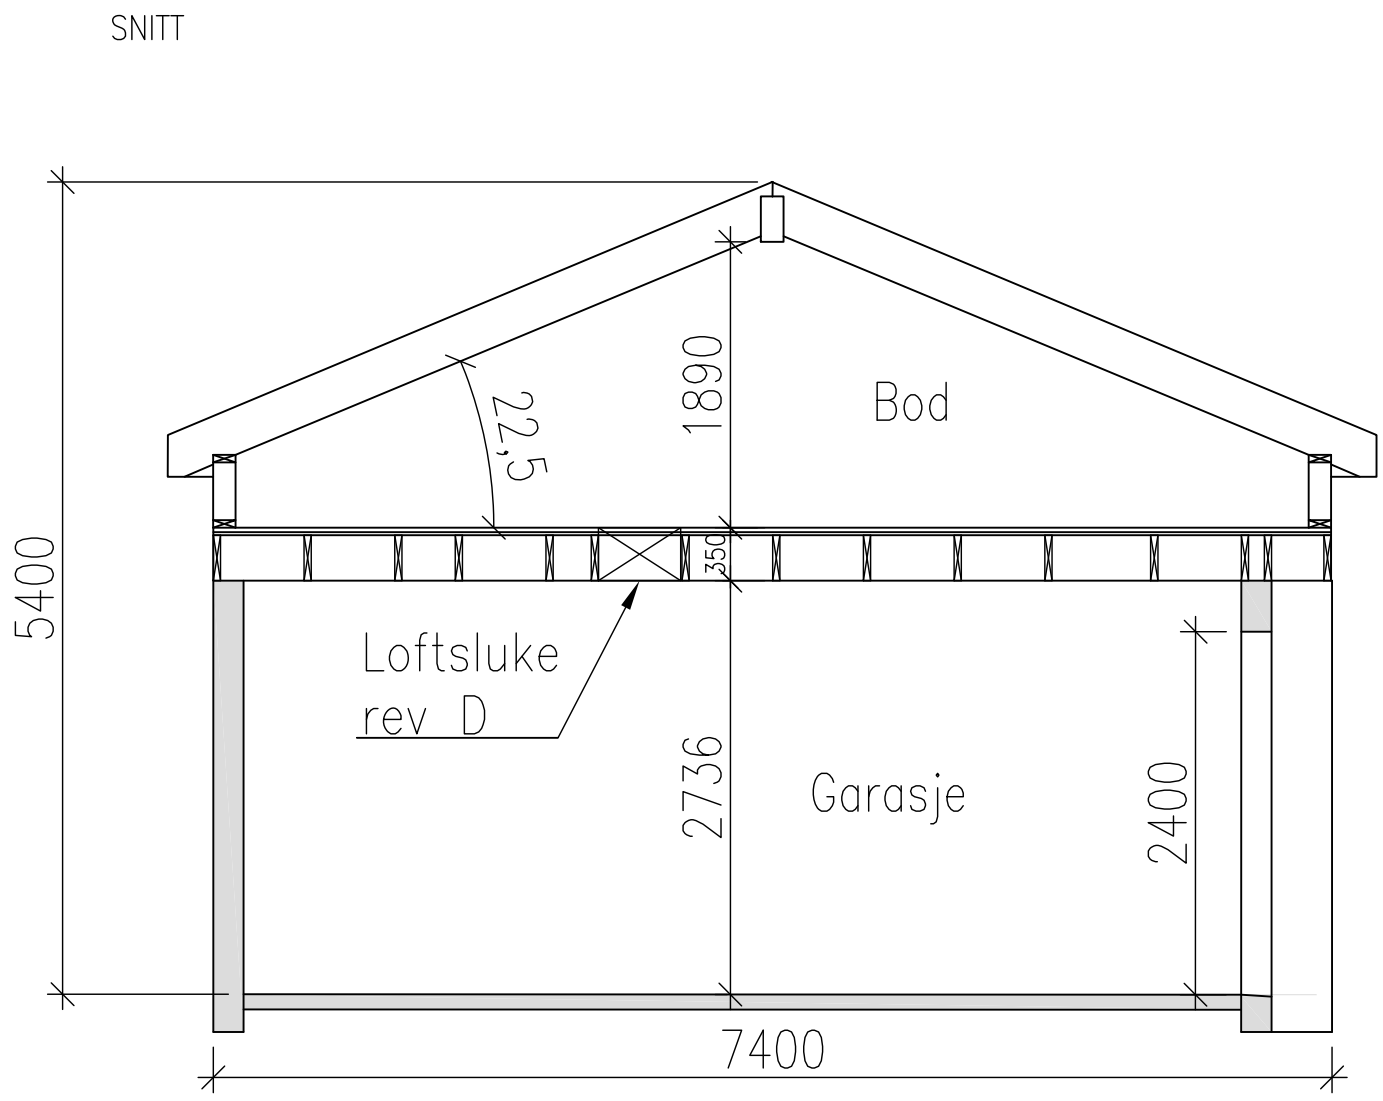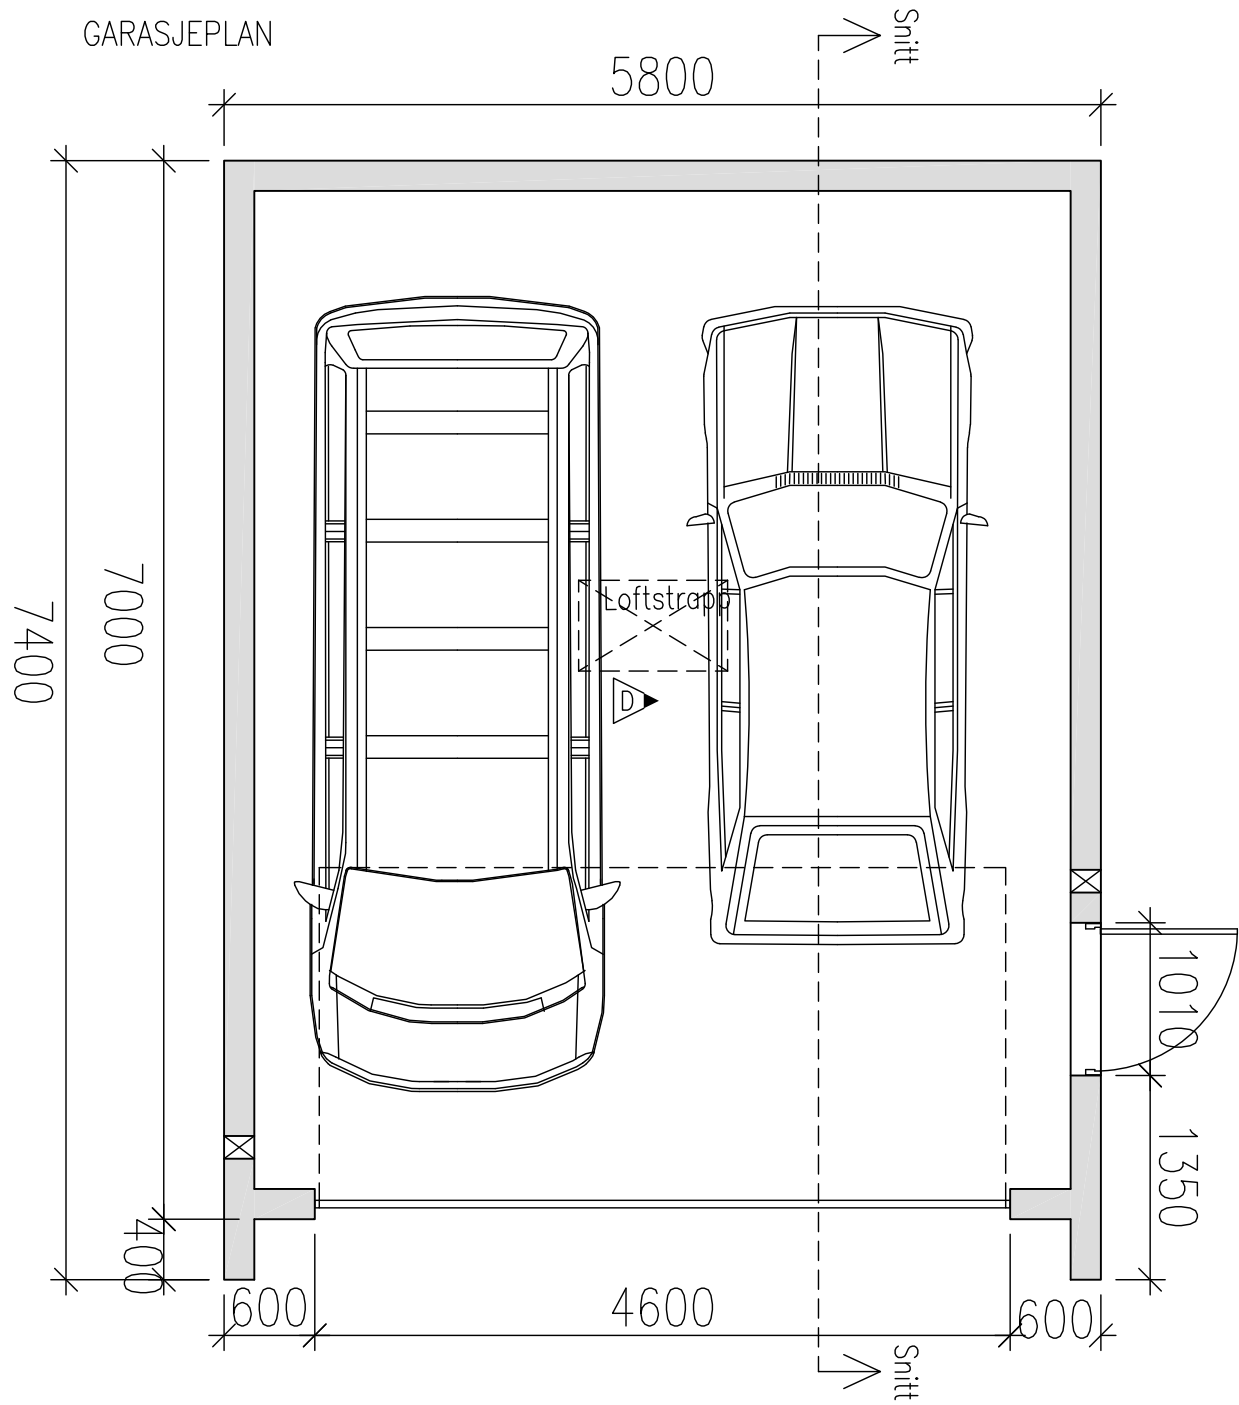

Garasje: BYA: 49,6 M2
 Garasje: BRA: 35,6 M2
 Bod: BRA: 0 M2

MELDINGSTEGNING

D- vist loftstrapp/ luke	06.04.22	ef	EF
C- Senket høyde i bod, påført mål	8.8.19	ef	EF
B-justert bredde, flyttet på garasje iht BKK	15.3.19	ef	EF
A -justert bredde på garasje iht BKK	13.3.19	ef	EF
INDEKS	ENDRINGEN GJELDER	DATO	TEGNER
BØTJØNVEGEN 122 A - GNR 25 BNR 109		BERGEN DEN 30.01.2019	
NYBYGG FRITTSTÅENDE GARASJE, M/BOD		M = 1:50 A3	
GARASJEPLAN OG SNITT		TEGN.NR.	REV.
TEGNET AV EF	GODKJENT AV EF	E2	D
 HØYSKOLEINGENIØR OG MURMESTER ENDRE FLOEN flo 1 as RÅDGIVENDE INGENIØR I BYGGETEKNIKK Gravdalsveien 3 - 5165 Laksevåg - Tlf: 90 85 34 52 - epost: endre@flo1as.no			

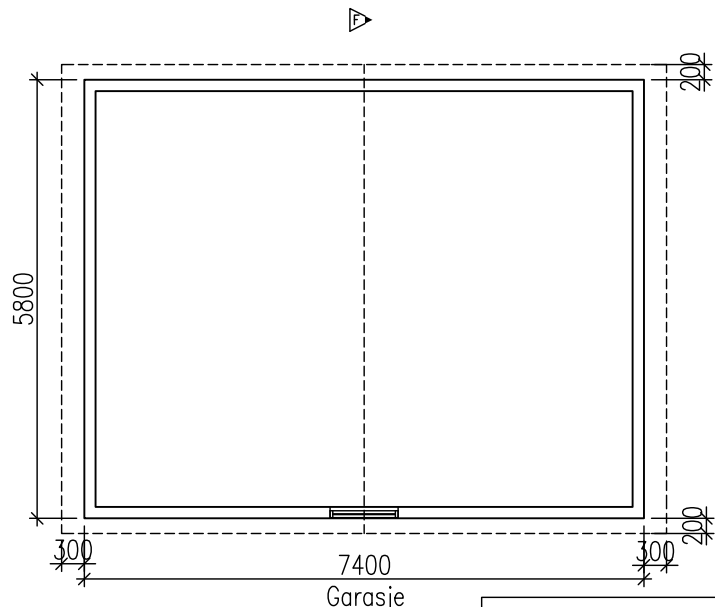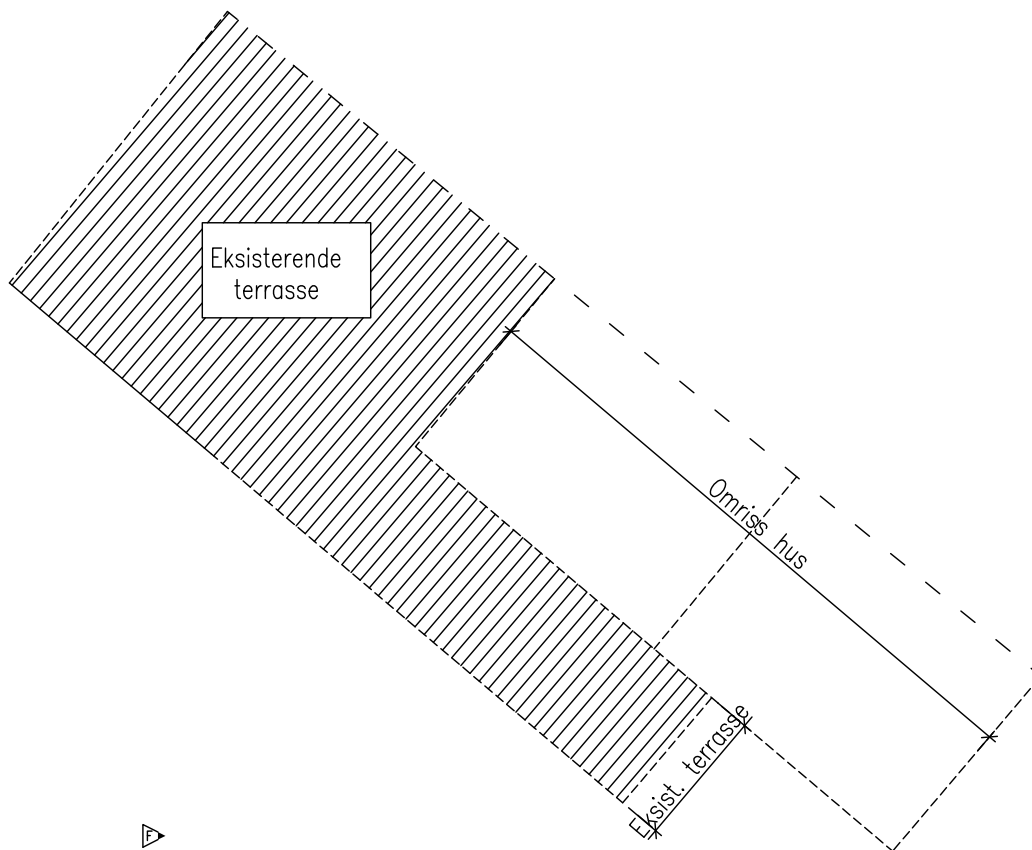

Takomriss og møne vist stiplet
 BRA bod: 0,0 M2 - Basert på areal over 1,9m høyde


MELDINGSTEGNING


F	- fjernet dør til bod, og gangbane fra terrasse	06.04.22	ef	EF
E	- justert/ redusert areal terrasse,	23.8.19	ef	EF
D	- justert/ redusert areal terrasse	8.8.19	ef	EF
C	- justert og flyttet garasje iht BKK	20.3.19	ef	EF
B	- justert og flyttet garasje iht BKK	15.3.19	ef	EF
A	- justert og flyttet garasje iht BKK	13.3.19	ef	EF

INDEKS	ENDRINGEN GJELDER	DATO	TEGNER	KONTR.
--------	-------------------	------	--------	--------

BØTJØNVEGEN 122 A - GNR 25 BNR 109
NYBYGG FRITTSTÅENDE GARASJE, M/BOD
 BODPLAN og ny terrasse

TEGNET AV	EF	GODKJENT AV	EF	BERGEN DEN	30.01.2019
-----------	----	-------------	----	------------	------------

 <p>HØYSKOLEINGENIØR OG MURMESTER ENDRE FLOEN flo 1 as RÅDGIVENDE INGENIØR I BYGGETEKNIKK</p>	M = 1:100 A4	
	TEGN.NR.	REV.
Gravdalsveien 3 - 5165 Laksevåg - Tlf: 90 85 34 52 - epost: endre@flo1as.no	E3	F

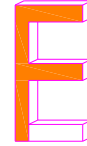

flo 1 as
Endre Floen
Ingeniør & murmester
R.I.B.

F-2

Radøy kommune
Radøyvegen 1690
5936 MANGER

Deres ref.

Vår ref.
Endre Floen

Dato
11. april 2022

REDEGJØRELSE FOR SØKNAD.

Eiendom: gnr25 bnr 109, Bøtjørnvegen 122 A

Viser til løyve datert 05.03.2020, samt til IG datert 24.04.2021.

På grunn av endrete planer og økte utgifter så vil tiltakshaver redusere omfang av tiltaket.

Utvendig tilgang til bod areal blir fjernet. Det blir kun tilgang til bod via loftstrapp innenfra garasjen.

Det innebærer at gangbro som er omtalt i løyve, under vilkår 2 vil ikke blir bygd.

Dør fjernes fra fasaden mot øst, det samme for trapp opp til terrasse.

Vi antar dette ikke trenger noe ny søknad eller varsling da det er reduserende for tiltaket, og ikke i strid med andre krav.

Vedlagt er reviderte tegninger og søknad om igangsetting for resterende arbeider.
Er kun tømrer arbeid som gjenstår utført av det søknadspliktige arbeidet.

Med hilsen ansvarlig søker for tiltaket

Endre Floen

Kommunens saksnr.
20/318

Vedlegg
G 1

Side
1 av 1



Gjennomføringsplan

Versjonsnr. 3 Dato 6.4.2022 Signatur, ansv. søker *Endre Floen*

Eiendom/byggested Gnr. 425 Bnr. 109 Festenr. Seksj.nr. Bygn.nr. Kommune Radøy Adresse Bøtjørnvegen 122 A Postnr. 5937 Poststed BØVÅGEN

Beskrivelse av fagområde, ansvarsområde, tiltaksklasse (i hhv. prosjektering, utførelse og kontroll)			Foretakets navn og org.nr.	Kryss for planlagt samsvarserklæring / kontrollerklæring erstattes med dato når denne foreligger				Sett kryss når arbeidet innen ansvarsområdet er avsluttet
Alle fagområder i tiltaket	Beskrivelse av ansvarsområdet hentet fra erklæring om ansvarsrett	Tiltaks- klasse		Søknad om rammetillatelse	Søknad om igangsettings- tillatelse/ett- trinnsøknad	Søknad om midlertidig brukstillatelse	Søknad om ferdigattest	
(1)	(2)	(3)	(4)	(5)	(6)	(7)	(8)	(9)
SØKER	Ansvarlig for søknad	2	flo 1 as - 986 860 401	<input type="checkbox"/>	<input type="checkbox"/>	<input type="checkbox"/>	<input type="checkbox"/>	<input type="checkbox"/>
Prosjekterende		-		<input type="checkbox"/>	<input type="checkbox"/>	<input type="checkbox"/>	<input type="checkbox"/>	<input type="checkbox"/>
Pro	Arkitektur pro. terreng og utearealer	1	flo 1 as - 986 860 401	<input type="checkbox"/>	<input type="checkbox"/>	<input type="checkbox"/>	<input checked="" type="checkbox"/>	<input checked="" type="checkbox"/>
Pro		-		<input type="checkbox"/>	<input type="checkbox"/>	<input type="checkbox"/>	<input type="checkbox"/>	<input type="checkbox"/>
Utførende	Oppmålingsteknisk oppmåling	1	flo 1 as - 986 860 401	<input type="checkbox"/>	<input type="checkbox"/>	<input type="checkbox"/>	<input checked="" type="checkbox"/>	<input type="checkbox"/>
Utf		-		<input type="checkbox"/>	<input type="checkbox"/>	<input type="checkbox"/>	<input type="checkbox"/>	<input type="checkbox"/>
Utf	Grunn, terreng.	1	Entrep. A. Haugland- 918 152 385	<input type="checkbox"/>	<input type="checkbox"/>	<input type="checkbox"/>	<input checked="" type="checkbox"/>	<input type="checkbox"/>
Utf	Betongarbeider- inkl plassering	1	Entrep. A. Haugland- 918 152 385	<input type="checkbox"/>	<input type="checkbox"/>	<input type="checkbox"/>	<input checked="" type="checkbox"/>	<input type="checkbox"/>
Utf	Tømmer, Dvs etasjeskille og tak	1	Hammer Kameratane- 983091539	<input type="checkbox"/>	<input type="checkbox"/>	<input type="checkbox"/>	<input checked="" type="checkbox"/>	<input type="checkbox"/>
		-		<input type="checkbox"/>	<input type="checkbox"/>	<input type="checkbox"/>	<input type="checkbox"/>	<input type="checkbox"/>
		-		<input type="checkbox"/>	<input type="checkbox"/>	<input type="checkbox"/>	<input type="checkbox"/>	<input type="checkbox"/>
Erklæring om ansvarsrett

etter plan- og bygningsloven (pbl) § 23-3

Erklæringen skal sendes til *ansvarlig søker*.

Alternativt kan erklæringen sendes direkte til kommunen, men da må ansvarlig søker få tilsendt en kopi.

Erklæringen gjelder							
Eiendom/ byggested	Gnr.	Bnr.	Festenr.	Seksjonsnr.	Bygningsnr.	Bolignr.	Kommune
	425	109					Alver (tidl. Radøy)
	Adresse			Postnr.	Poststed		
	Bøtjørnvegen 122 A			5937	Bøvågen		

Foretak			
Foretakets navn			Organisasjonsnr.
Hammar Kameratane AS			983091539
Adresse		Postnr.	Poststed
Hella 60		5936	Manger
Kontaktperson		Telefon	Mobiltelefon
Arild Bø		97096064	
E-post			
arild@hamm-kam.no			
Foreligger sentral godkjenning ? <input checked="" type="checkbox"/> Ja <input type="checkbox"/> Nei			
Hvis ja, dekkes ansvarsområdene av sentral godkjenning? <input checked="" type="checkbox"/> Helt <input type="checkbox"/> Delvis <input type="checkbox"/> Nei			

Ansvarsområde		Våre samsvarserklæringer/kontrollerklæringer vil foreligge ved: (sett X)				
Funksjon (SØK, PRO, UTF, kontroll)	Beskriv arbeidet foretaket skal ha ansvar for	Tiltaks-klasse	Søknad om rammetillatelse	Søknad om igangsettings-tillatelse/ ett-trinns søknad	Søknad om midlertidig brukstillatelse	Søknad om ferdigattest
UTF <input checked="" type="checkbox"/>	Tømrer arbeid	1 <input checked="" type="checkbox"/>	<input type="checkbox"/>	<input type="checkbox"/>	<input type="checkbox"/>	<input checked="" type="checkbox"/>
-		-	<input type="checkbox"/>	<input type="checkbox"/>	<input type="checkbox"/>	<input type="checkbox"/>
-		-	<input type="checkbox"/>	<input type="checkbox"/>	<input type="checkbox"/>	<input type="checkbox"/>
Erklæring og underskrift	
Foretaket er kjent med reglene om straff og sanksjoner i pbl kap 32 og at det kan medføre reaksjoner dersom det gis uriktige opplysninger. Foretaket forplikter seg til å stille med nødvendig kompetanse i tiltaket jf. SAK10 kap. 10 og 11	
<input type="checkbox"/> Ansvarlig prosjekterende erklærer at prosjekteringen skal være planlagt, gjennomført og kvalitetssikret i henhold til pbl jf. SAK10 §12-3 <input checked="" type="checkbox"/> Ansvarlig utførende erklærer at arbeidet ikke skal starte før det foreligger kvalitetssikret produksjonsunderlag for respektive del av utførelsen jf SAK10 § 12-4 <input type="checkbox"/> Ansvarlig kontrollerende erklærer uavhengighet, jf. SAK10 § 14-1, og vil redegjøre for endringer som kan påvirke uavhengigheten jf. SAK10 §12-5	
Dato	Underskrift
7/4-22	
Gjertas med blokkbokstaver	
Arild Bø	