



EKSISTERENDE HUS ER VIST STIPLET
 GARASJE TENKT BYGGET I BETONG, OG OVERLIGGENDE BOD I TRE.
 SAMME TYPE TAKSTEIN, KLEDNING OG REKKVERK SOM PÅ HUSET

F	-fjernet dør til bod, og gangbane fra terrasse	06.04.22	ef	EF
E	-fjernet vindu i takflate på bod	23.08.19	ef	EF
D	-senket tak, for å unngå målbart areal i bod	8.8.19	ef	EF
C	-justert og flyttet garasje iht BKK	20.3.19	ef	EF
B	-justert og flyttet garasje iht BKK	15.3.19	ef	EF
A	-justert og flyttet garasje iht BKK	13.3.19	ef	EF
INDEKS	ENDRINGEN GJELDER	DATO	TEGNER	KONTR.

BØTJØNVEGEN 122 A - GNR 25 BNR 109
NYBYGG FRITTSTÅENDE GARASJE, M/BOD
 FASADER

TEGNET AV	EF	GODKJENT AV	EF	BERGEN DEN	30.01.2019
HØYSKOLEINGENIØR OG MURMESTER ENDRE FLOEN flo 1 as RÅDGIVENDE INGENIØR I BYGGETEKNIKK Gravdalsveien 3 - 5165 Laksevåg - Tlf: 90 85 34 52 - epost: andre@flo1as.no			M =	1:100	A3
				TEGN.NR.	REV.
				E1	F



MELDINGSTEGNING

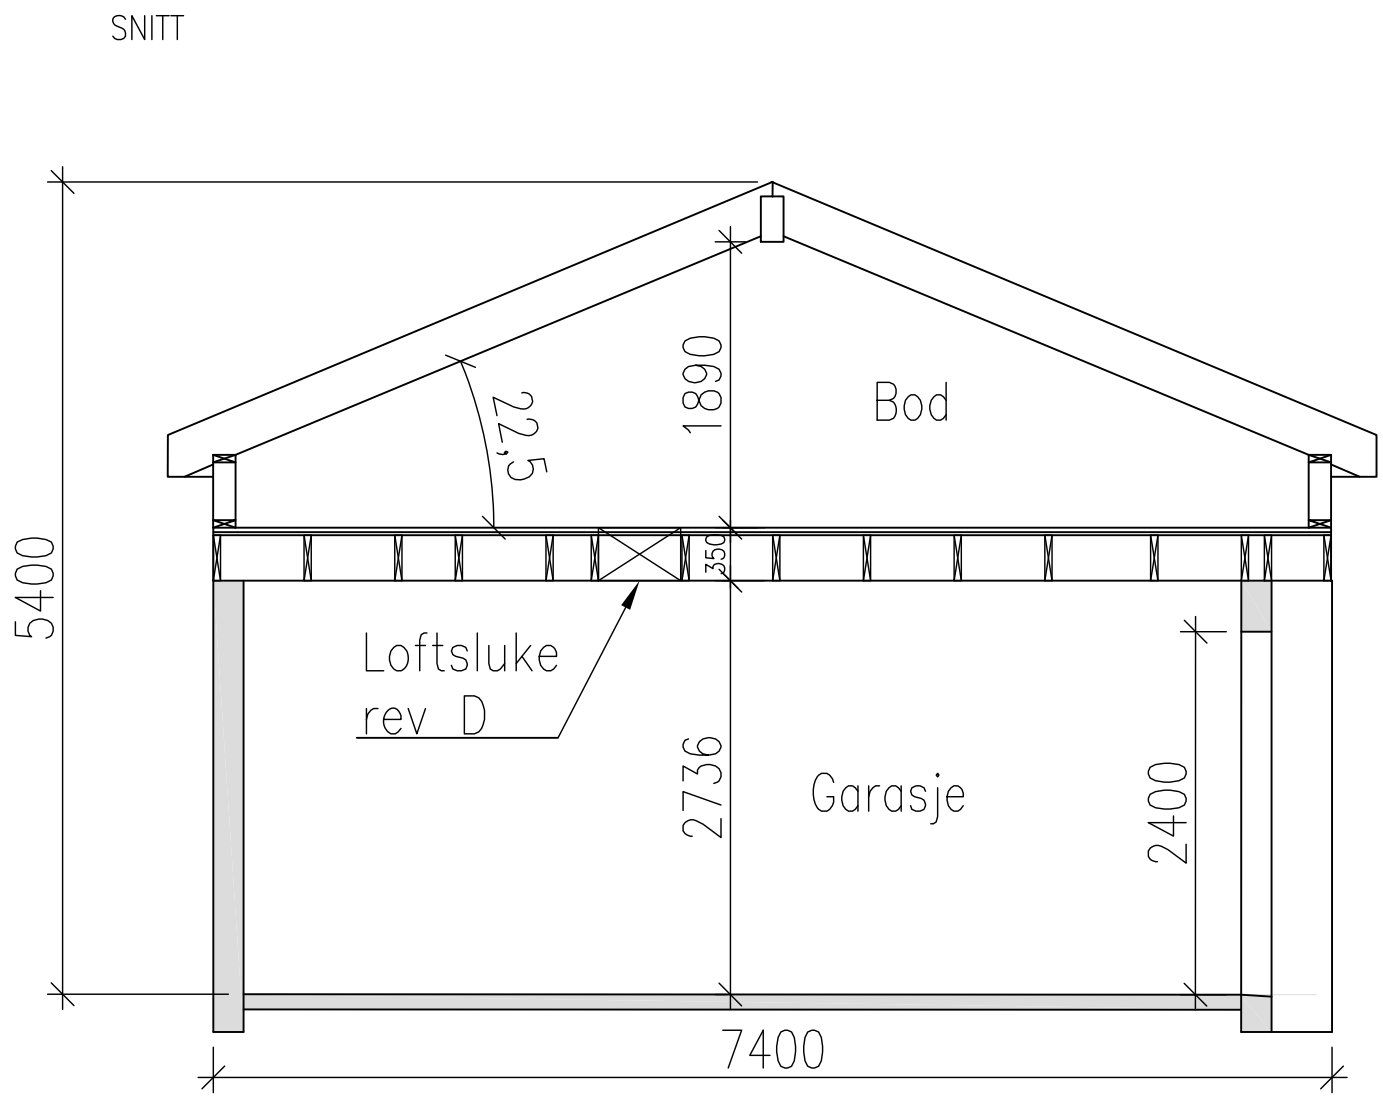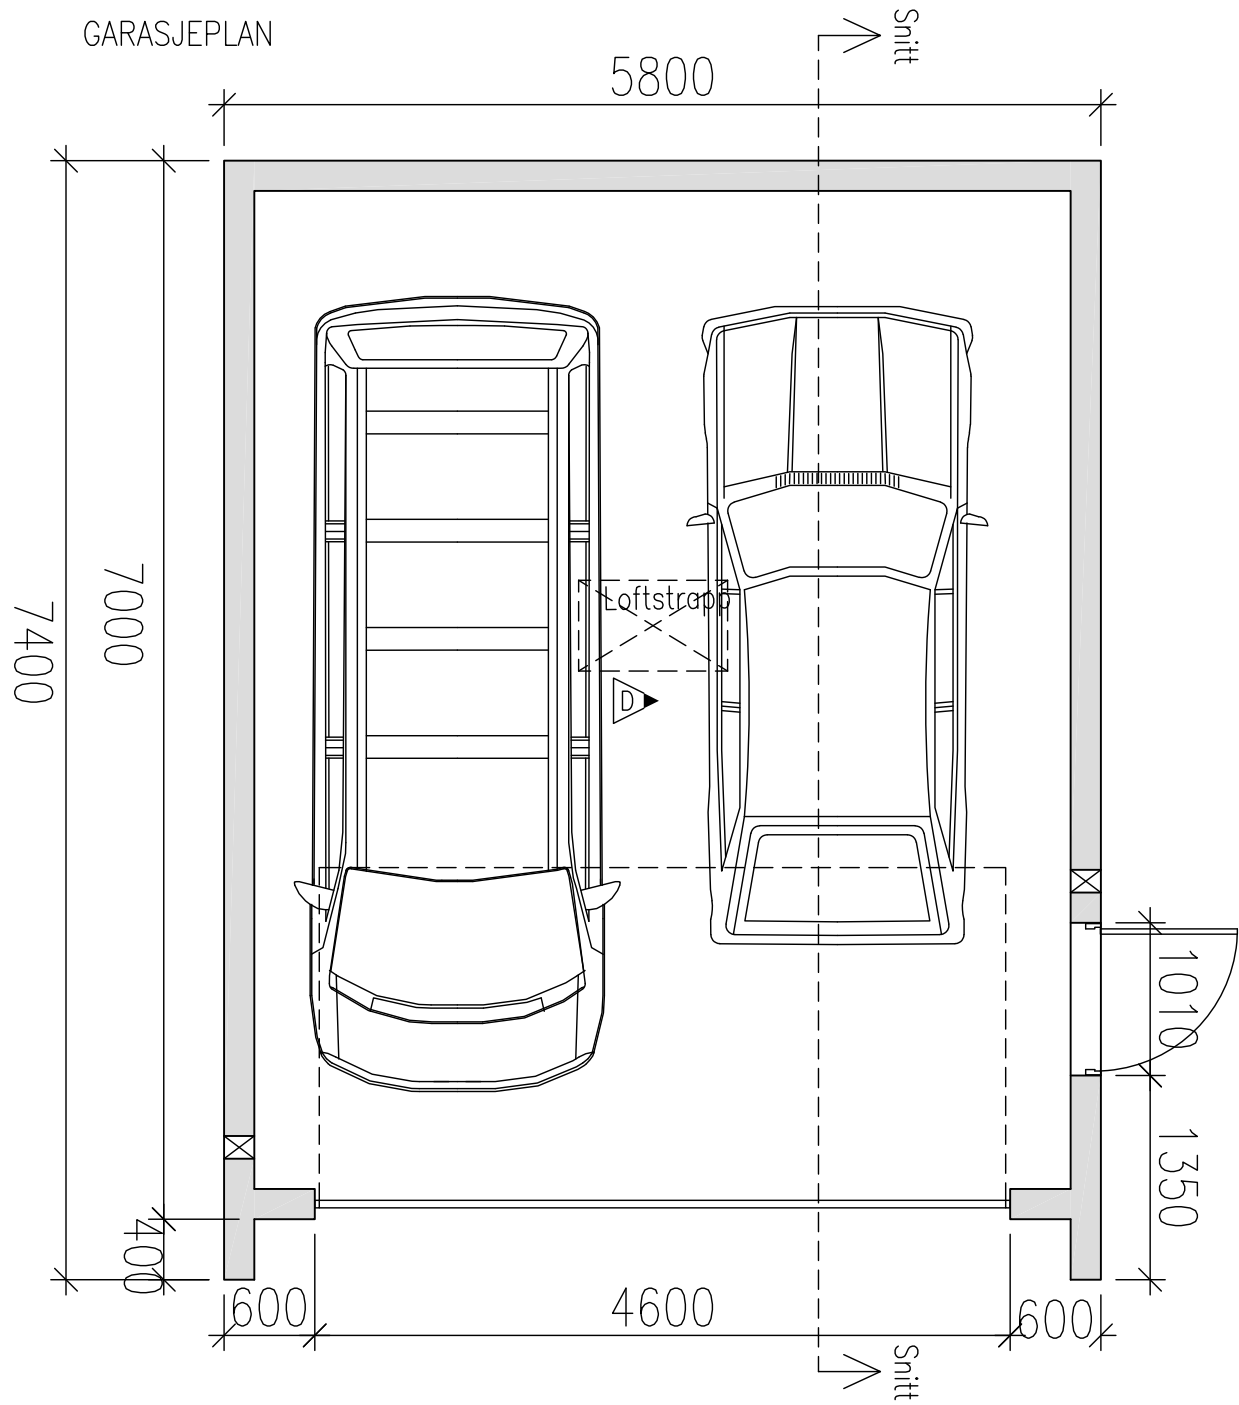

Garasje: BYA: 49,6 M2
 Garasje: BRA: 35,6 M2
 Bod: BRA: 0 M2

MELDINGSTEGNING

D- vist loftstrapp/ luke	06.04.22	ef	EF
C- Senket høyde i bod, påført mål	8.8.19	ef	EF
B-justert bredde, flyttet på garasje iht BKK	15.3.19	ef	EF
A -justert bredde på garasje iht BKK	13.3.19	ef	EF
INDEKS	ENDRINGEN GJELDER	DATO	TEGNER
BØTJØNVEGEN 122 A - GNR 25 BNR 109		BERGEN DEN 30.01.2019	
NYBYGG FRITTSTÅENDE GARASJE, M/BOD		M = 1:50 A3	
GARASJEPLAN OG SNITT		TEGN.NR.	REV.
TEGNET AV EF	GODKJENT AV EF	E2	D
 HØYSKOLEINGENIØR OG MURMESTER ENDRE FLOEN flo 1 as RÅDGIVENDE INGENIØR I BYGGETEKNIKK Gravdalsveien 3 - 5165 Laksevåg - Tlf: 90 85 34 52 - epost: endre@flo1as.no			

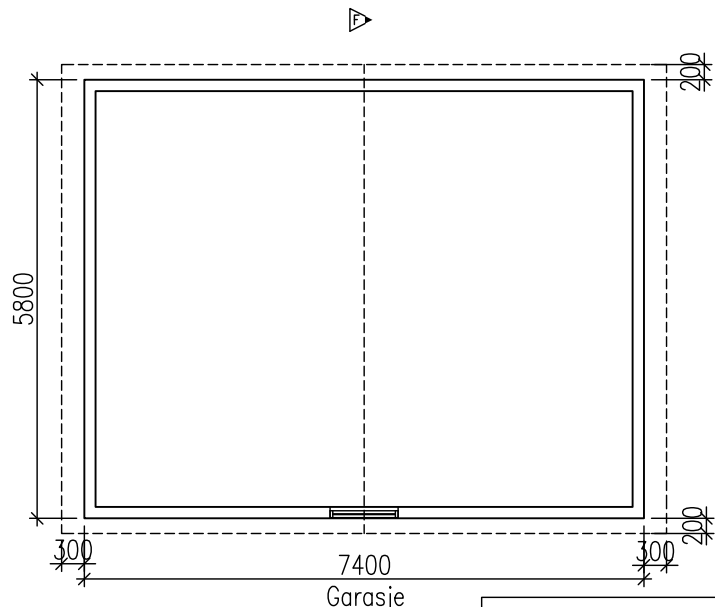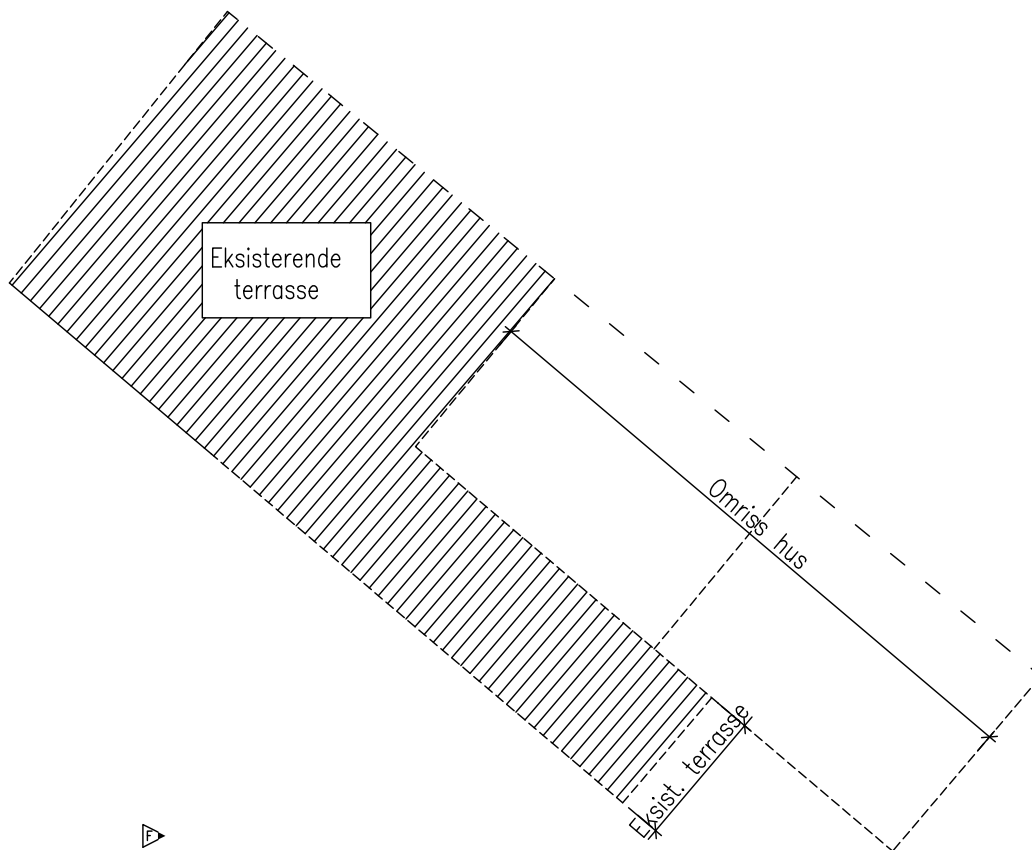

Takomriss og møne vist stiplet
 BRA bod: 0,0 M2 - Basert på areal over 1,9m høyde


MELDINGSTEGNING

F - fjernet dør til bod, og gangbane fra terrasse	06.04.22	ef	EF
E - justert/ redusert areal terrasse,	23.8.19	ef	EF
D - justert/ redusert areal terrasse	8.8.19	ef	EF
C - justert og flyttet garasje iht BKK	20.3.19	ef	EF
B - justert og flyttet garasje iht BKK	15.3.19	ef	EF
A - justert og flyttet garasje iht BKK	13.3.19	ef	EF

INDEKS	ENDRINGEN GJELDER	DATO	TEGNER	KONTR.
--------	-------------------	------	--------	--------

BØTJØNVEGEN 122 A - GNR 25 BNR 109
NYBYGG FRITTSTÅENDE GARASJE, M/BOD
 BODPLAN og ny terrasse

TEGNET AV	EF	GODKJENT AV	EF	BERGEN DEN	30.01.2019
-----------	----	-------------	----	------------	------------

 HØYSKOLEINGENIØR OG MURMESTER ENDRE FLOEN flo 1 as RÅDGIVENDE INGENIØR I BYGGETEKNIKK Gravdalsveien 3 - 5165 Laksevåg - Tlf: 90 85 34 52 - epost: endre@flo1as.no	M = 1:100	A4
	TEGN.NR.	REV.
	E3	F