



Plan 1

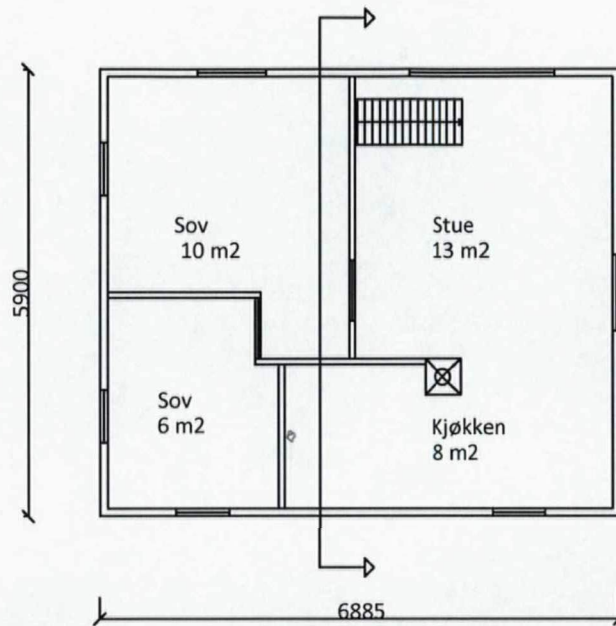


Kjeller

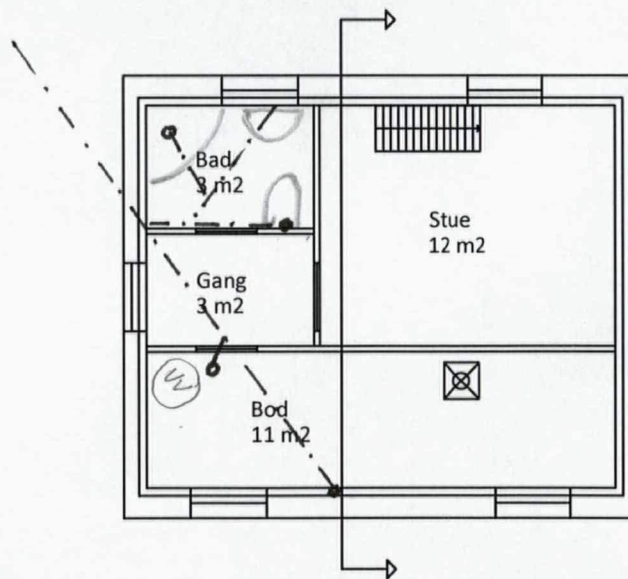

LINDÅS KOMMUNE	
Klassering	195/77
31. 07. 2009	
2009/1417	Løpenr.
BENH	Tilgangskode

REV.	DATO	REVISJONEN GJELDER			SIGN.
Dato: 03/02/2009		Konstr. /Tegnet: DEH		Gnr/bnr:	Målestokk: 1:100
Tittel: Hovedplan					
Tilbygg, Morten Raknes				Erstatning for:	Erstattet av:
Henviisning:		Beregning:			

LINDÅS KOMMUNE	
Klassering	195/77
31. 07. 2009	
Ark. Saknr.	Løpenr.
2009/1417	
Saken.	Tilgangskode
BENH	

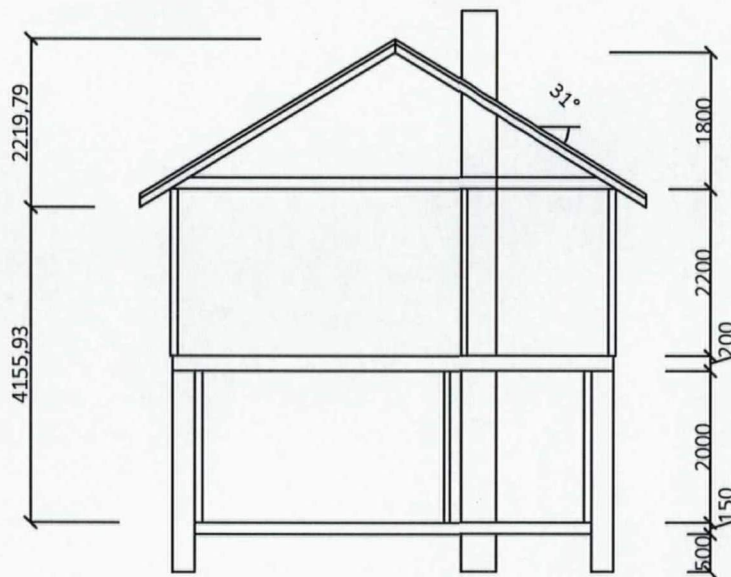

REV.	DATO	REVISJONEN GJELDER		SIGN.
Dato:	Konstr. /Tegnet	Gnr/bnr:	Målestokk:	
18/03/2009	DEH		1:100	
Tittel:			Erstatning for:	Erstattet av:
Snitt				
Tilbygg, Morten Raknes				
Henviisning:		Beregning:		