


Utsnitt av situasjonsplan vedlagt søknaden

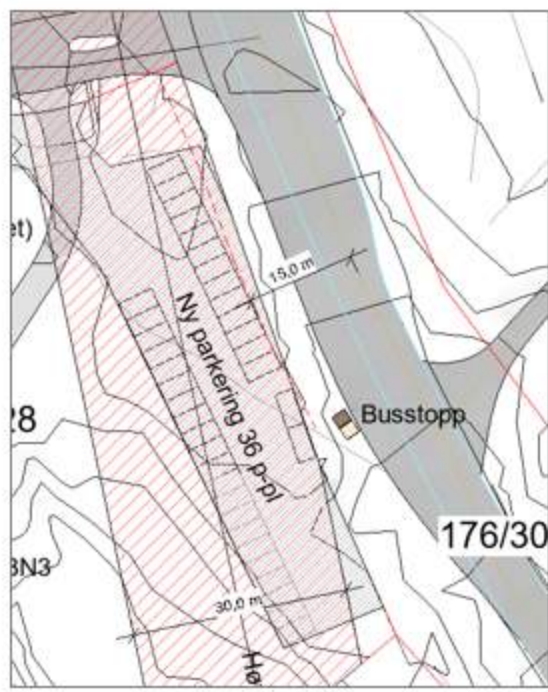

Forslag til justert parkeringsplassering  
15 m fra senter vei Fv57