
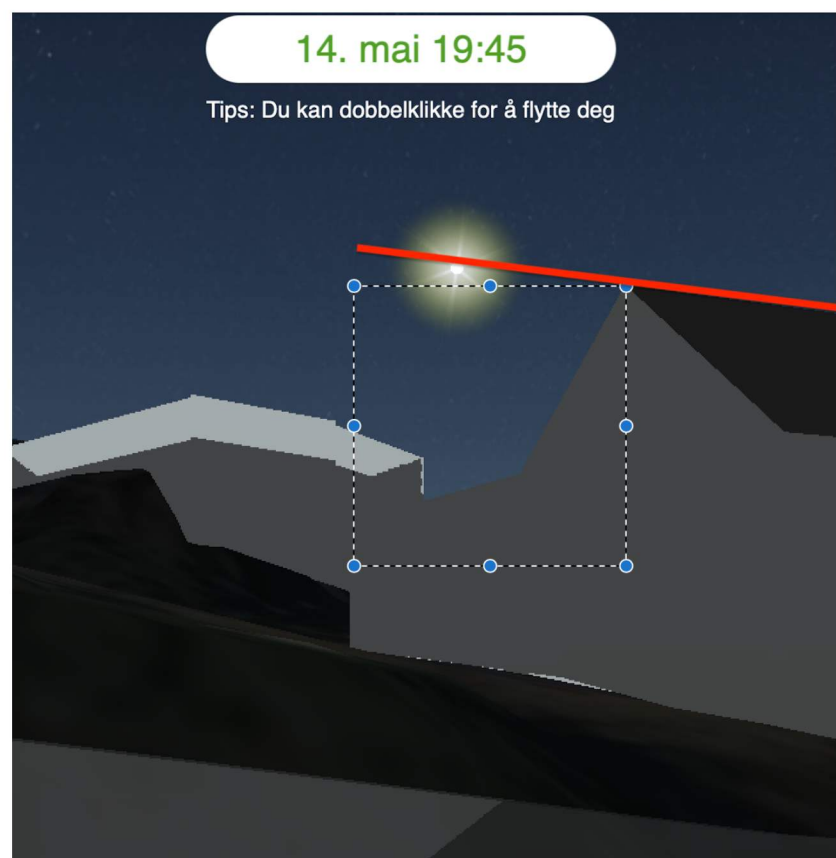


Q02 - Utsnitt frå 3D modell av solforhold for eigedomen 326/44

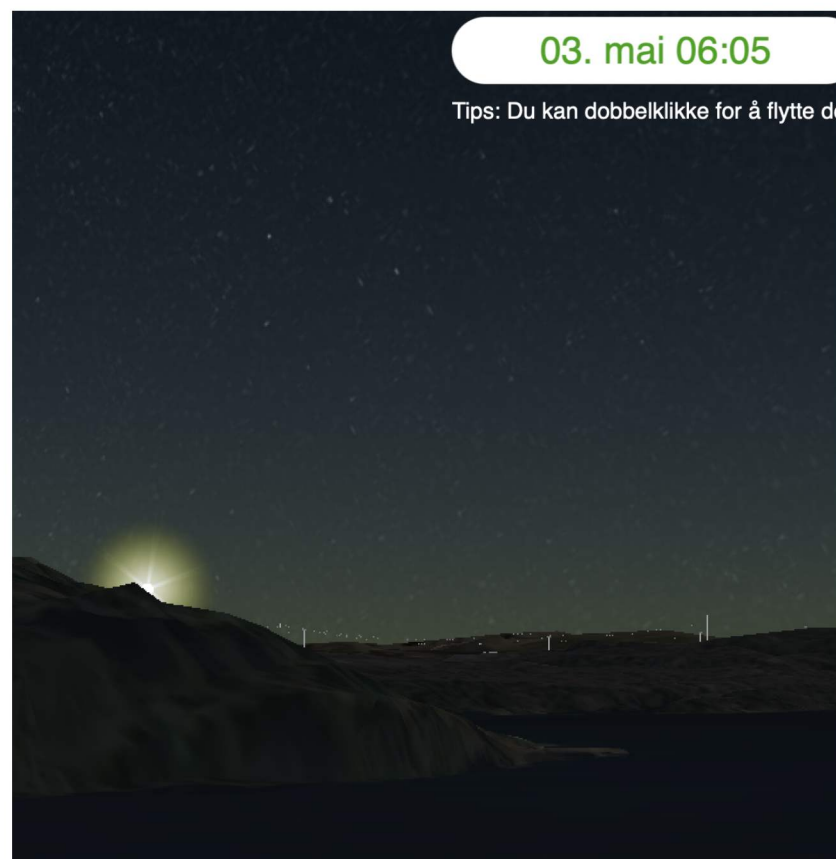

Alle utsnitt er tatt sett frå terrassen på 326/44. Bilde 1 mot soloppgang i øst, og resterande bilder solnedgang i vest.
Markeringar på illustrasjon frå 14. mai er gjort av ansvarlig søker for illustrasjon av nytt tak. Dato og tidspunkt er påført kvart enkelt bilde automatisk ved utklipp frå modellen.