


Søk etter innhold i valgte kilder

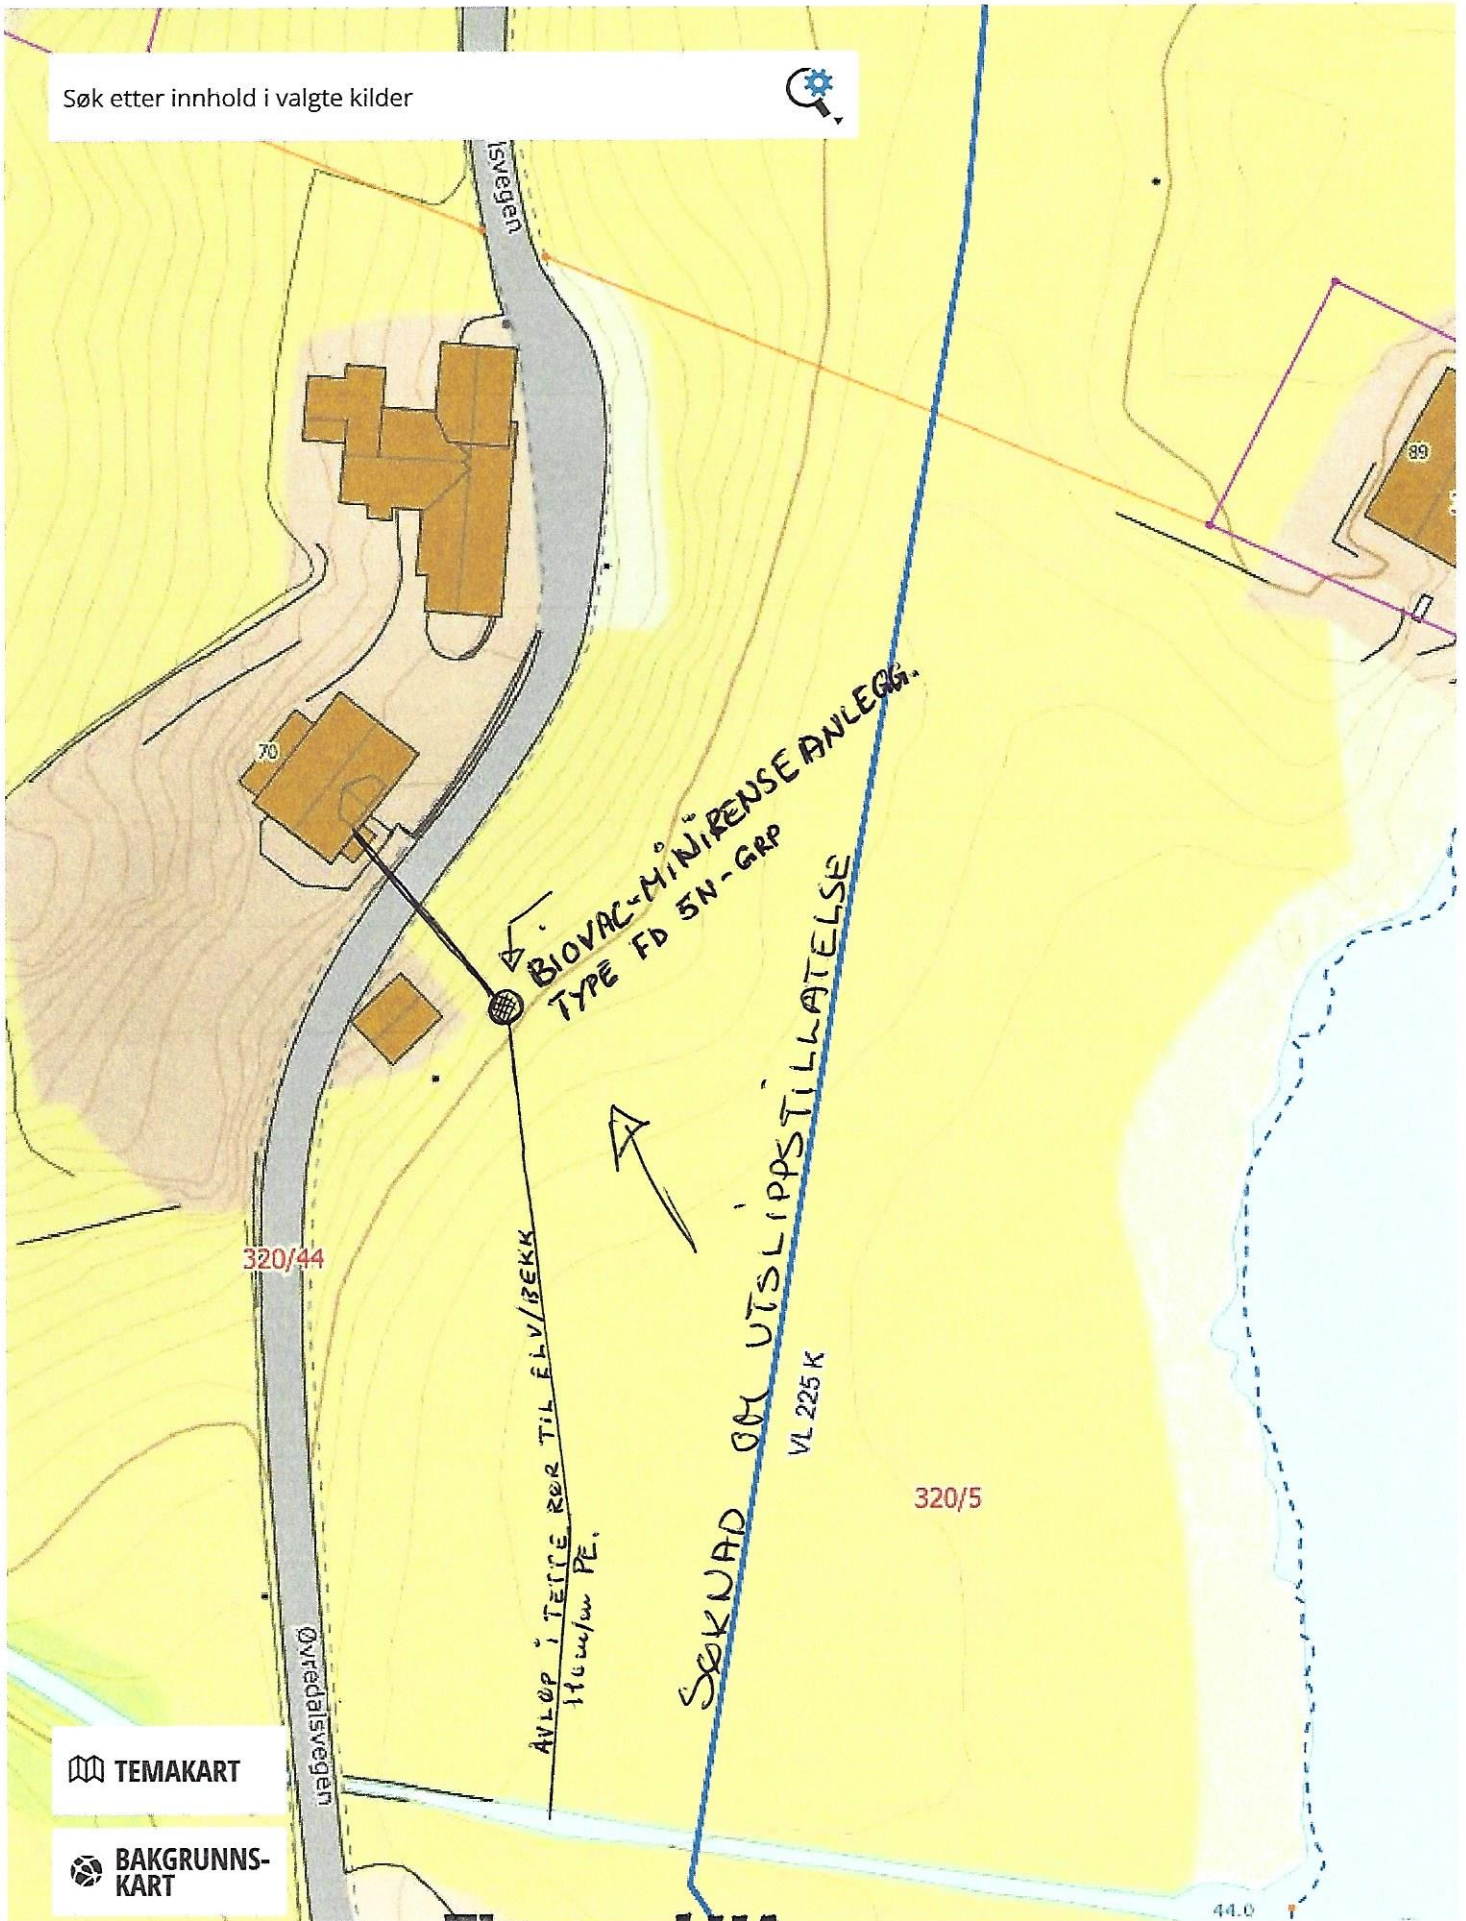

TEMAKART

BAKGRUNNSKART

EPSG:32632 N: 6716885 Ø: 291264

Fløysand VA, as erje Fløysand

Rørlegger

Mob. 952 73 505

Fløksand, 5918 Frekhaug

Org.nr.: No 987 774 525 MVA